


Samþykkt á fundi bygginga-
nefndar þ. 19.5.1988

BYGGINGAFULLTRÚINN
I HAFNARFIRÐI

Reiðar á kolla 6.0 B.lg.
Stjórulagsk.

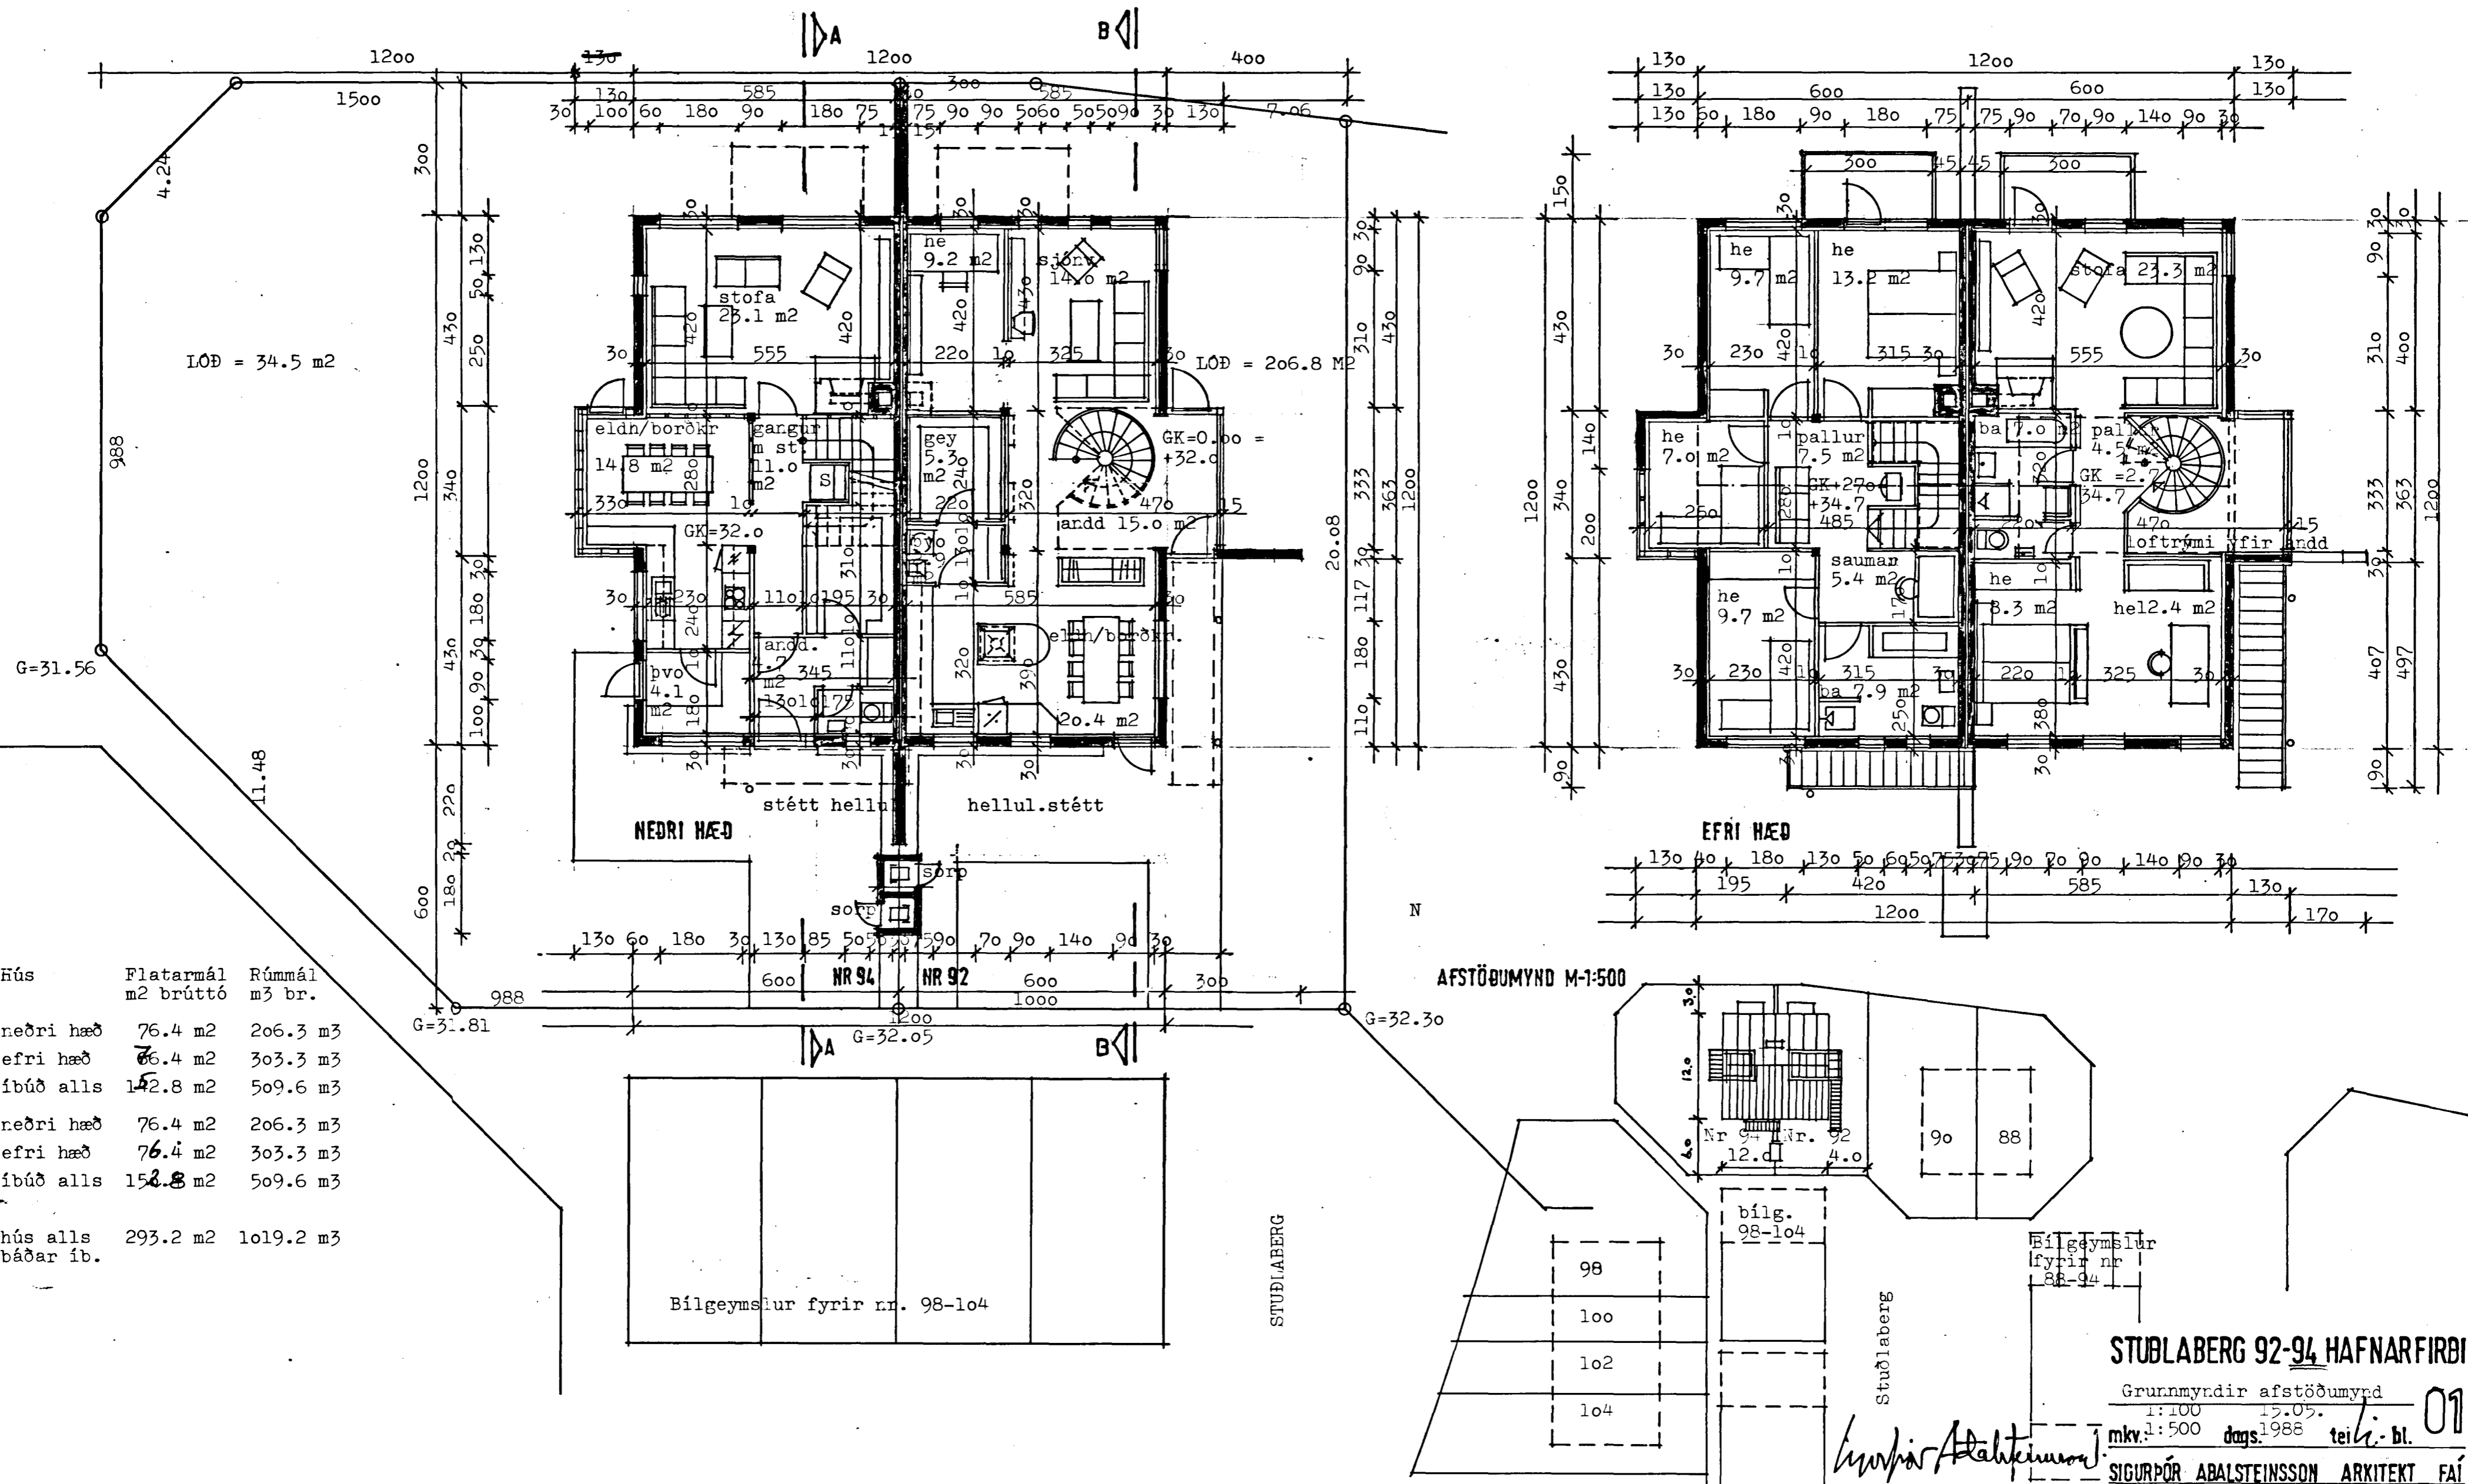

Hús	Flatarmál m ² brúttó	Rúmmál m ³ br.
neðri hæð	76.4 m ²	206.3 m ³
efri hæð	76.4 m ²	303.3 m ³
íbúð alls	152.8 m ²	509.6 m ³
neðri hæð	76.4 m ²	206.3 m ³
efri hæð	76.4 m ²	303.3 m ³
íbúð alls	152.8 m ²	509.6 m ³
hús alls báðar íb.	293.2 m ²	1019.2 m ³