


RÚMMYND LAGNA 1:50

13 OCT 1989

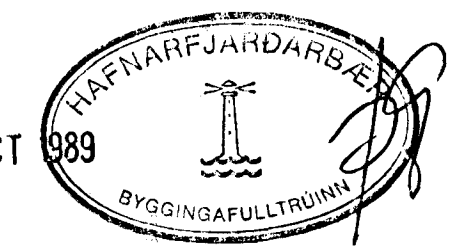

BR.NR.	DAGS	EDLI BREVTINGAR	SIGN.
			DAGS OKT '89
STUÐLABERG 96 HAFNARFIREÐI			HANNAÐ
RÚMMYND HITA- OG VATNSLAGNA.			TEIKNAD
MÆLIKV. 1:50			VERK NR 8925
SIGURÐUR ÞORLEIFSSON TEKNIFRÆÐINGUR F.T.F.I.			BLAD NR 2-03
STRANDGÖTU 11 HAFNARFIREÐI SÍMI 54751			