



- ① - ④ Stofnar undir kjallaralofti
- ⑤ - ⑧ Stofnar í veggjum

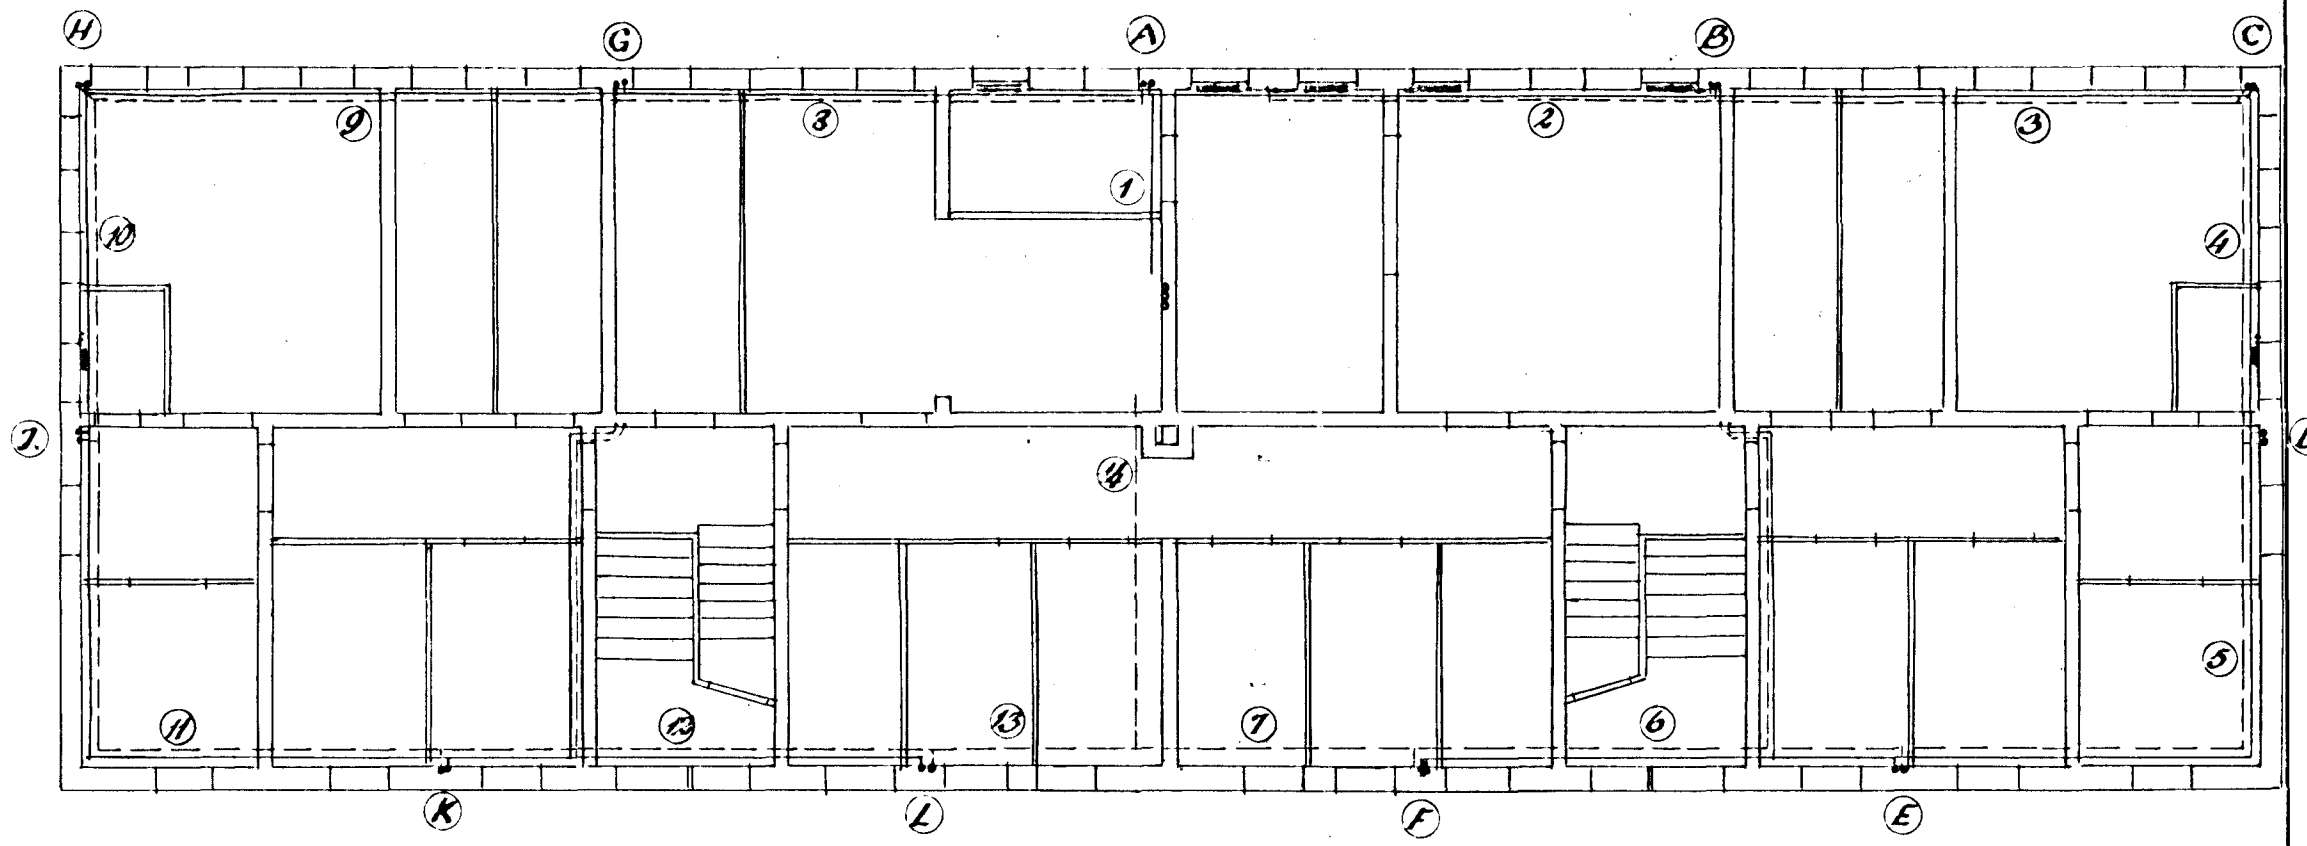

Kjallari

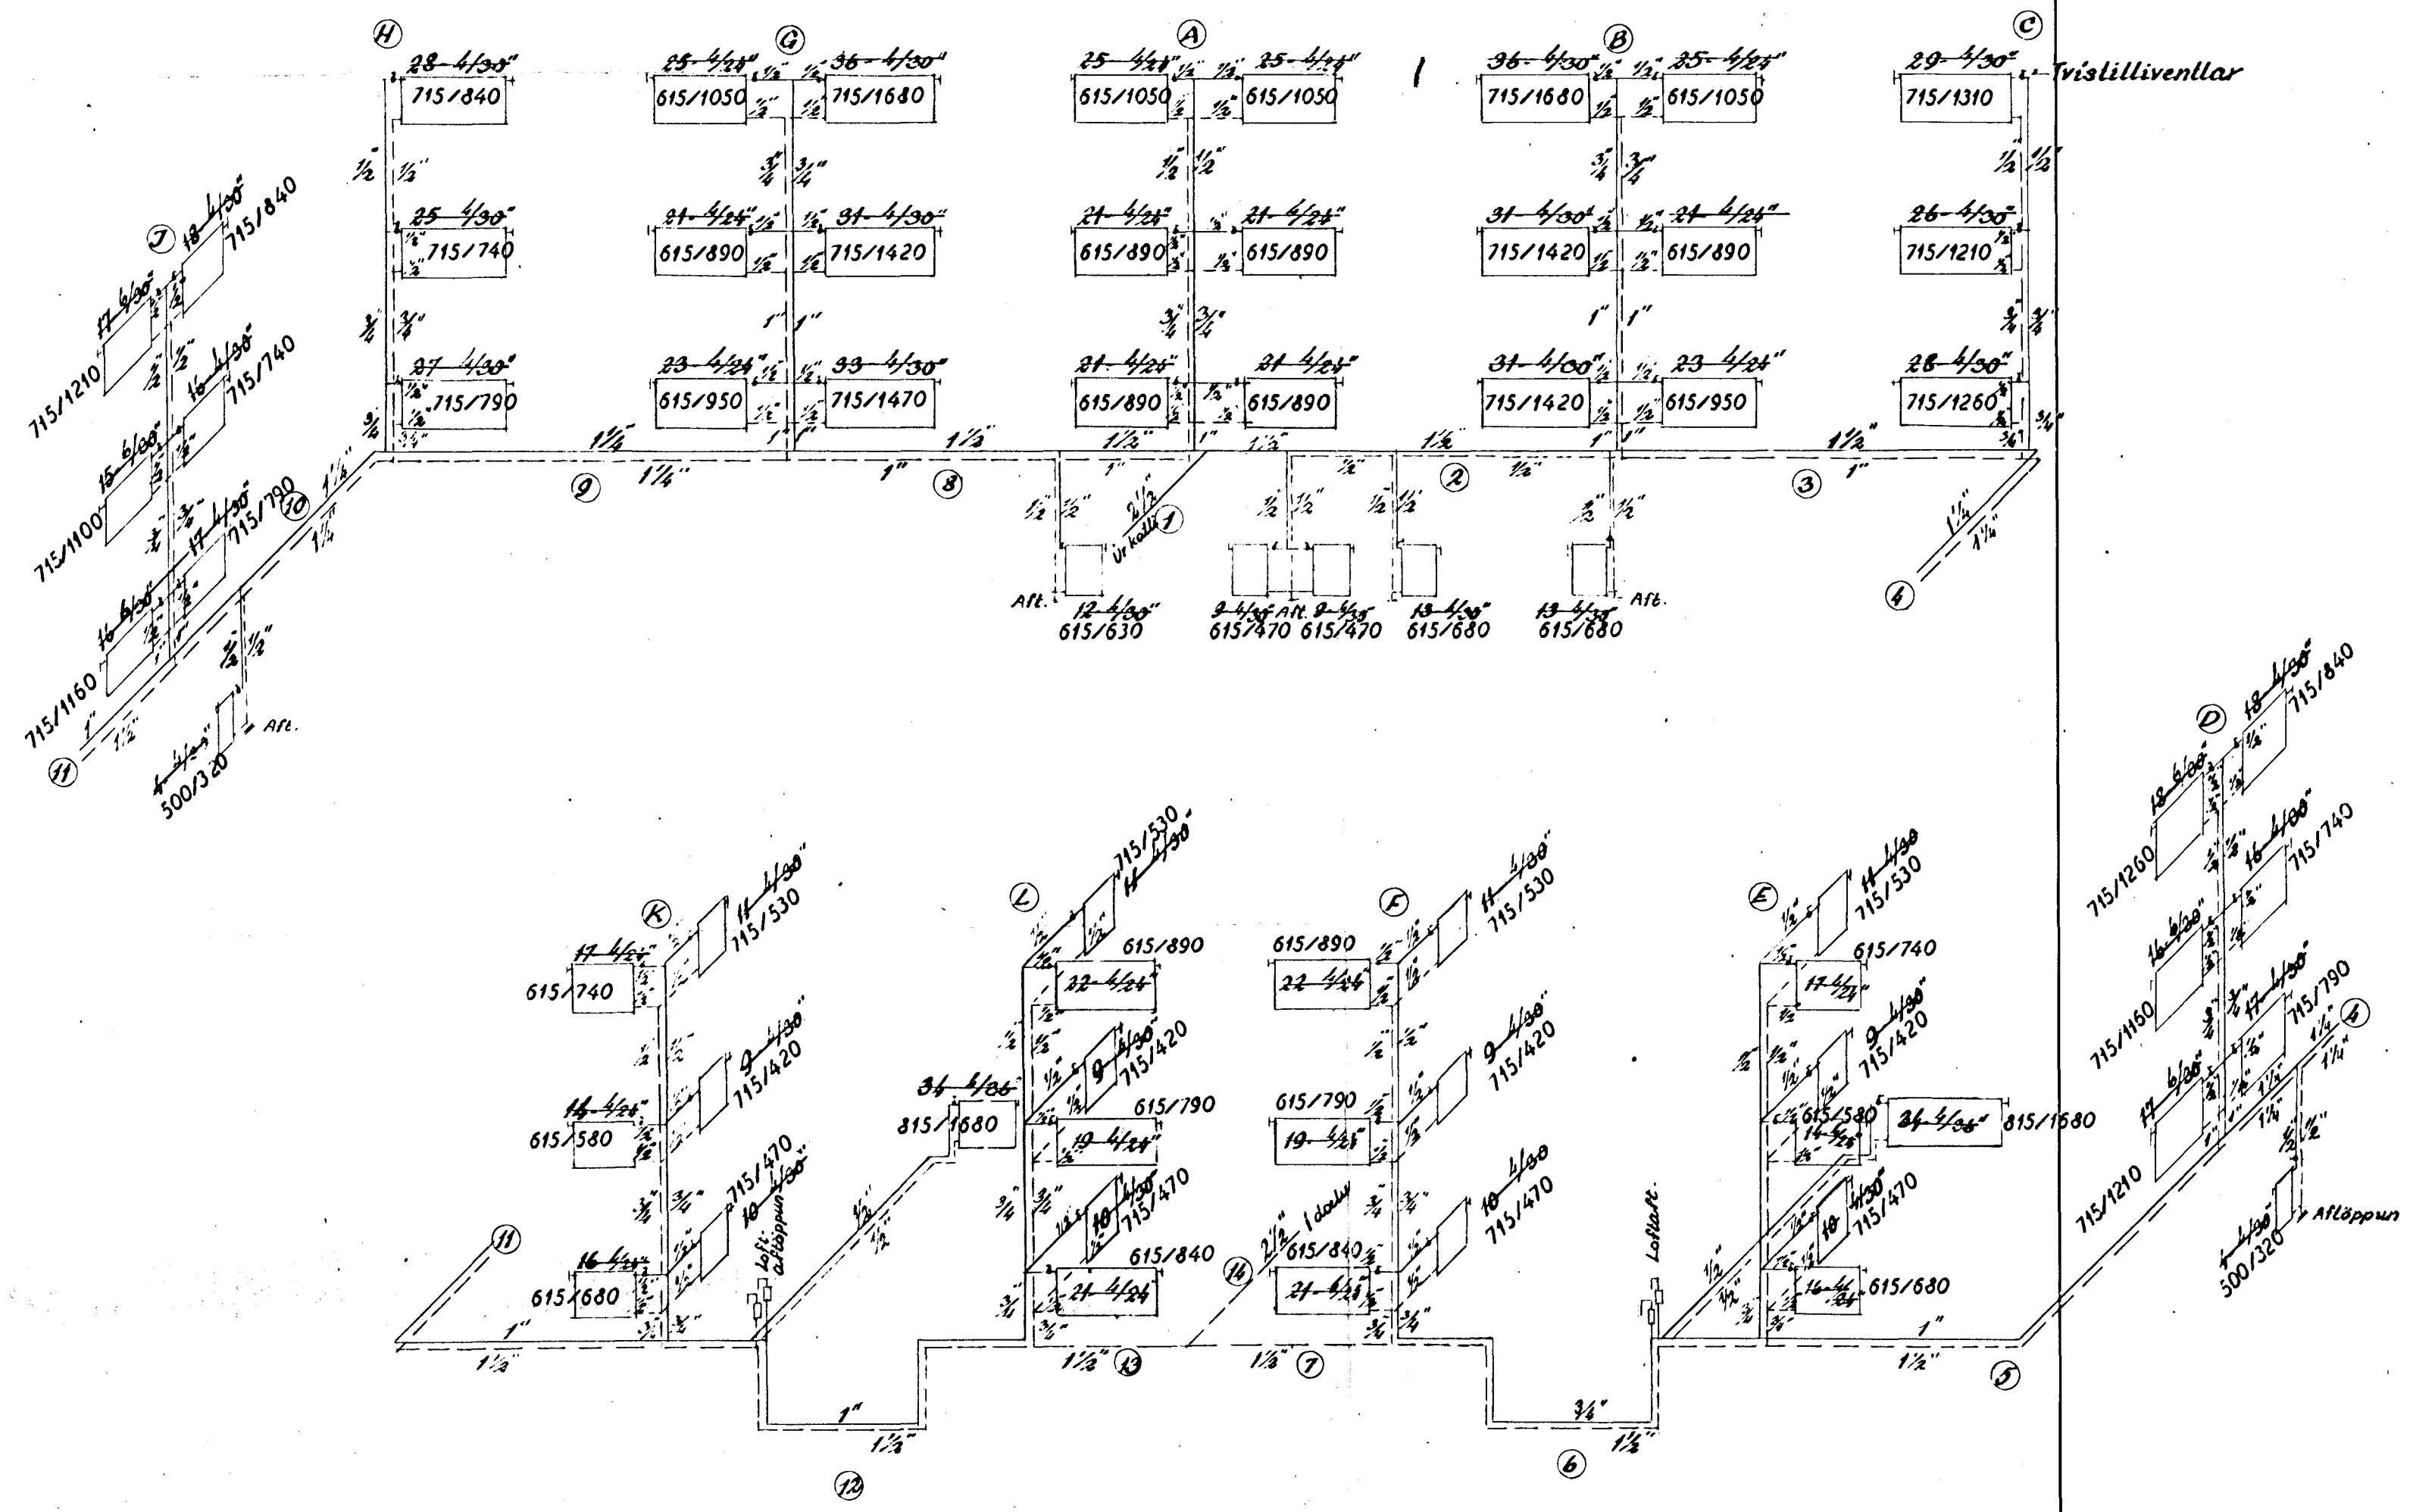

Hasnarf. í okt. 1954
 Sig. f. Olafsson