


GRUNNMUND, KVARDI 1850

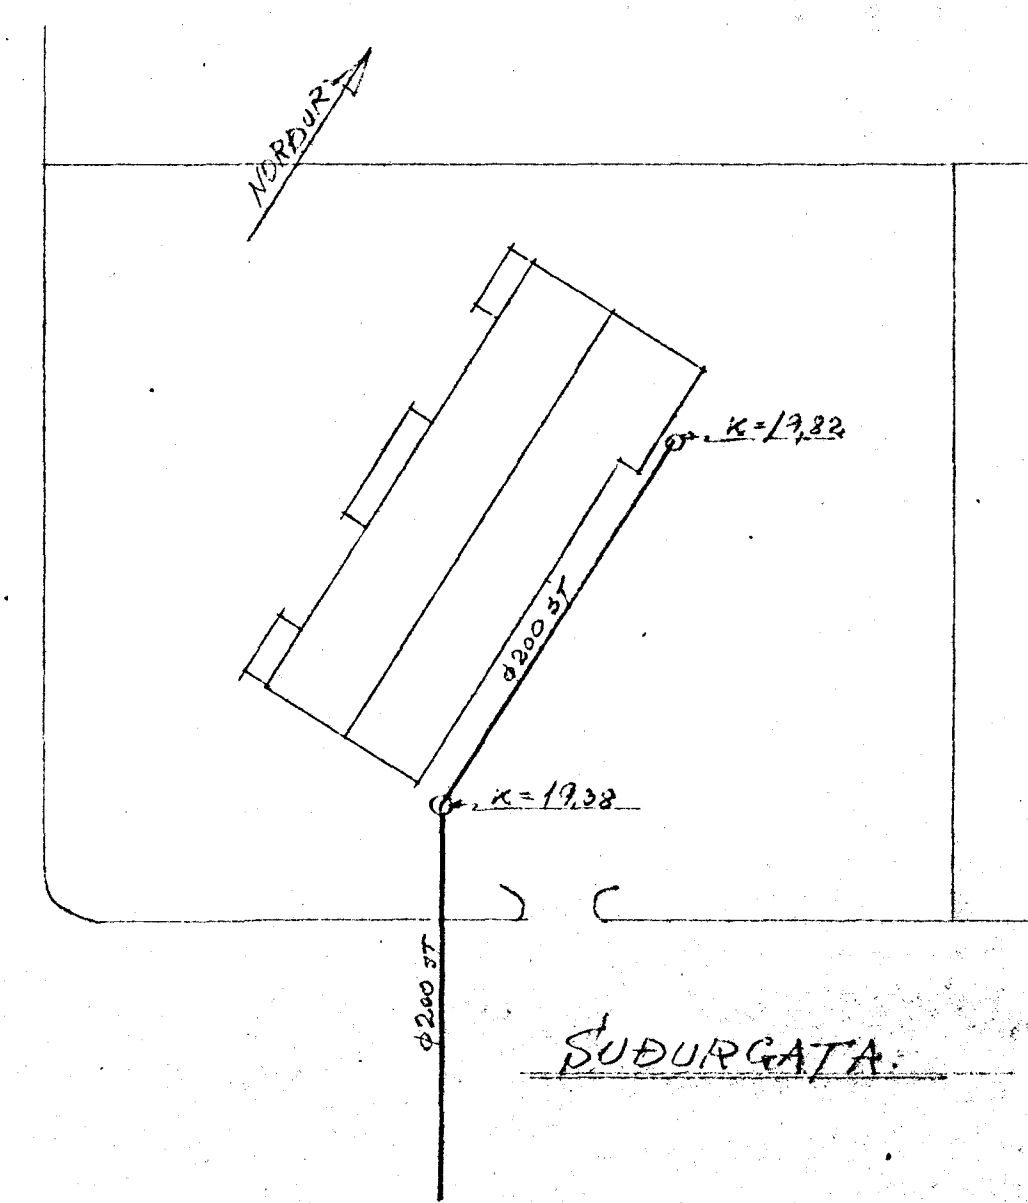

AFSTÖÐUMUND, KVARDI 1850

Fjölþéttishúð við
 SUDURGÖTULL Sudurbrant 14-16
 SKOLIÞÖGN I GRUNNI,
 SUDURENDI

Hafnarfjörði í sept. 1968
 Þóskinnur Þugólfsson E.T.F.