


FJÖLBÝLISHÚS VÍÐ SUÐURGÖTU (MELABRAUT NR 9) HAFNARFIRÐI M. 1'600

39. 141 m³/m³

Samþykkt á fundi bygginga-
nefndar þ. 4/9 1968
BYGGINGAFLITRÚINN
I HAFNARFIRÐI
= Jónsson

FLATAFRAMM, HÚS 398,42 m² × 11,00 = 4598,7 m³ × 41,0 = 188546,70

Stöptir skjólvegir veid celli
á suðri.

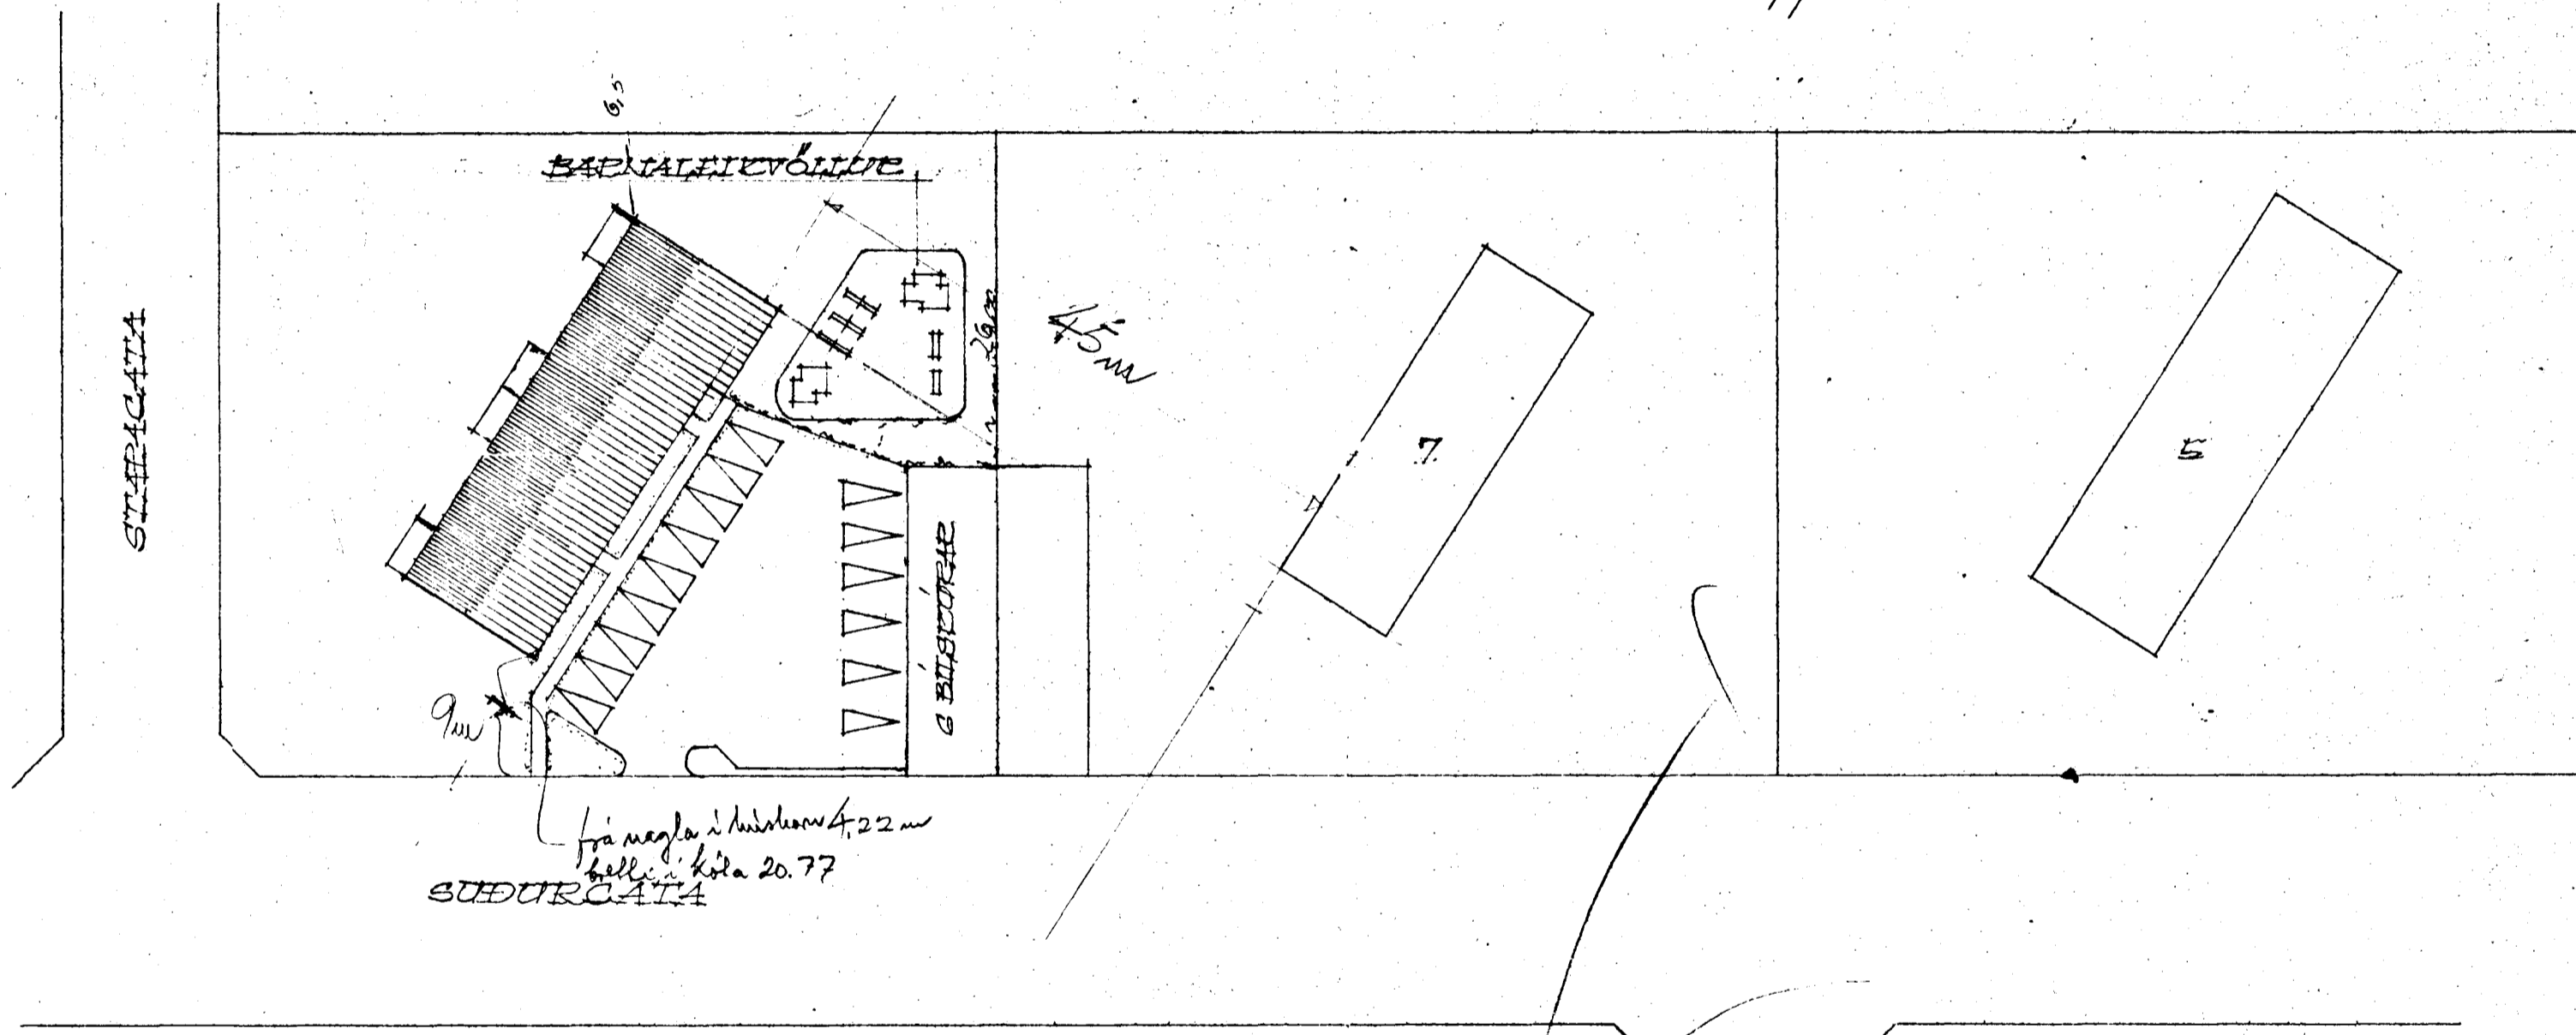

REYNTAVÍK 1 AUGUST 1968
Jóhann Þórnason