
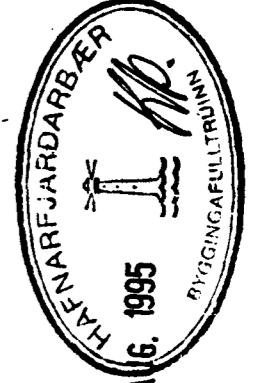


Suðurbraut 14-16 Frárennislagnir Mælikv. 1:200
 í bifreiðastæði

Tæknipjónusta, Sölva Sigurðssonar Sigtúni 7 Sími 562 3503	Hannað	Dagsetning	Nafn
	Teiknað Yfirfarið Samb.	22-08-95	SH

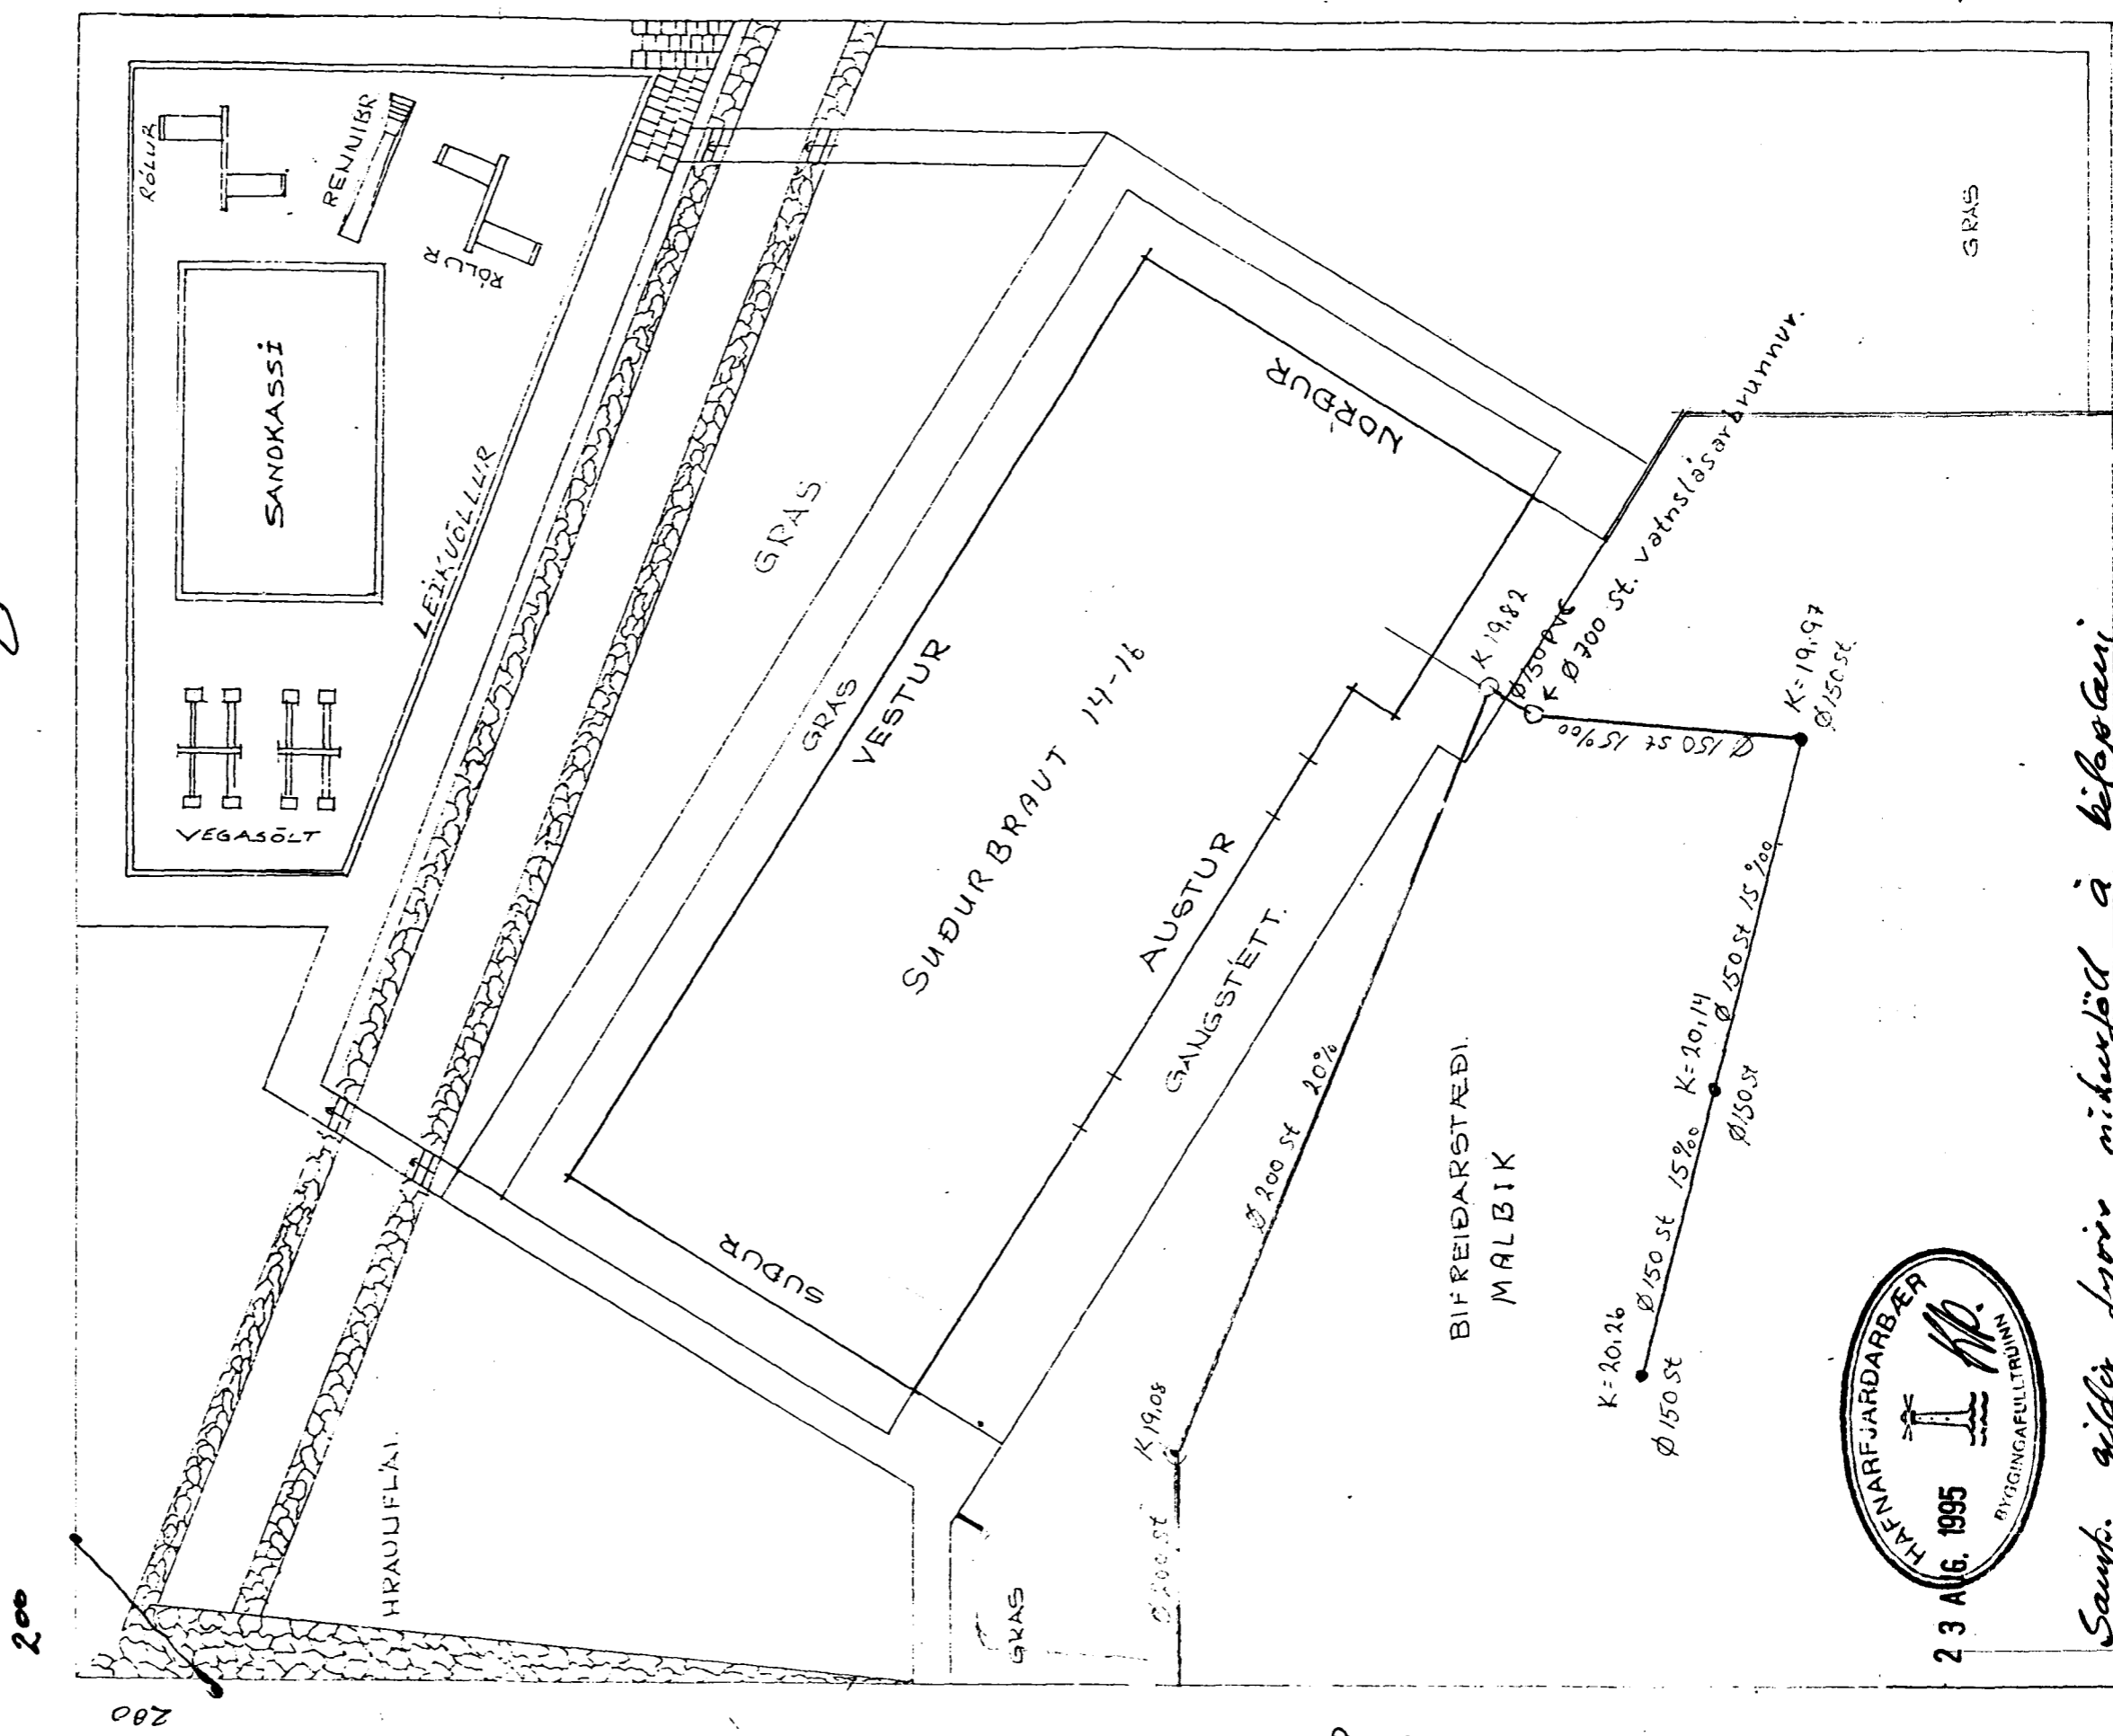

23 AUG. 1995

Samyg. gildir fyrir miðurfjöld á bilspámi

2

2

2