


GRUNNMÝND 2. HÆÐAR 1:50

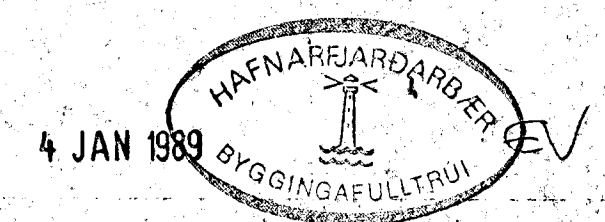

01	14.12.88	STUFAR VÍÐ HVÍTTAVÉLAR	4.21
BR. NR.	DAGS	EDLI BÆVTINGAR	SIGN.
SUDURBRAEFT 42 828 HAFNARFIREI			DAGS. JÚLÍ '88
GRUNNMÝND 2. HÆD. HITTA OG VATAÐSAGNIK.			TEKNAÐ
MELIÐV. A LÍÐ			VERK NR. 8816
SIGURÐUR ÞORLEIFSSON TEKNIÞRÆÐINGUR P.T.T.F.I.			BLAÐ NR.
STRANDGÖTU 11 HAFNARFIREI SÍMI 54751			2-05