


GRUNNMYND 1. HÆÐAR 1:50

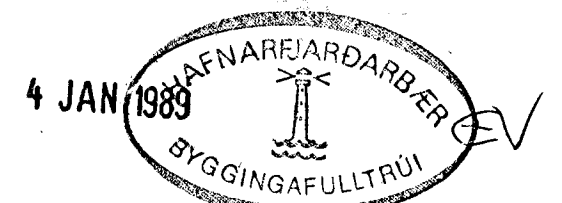

01	19.12.88	STUTAR VÍÐ ÞVOTTAVÉLAR	
BR.NR.	DAGS	EDLI BREVTINGAR	SIGN.
		SUNDURBRAUT 26-28 HAFNARFJÖRÐI	DAGS 30.11.88
		GRUNNMYND 1. HÆÐ. HIT- OG VATNSLAGNA.	TEKNAÐ 16
		MELKV. 1:50	VERK NR. 8816
		SIGURÐUR ÞORLEIFSSON TEKNIFRÆÐINGUR F.T.F.I.	BLAD NR.
		STRANDGÖTU 11 HAFNARFJÖRÐI SÍMI 54151	2-04