


GRUNNMYND KJALLARA 1:50

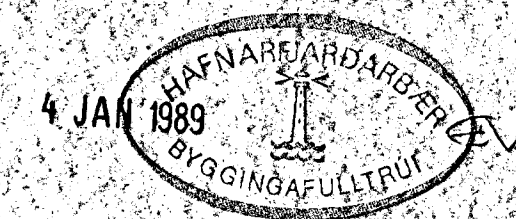

01	15.12.82	MELAGRIND YERD LÖGNUM 618	
DR.NR.	DAGS.	EÐLI DREYTINGAR	SIÐN.
		GRUNNMYND KJALLARA HITA OG VATNSLAGHVER	HANNA
		MELKVA 1:50	TEKJANUM 80
		STJÓRNBRÁUÐ FORLEIFSSON	VERK NR. 8816
		STRANDGÖTU 11 HAFNARFIRESI	BLAÐ NR. 2-03
		SÍMI 54151	