


RÚMMYND VATNS- OG FRÆKENNSLISL. 1:50

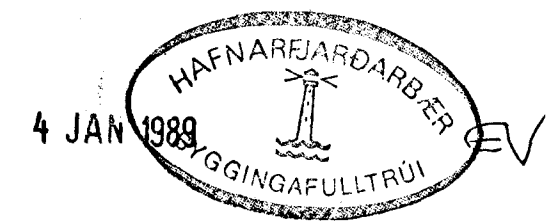

DR. NR.	DAGS	EÐLI BREVFIÐGAR	SIGN.
DI	14.12.88	EAGNIR Í KALLARA FERÐAR Í 26.	
SUDURBRAUT 28 HAFNARFJÆÐI			DAGS JÚLÍ '88
RÚMMYND VATNS- OG FRÆKENNSLISLAGNA.			HANNAÐ
			TEIKNAD
			VERK NR.
			8816
MELIKV. 1:50			BLAÐNR.
SIGURÐUR ÞORLEIFSSON TEKNIFRÆÐINGUR F.T.F.I.			2-09
STRANDGÖTU 11 HAFNARFJÆÐI SÍMI 54751			