




SNEIÐING B 1:20

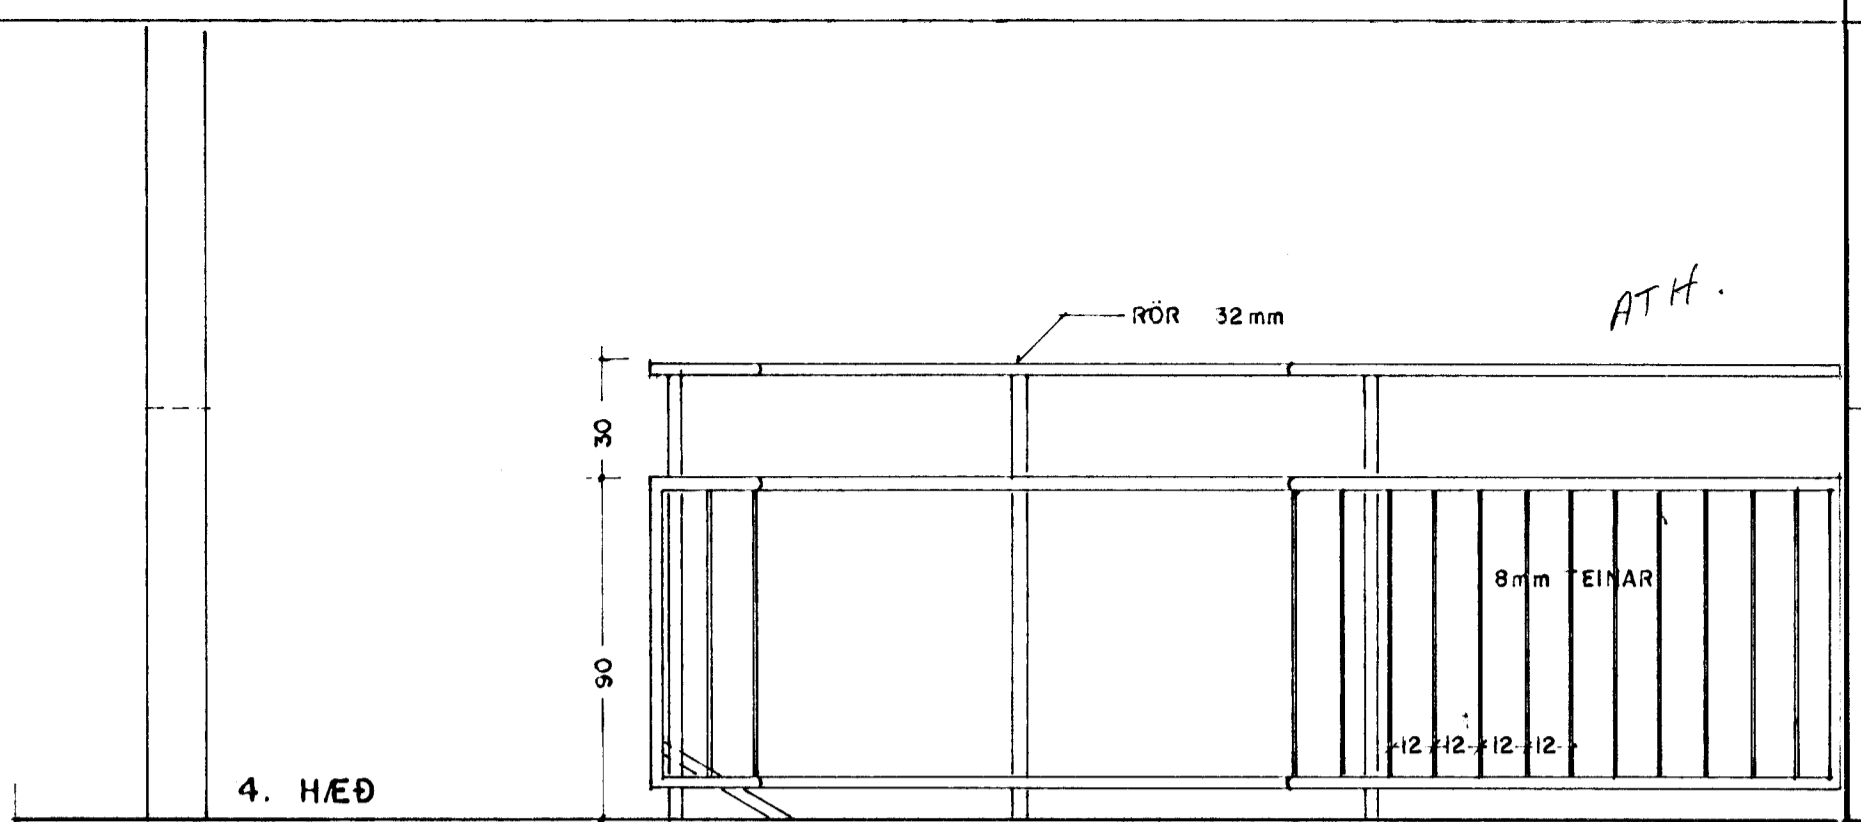

4. HÆÐ

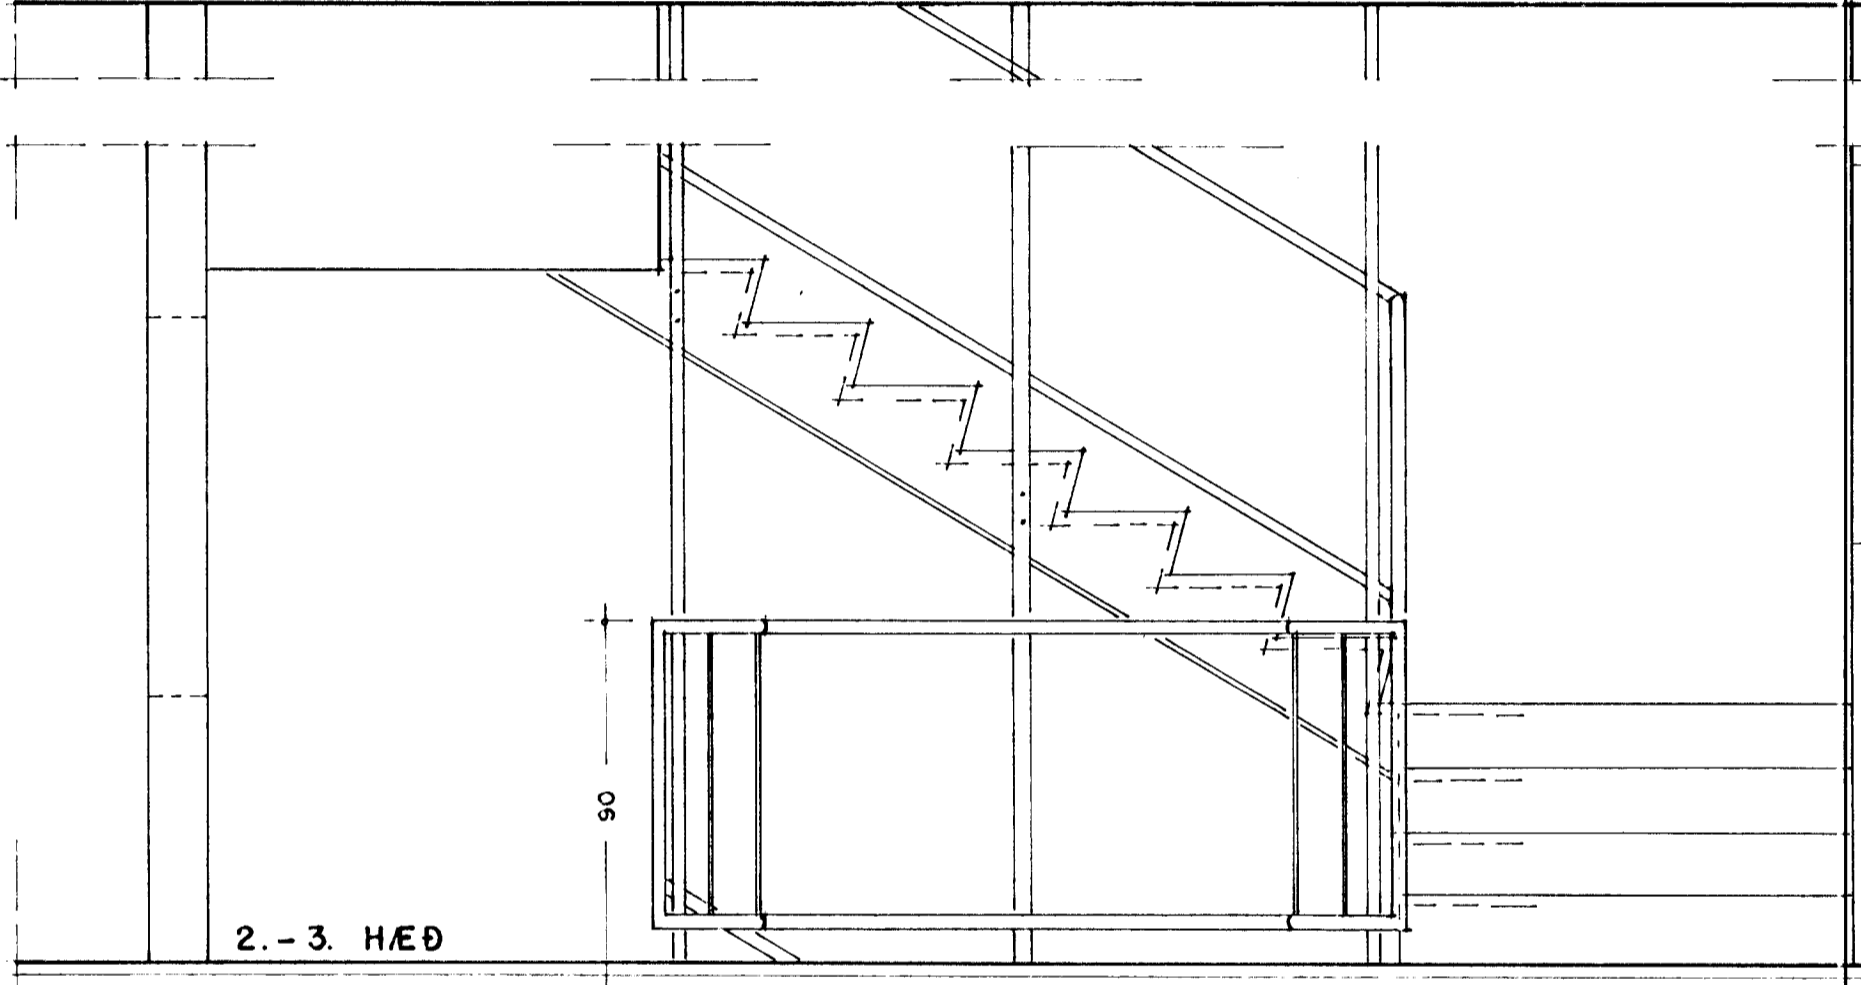

2.-3. HÆÐ

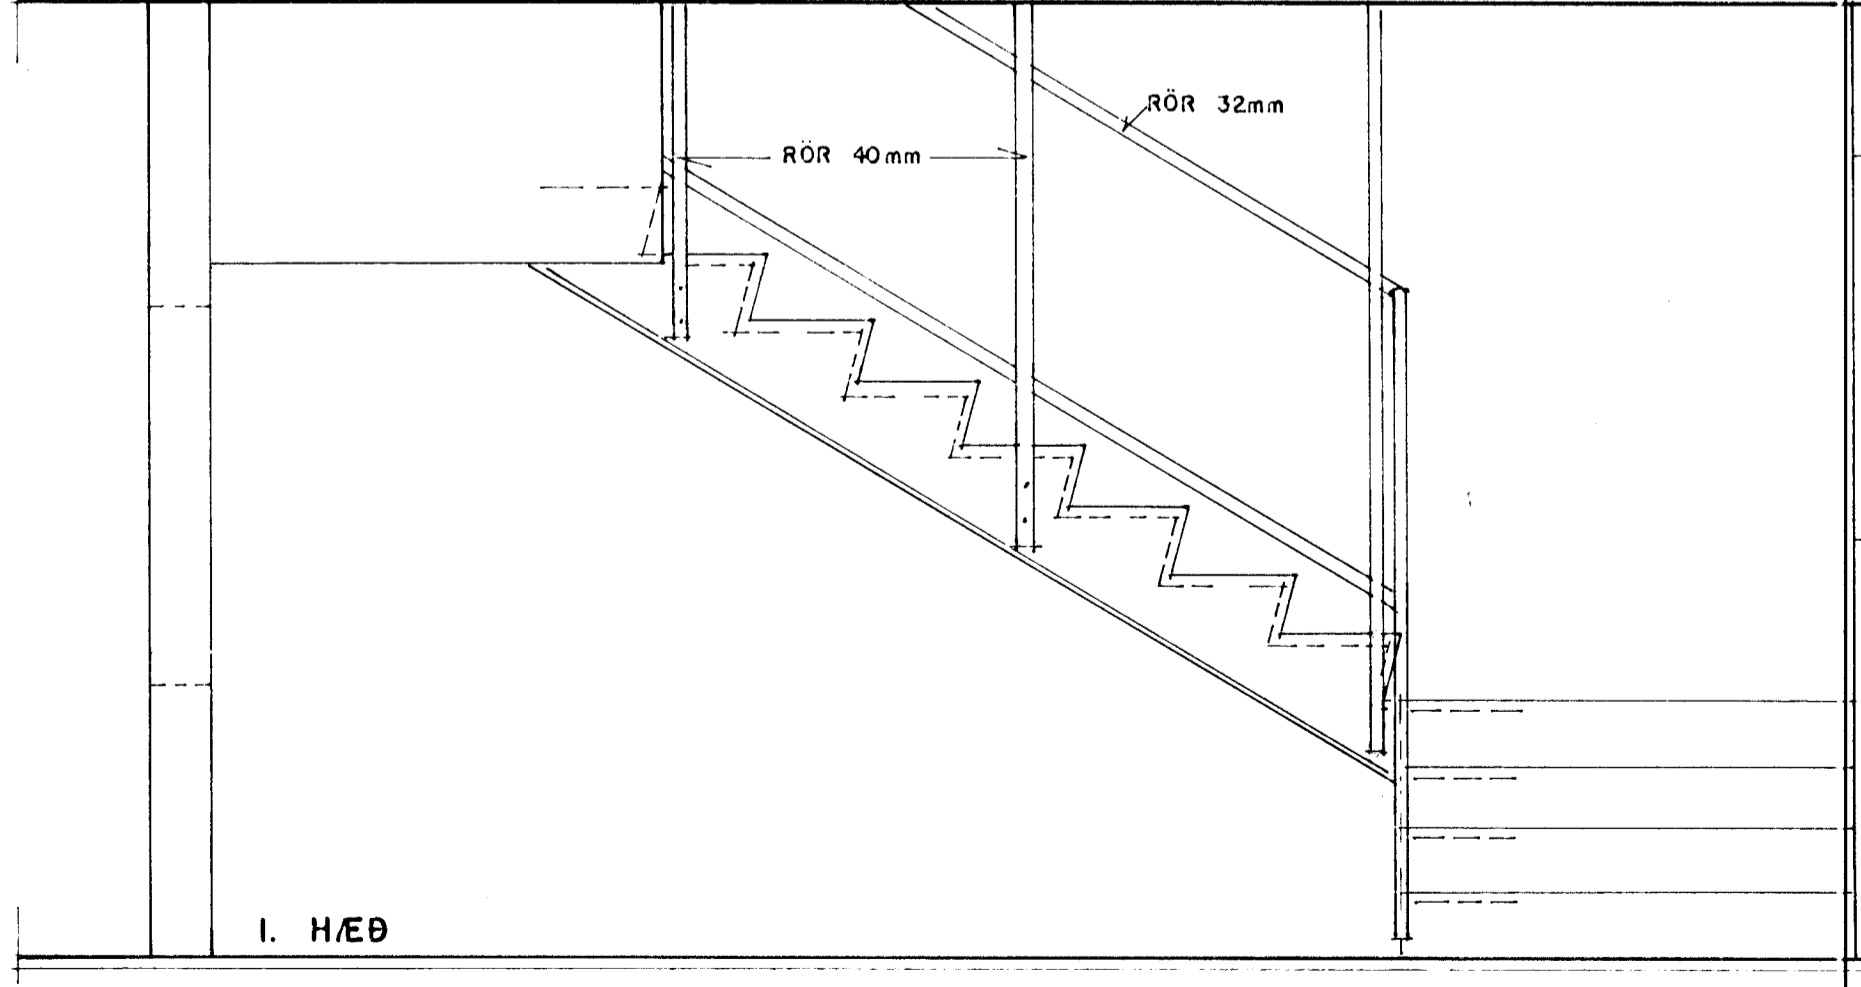

1. HÆÐ

SNEIÐING A 1:20

SUÐURBRAUT 2 - HAFNARFIRDI
STIGAHÜS - SNEIÐINGAR 1:20

05.07.95 95-A22
ARS/ELL VIGNISSON ARKITEKT
BRUARFLÖT 3, GARDABÆ 5.65 67 37