


Samþykkt á fundi bygginga-
nefndar þ. 26.04. 1995

BYGGINGAFULLTRÚINN
E.H. HAFNARFIRÐI
Kristján Þórunn

BLAÐ 1 AF 7

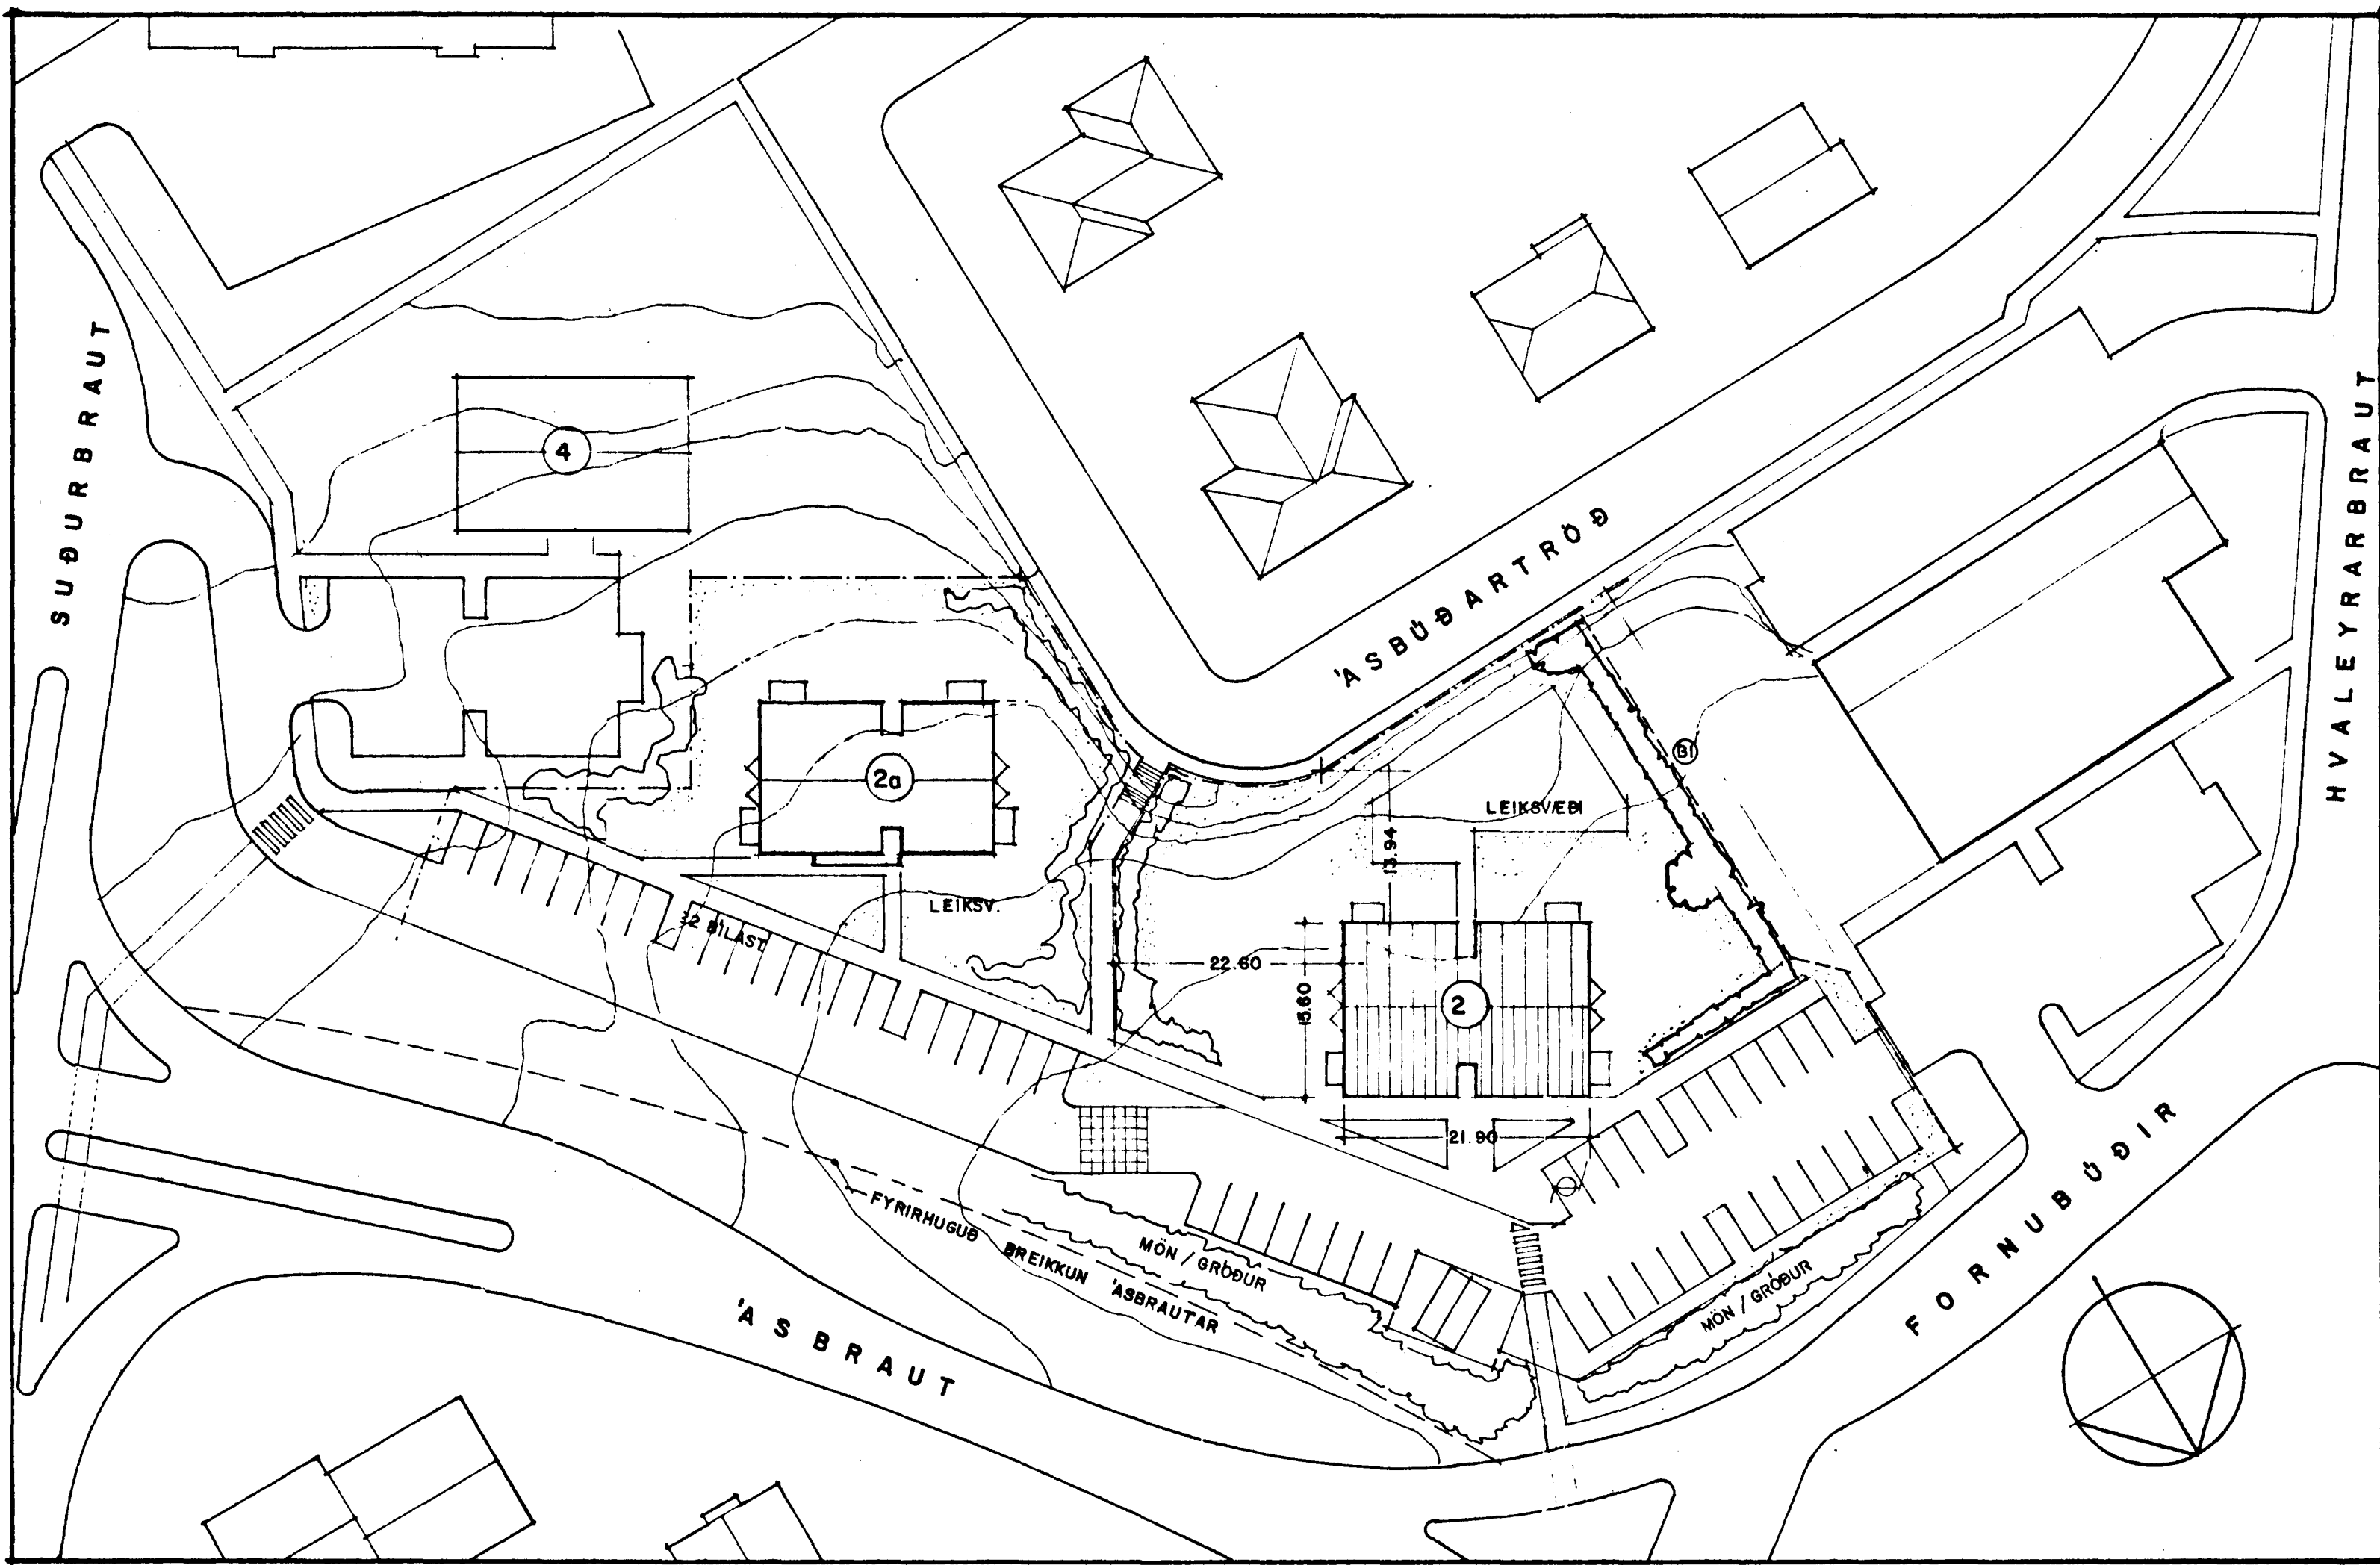

AFSTÖÐUMYND 1:500

BYGGINGARLÝSING:

BÖKKLAR, BOTNPLATA, BERANDI VEGGIR OG GOLF ERU ÓR JARNBENTRI STEIN-STEYPU. PAK ER STÓLAG TIMBURPAK. ÖTVEGGIR ERU EINANGRÁÐIR AÐ UTAN OG KLÆDDIR "STENI"-KLÆÐNINGU. PAK ER KLÆTT STÁLI MEB INNBRENDU LAKKI, LITUR: HVÍTUR. ÖLUGGAR ERU ÁKLÆDDIR TIMBURÖLUGGAR, LITUR: HVÍTUR. SVALAGOLF ERU ÓR STEINSTEYPU. HANDRÍÐ ER ÓR STÁLI OG KLÆTT "STENEX" - PLÖTUM, LITUR: HVÍTUR.

STÆRDIR:

1. HÆÐ	343.05 m ²	926.2 m ³
2. HÆÐ	338.7 m ²	914.5 m ³
3. HÆÐ	338.7 m ²	914.5 m ³
4. HÆÐ	338.7 m ²	914.5 m ³
PAK		408.6 m ³ 453
	1.359.15 m ²	4.076.3 m ³
		4.122

STÆRÐ LÖGAR : 3.229.2
NÝTINGARHLUTFALL : 0.40 0.42

FJÖLDI BÍLASTEDA : 30

ÞÓÐ 01-03 VERÐUR INNRETTUÐ M.T.T. FATLABRA

SUÐURBRAUT 2 - HAFNARFIRÐI

AFSTÖÐUMYND 1:500

DAGS. BREYTT
26.04.95 (B) - LÖÐAMÖRK

25.03.95 95 A01 (B)
ARS/ELL VIGNISSON ARKITEKT
BRÚARFLÓT 3, GARDABA/E s. 65 67 87

28/5 '95 Arnsell Vigniss