



Húsvéita nr. 1746 Toikning nr. 873
 Samþykkt þ. 24-9 1963
 Lh. R. VEITU HAFNARFJARÐAR

Inntök samþykkt 25/9. 1963
 Lh. R. VEITU HAFNARFJARÐAR
 Verksmiðja

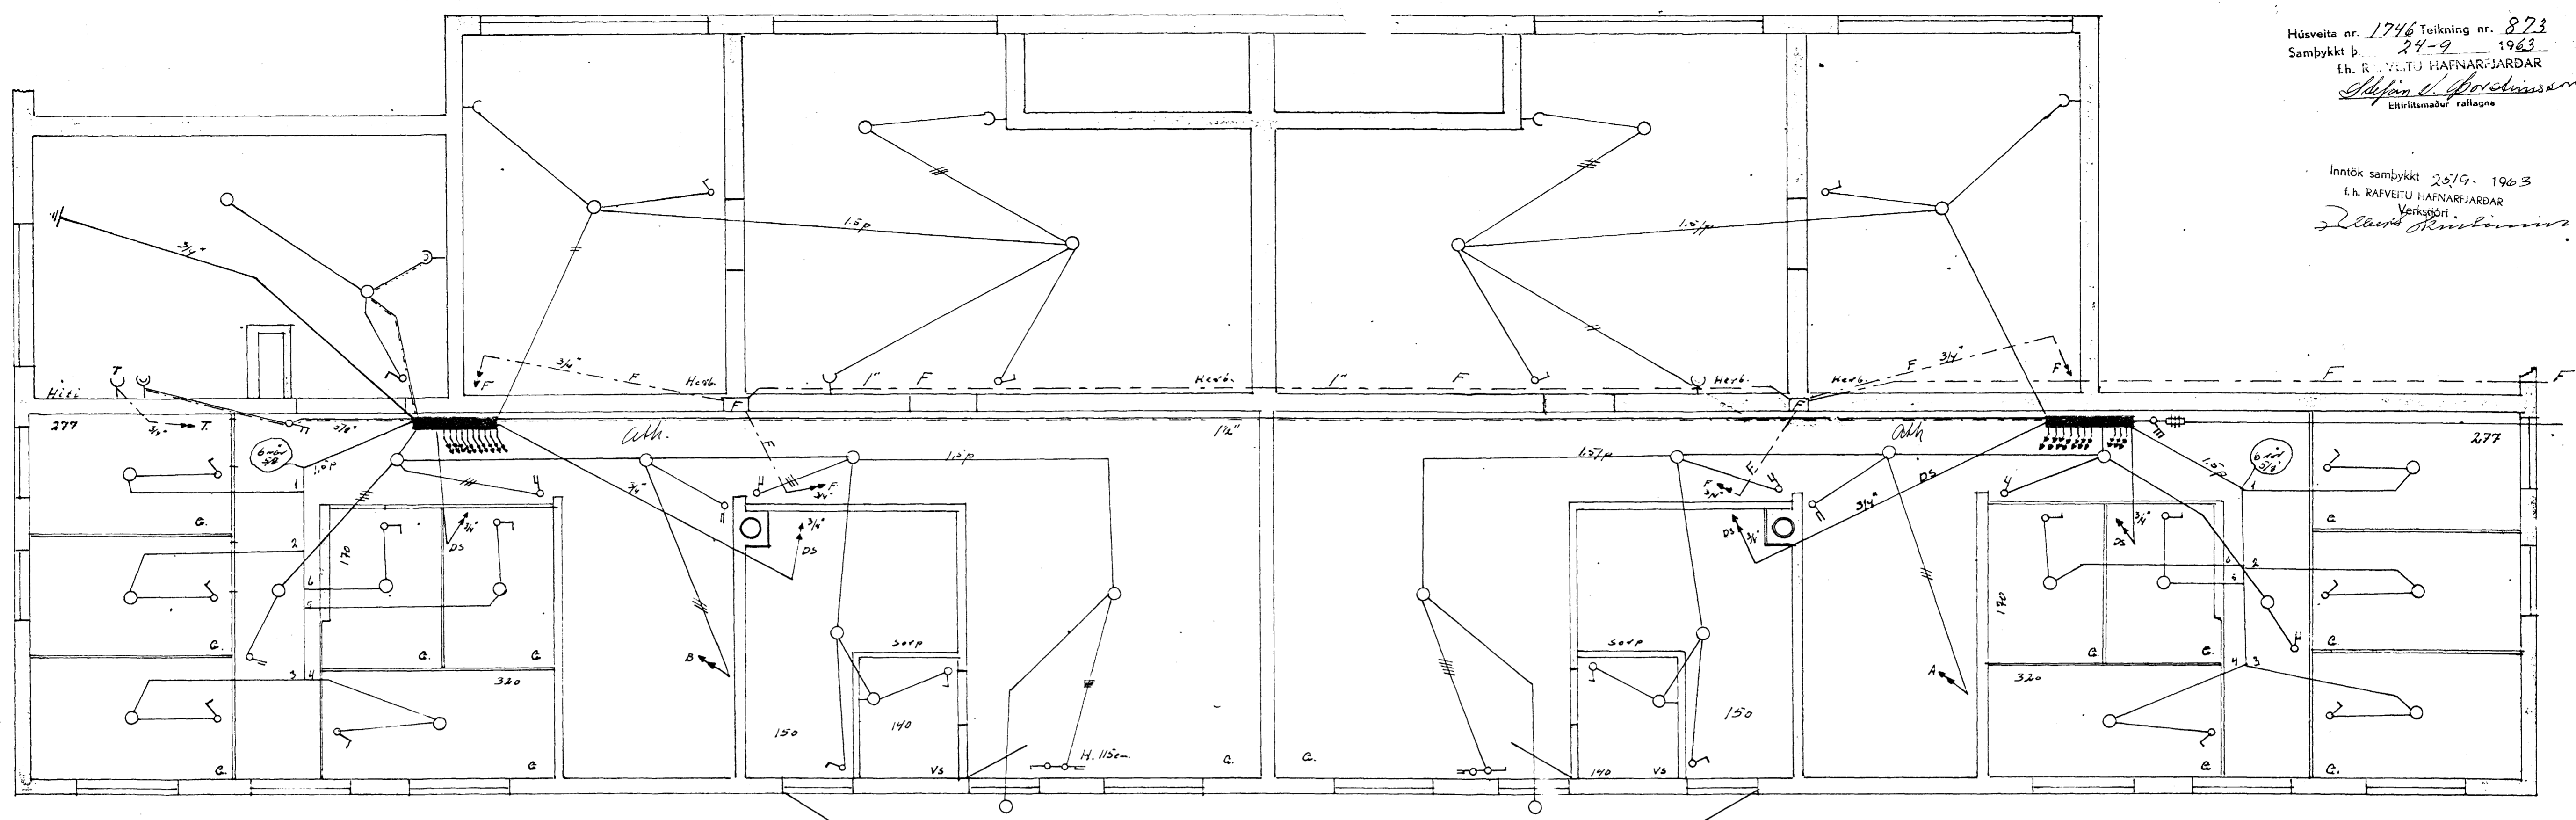

KJALLARI

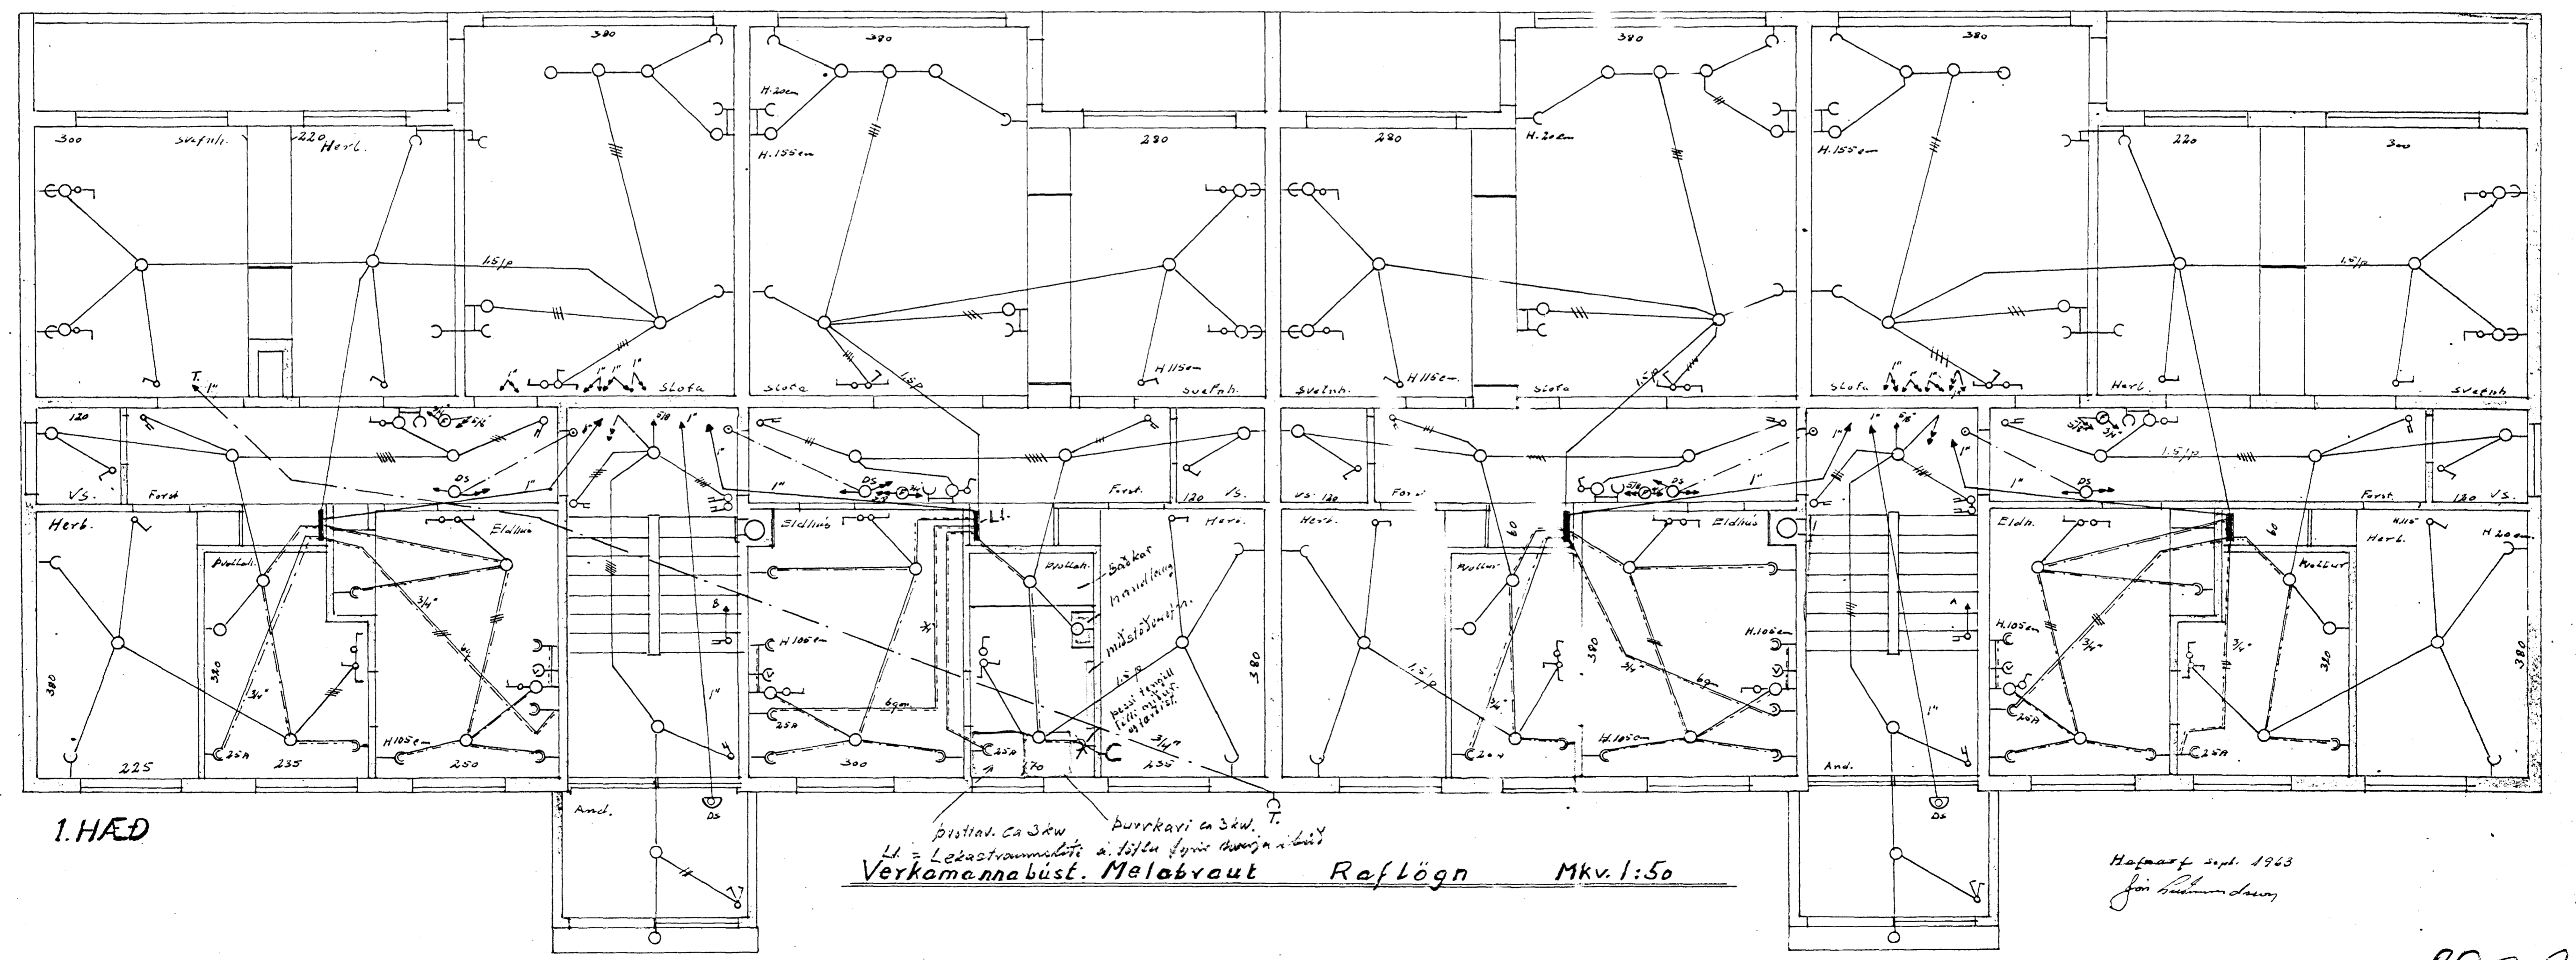

1. HÆÐ

Þristan. ca 3kw þurrkari en 3kw. T.
 LL = Leðastrammalita á lífla fyrir þurrkari.
 Verkamannabúst. Melabraut Reflagn Mkv. 1:50

Hafnarf. sept. 1963
 Jón Sveinsson

873.9