






Byggingarfulltrúi  
samþykkir erindið.

20 FEB. 2002

Bent skal á að samþykkt þessi verður ekki  
virk, fyrr en eftir skráningu eignaskipta-  
yfirlýsingarinnar hjá Fasteignamat-  
ráðisins og þinglýsingu hennar.

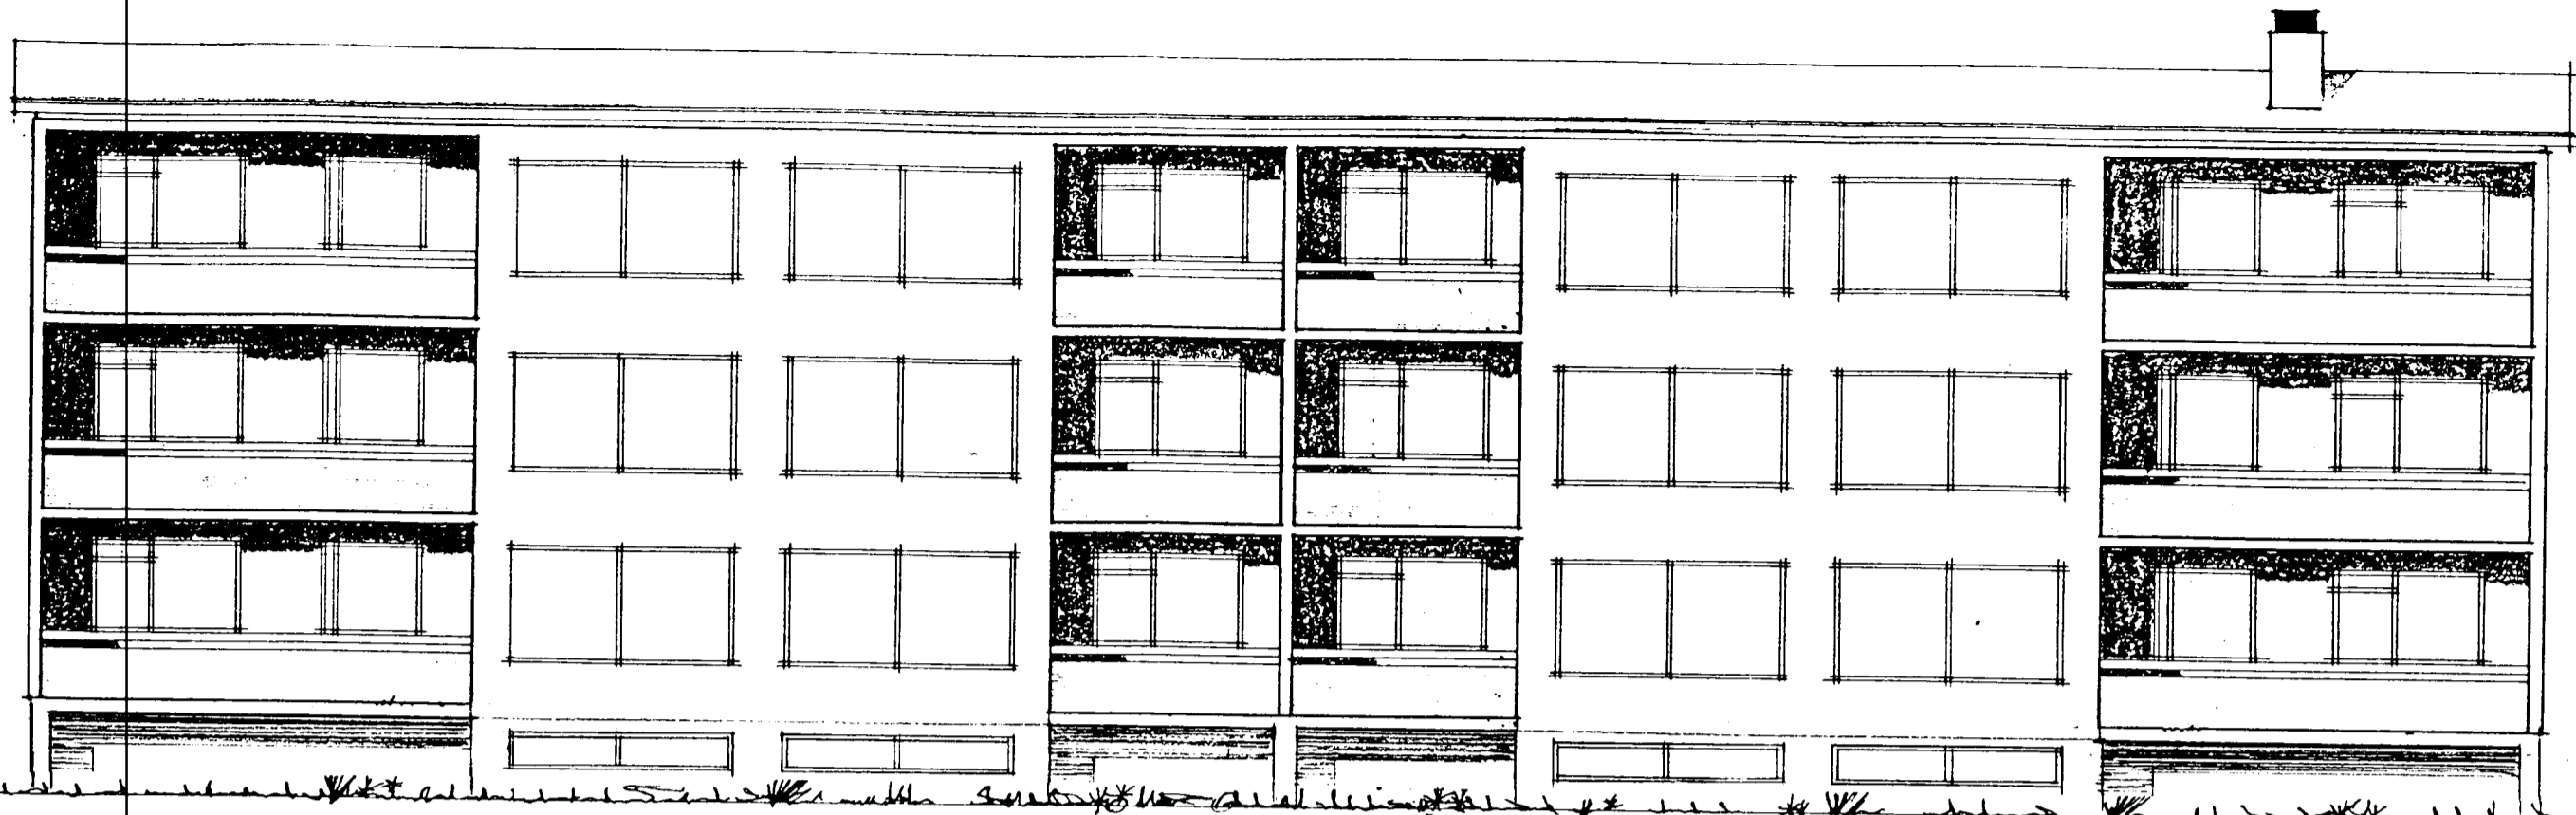

VESTUR

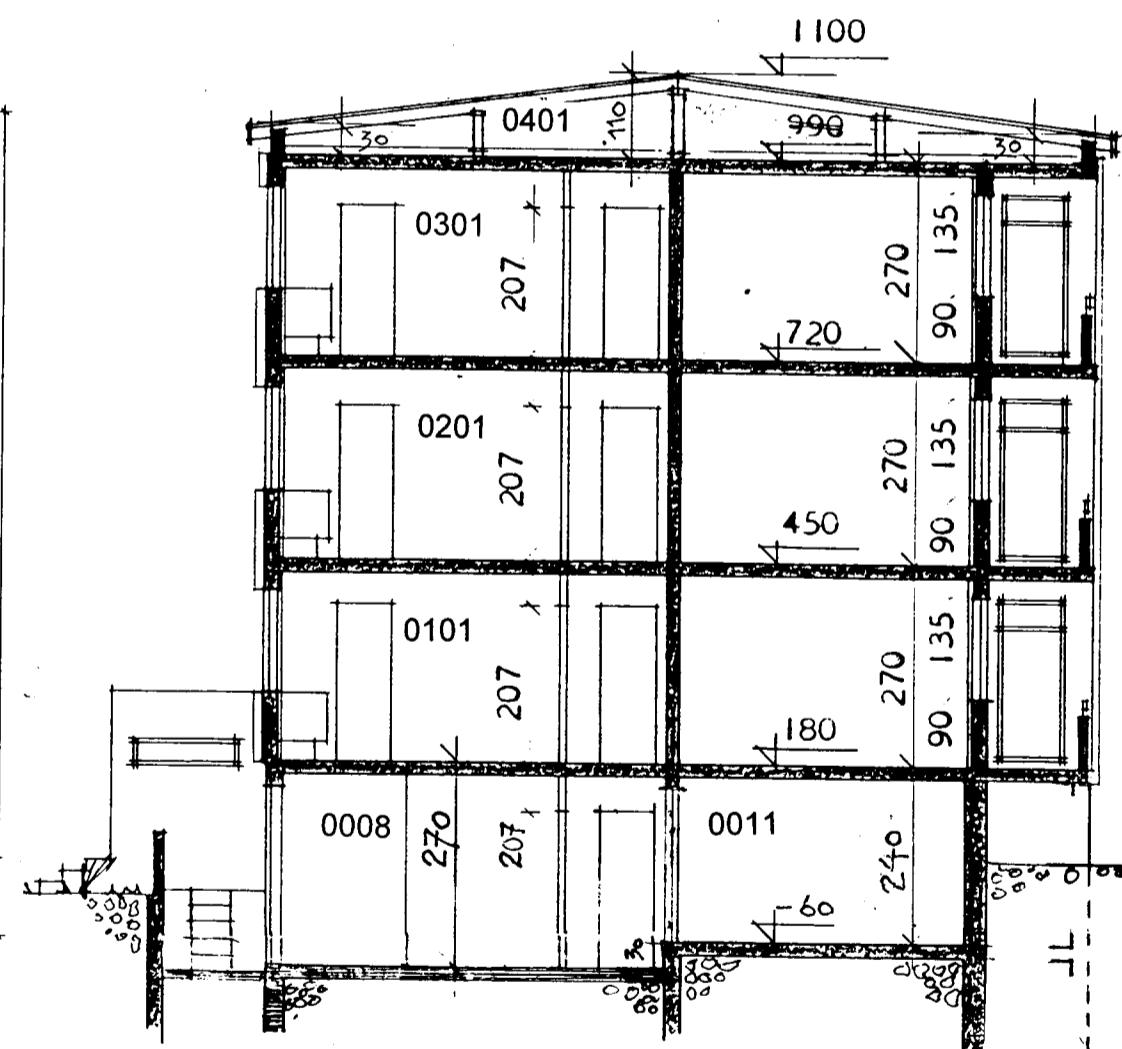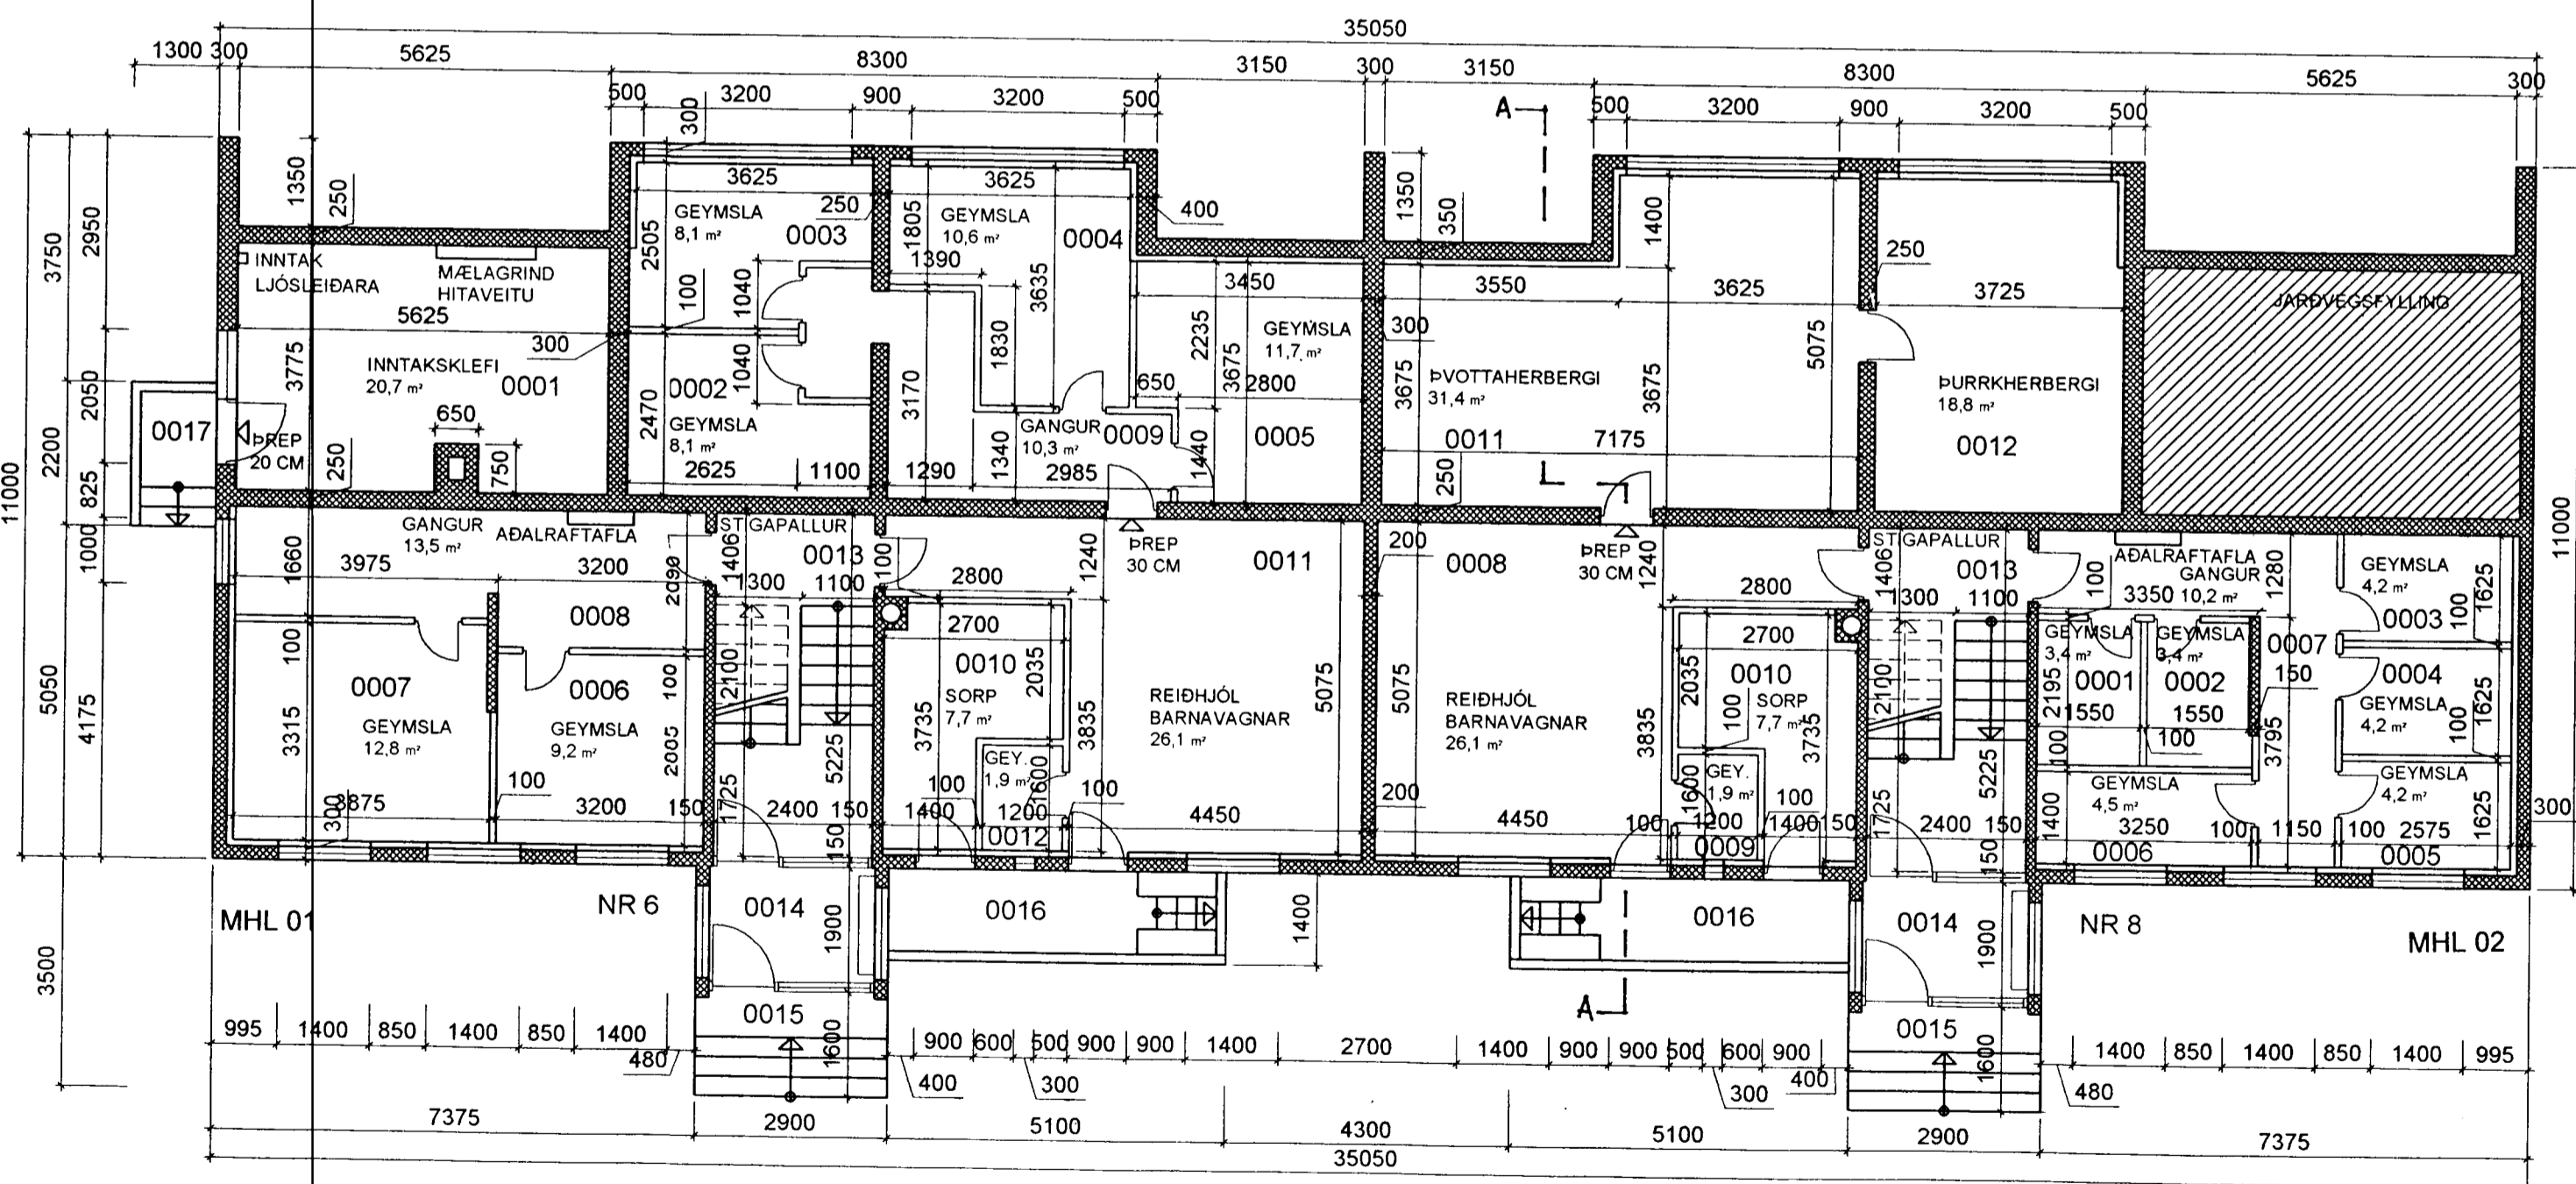

SNEIDING A-A

*Liuvinnir Aðalsteinsson*

SUÐURBRAUT 6-8 HAFNARFIRÐIBLOI

BREYTT	DAGS	LÝSING

Upphaflega uppdrætti teiknuðu Sigurður Guðmundsson og  
Halldór Halldórsson hjá Húsnáðismálastofnun Ríkisins, verk 409.  
Samþykktir í byggingarnefnd Hafnarfjarðar 26.2.1964.

Reyndarteikningu dags. 11.11.2001 vann Sigurbör Aðalsteinsson á þann hátt  
að teikna nýja grunnmynd af kjallara eftir eigin mælingum, númera herbergi  
og bæta kjallaragluggum inn á ljósrit af frumteikningum útlita. Afstöðumynd er ný.



ÞRIÐJA HÆÐIN, ARKITEKTAR - SIGURBÖR AÐALSTEINSSON FAI  
GRUNNMYND KJALLARA,  
ÚTLIT, SNIÐ