




Byggingarfulltrúi
samþykkir erindið.


20 FEB. 2002

Bent skal á að samþykkt þessi verður ekki
virk, fyrr en eftir skráningu eignaskipta-
yfirlýsingarinnar hjá Fasteignamálaráði
Ríkisins og þinglýsingu hennar.

[Handwritten signature]

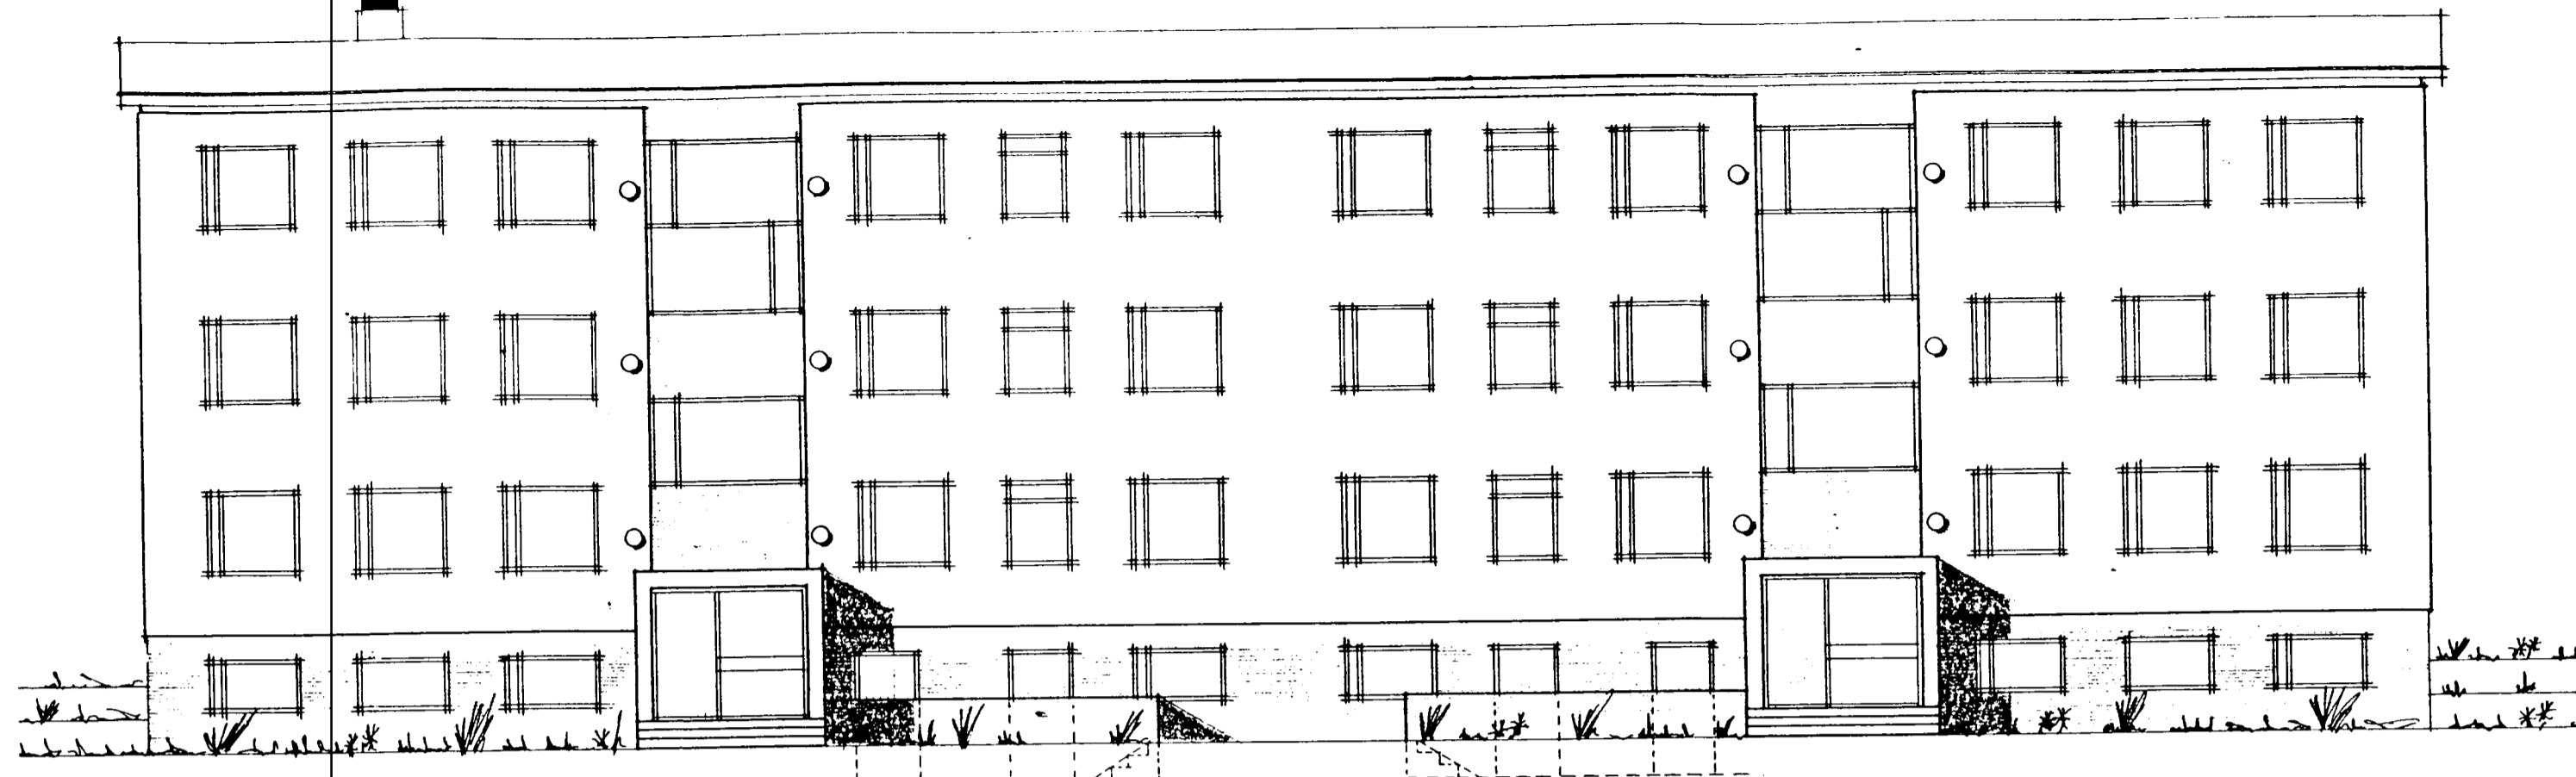


AUSTUR

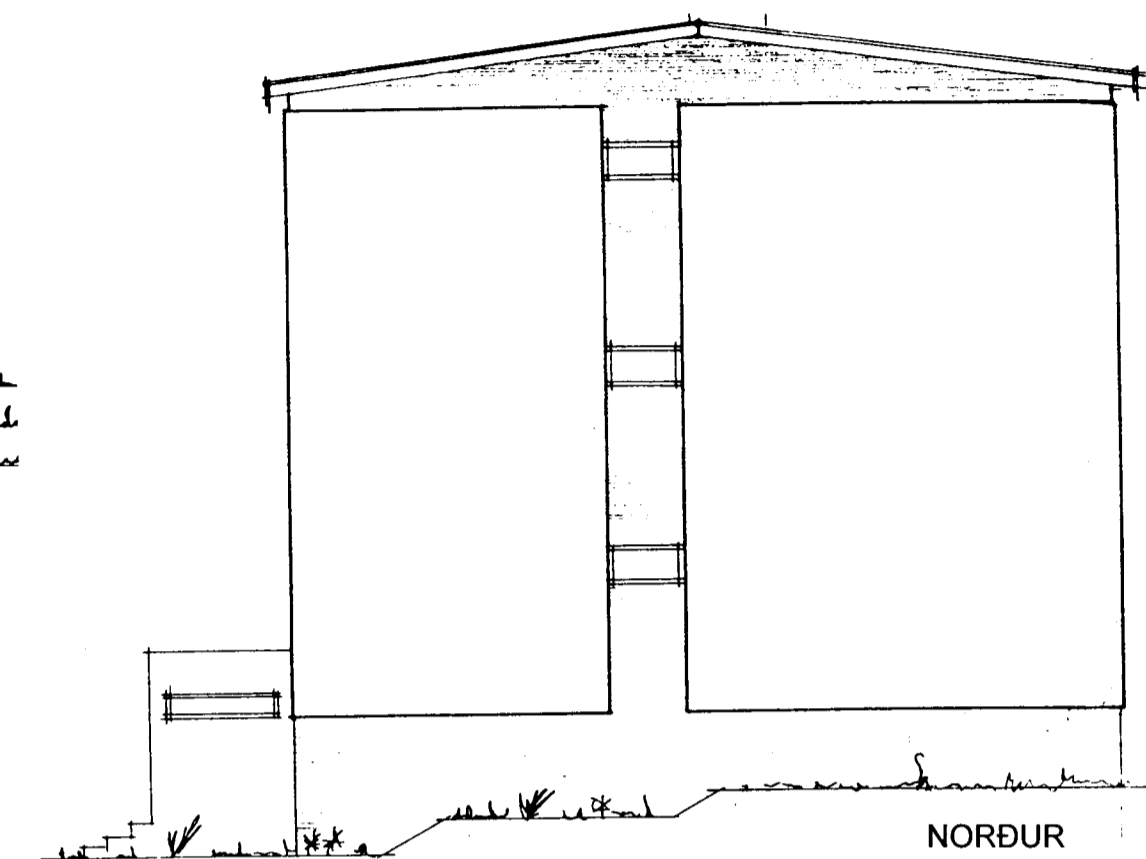

NORDUR


3510

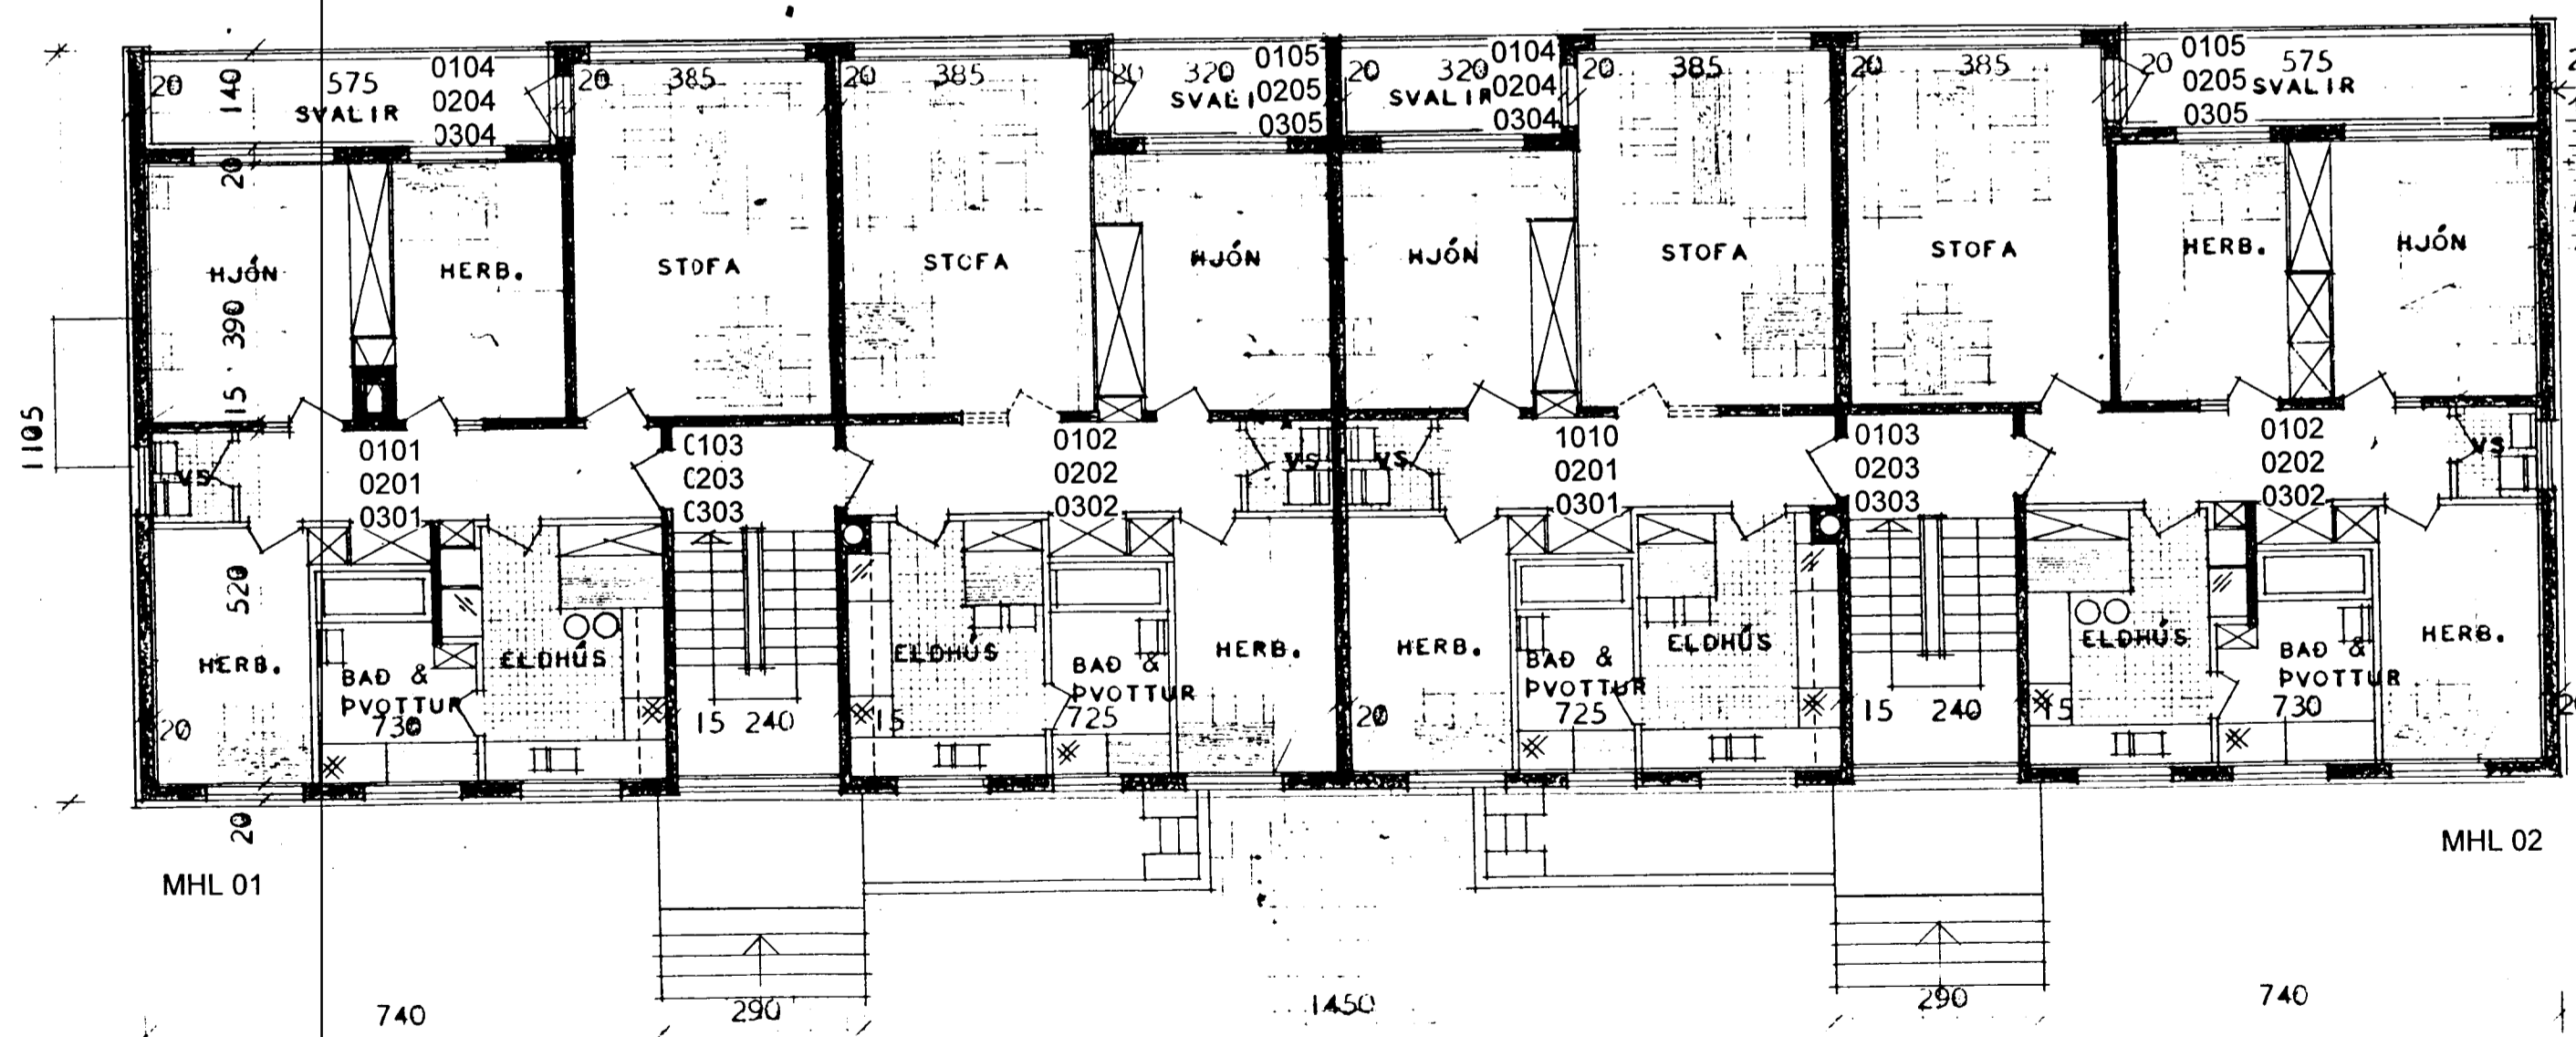

20
10
KJÆPNING
+EINANGRUF
700 MM
A 1.2.3.HÆ!
ALLAN HRING!

MHL 02

MHL 01

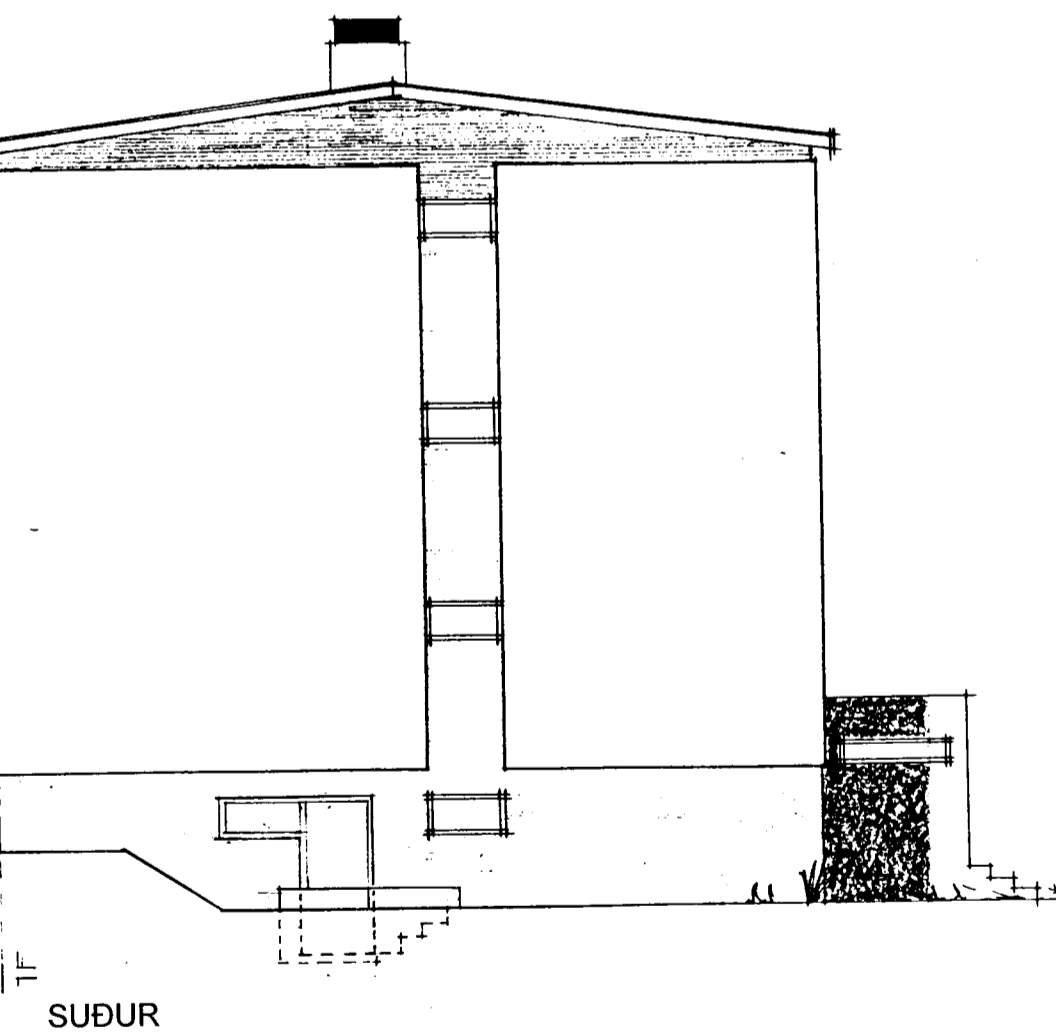

SUÐUR

Sigurþór Aðalsteinsson

SUÐURBRAUT 6-8 HAFNARFIRÐIBLO2

BREYTT:	DAGS:	LÝSING:
_____	_____	_____
BREYTT:	DAGS:	LÝSING:
_____	_____	_____

Upphaflega uppdætti teiknuðu Sigurður Guðmundsson og
Halldór Halldórsson hjá Húsnæðismálastofnun Ríkisins, verk 409.
Samþykktir í byggingarnefnd Hafnarfjarðar 26.2.1964.

Reyndarteikningu dags.11.11.2001 vann Sigurþór Aðalsteinsson á bann hátt
að teikna nýja grunnmynd af kjallara eftir eigin mælingum, númera herbergi
og bæta kjallaragluggum inn á ljósrit af frumteikningum útlita. Afstöðumynd er ný.



ÞRÍÐJA HÆÐIN, ARKITEKTAR – SIGURÞÓR AÐALSTEINSSON FAI
GRUNNMYND HÆÐA,
ÚTLIT

HANNAÐ: TEIKNAD: SA DAGS: 11.11.2001 MKV: 1:100 VERKNR: STRANDGÖTU 28 220 HAFNARFIRÐI
SÍMI: 555 46 10 FAX: 565 48 31
NETFANG: KT:250144-3939
st@adid.is