





*[Signature]*

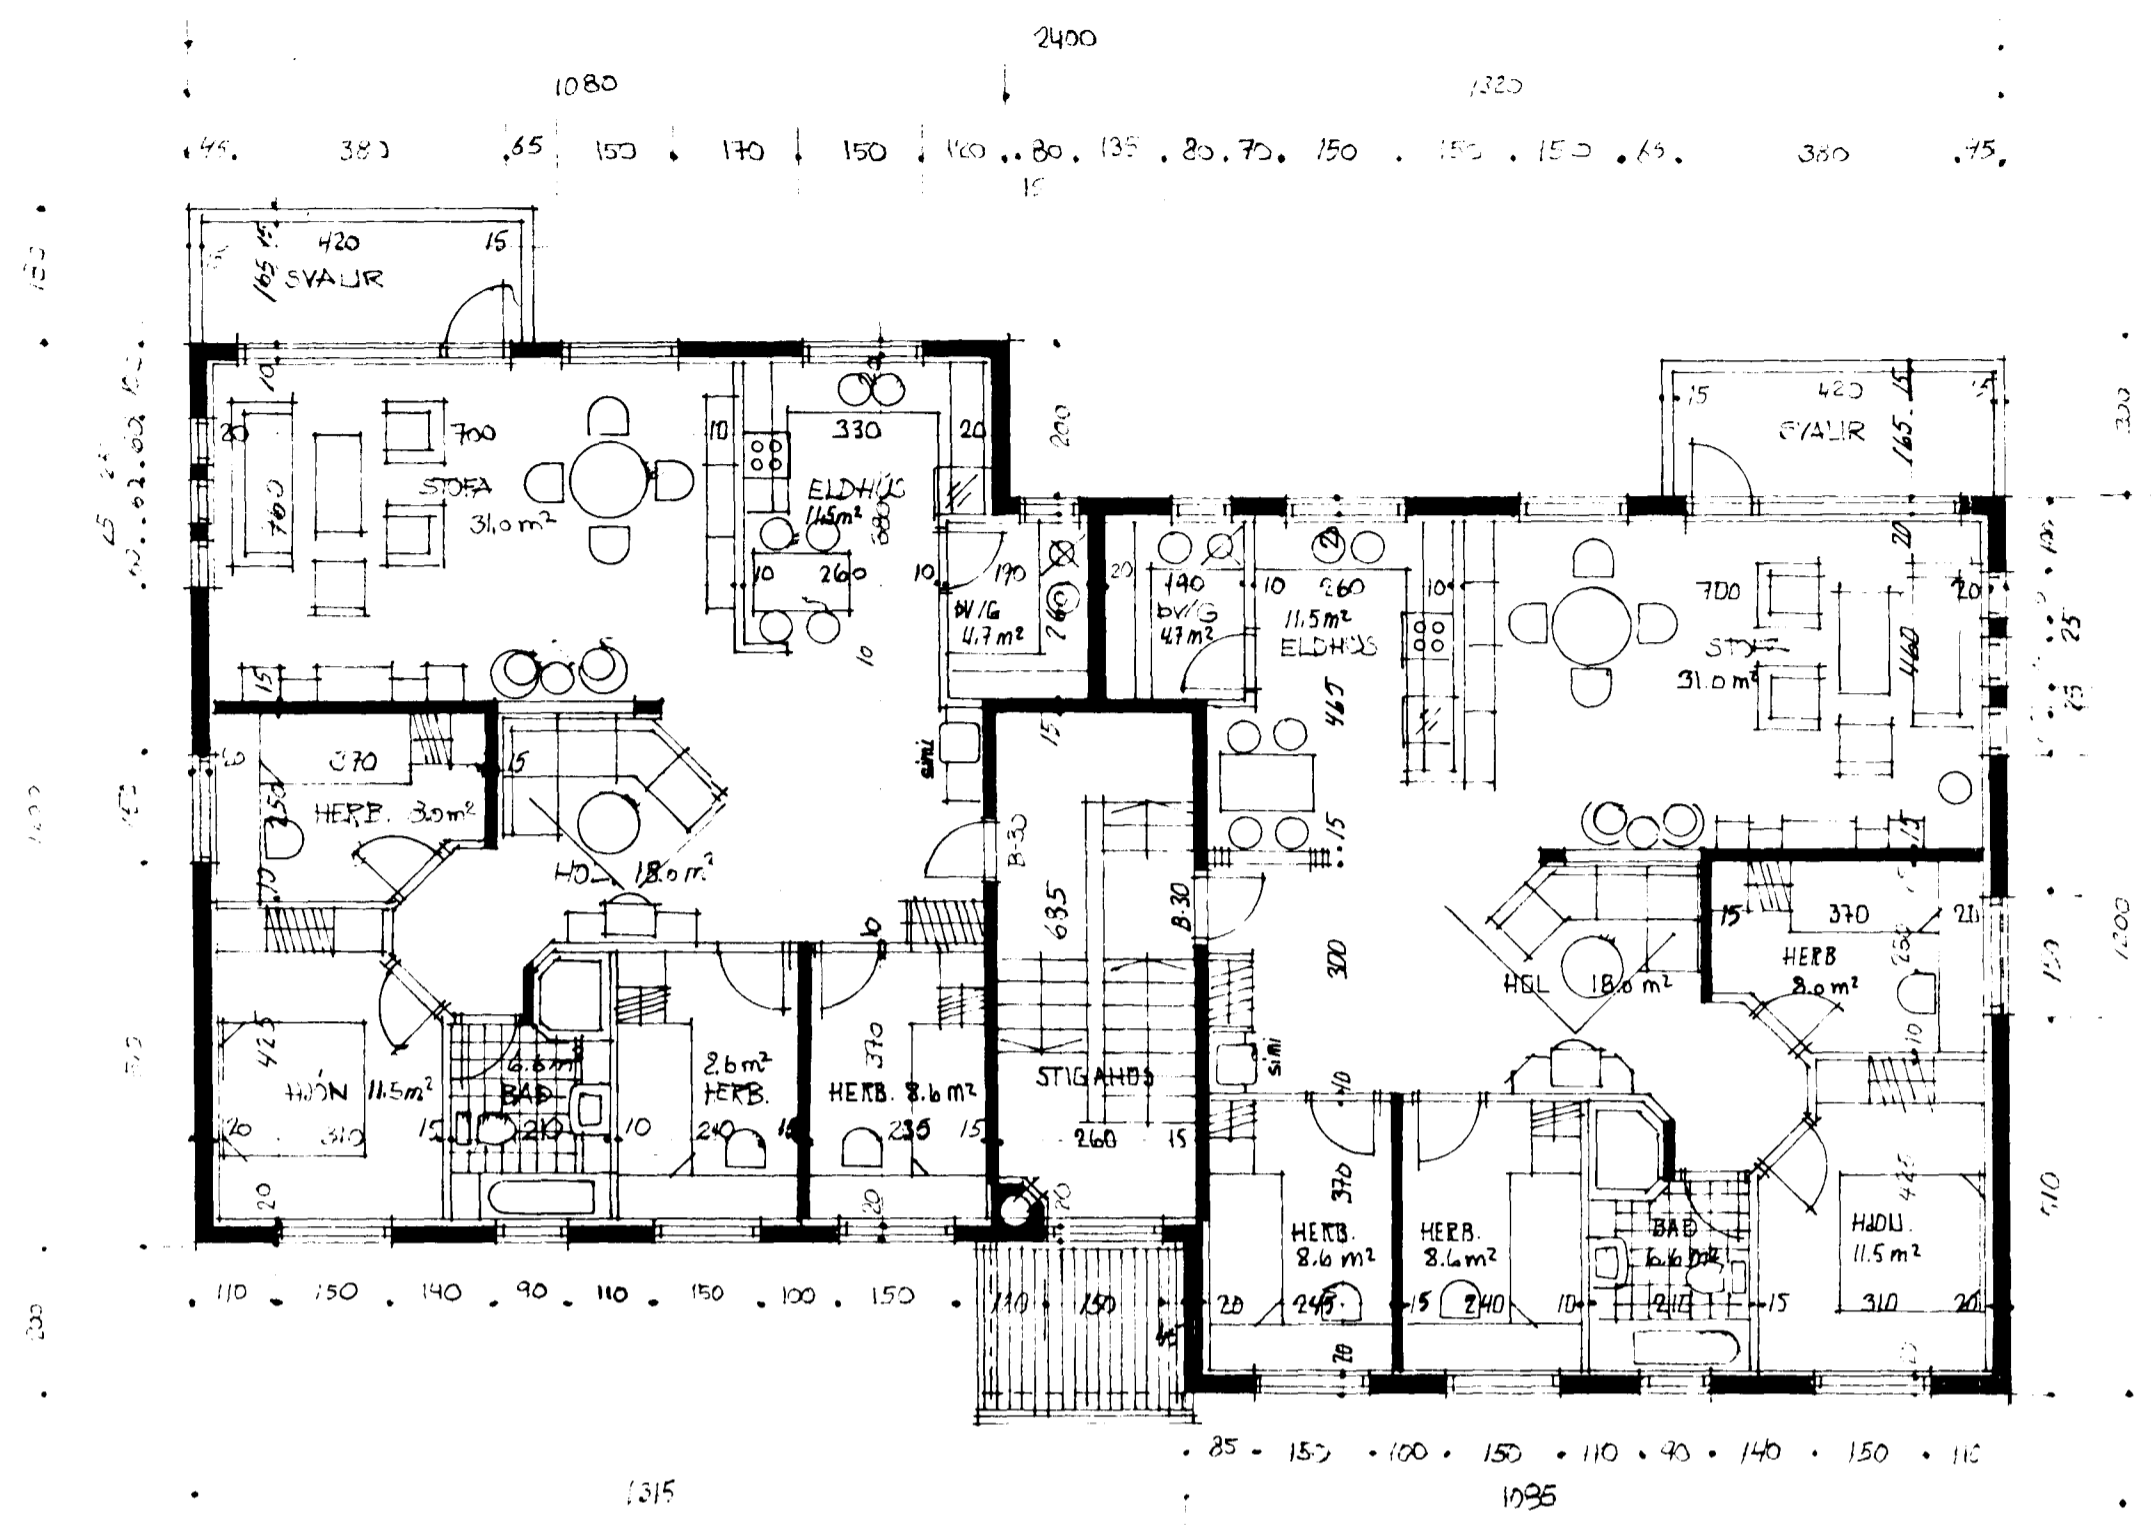

GRUNNMYND 2 HÆÐ. M. 1:100.

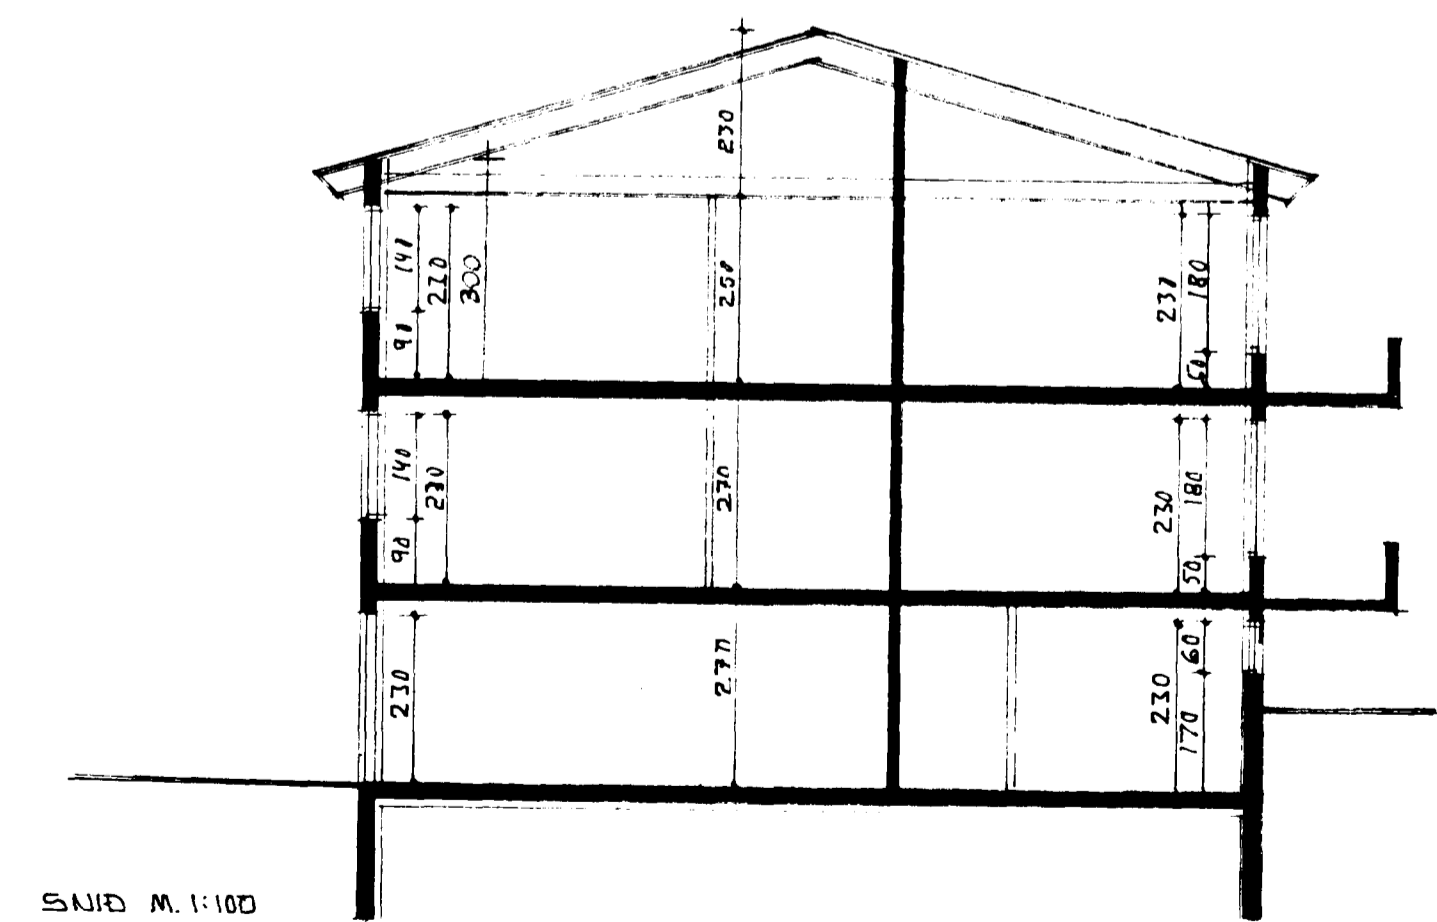

SNID M. 1:100

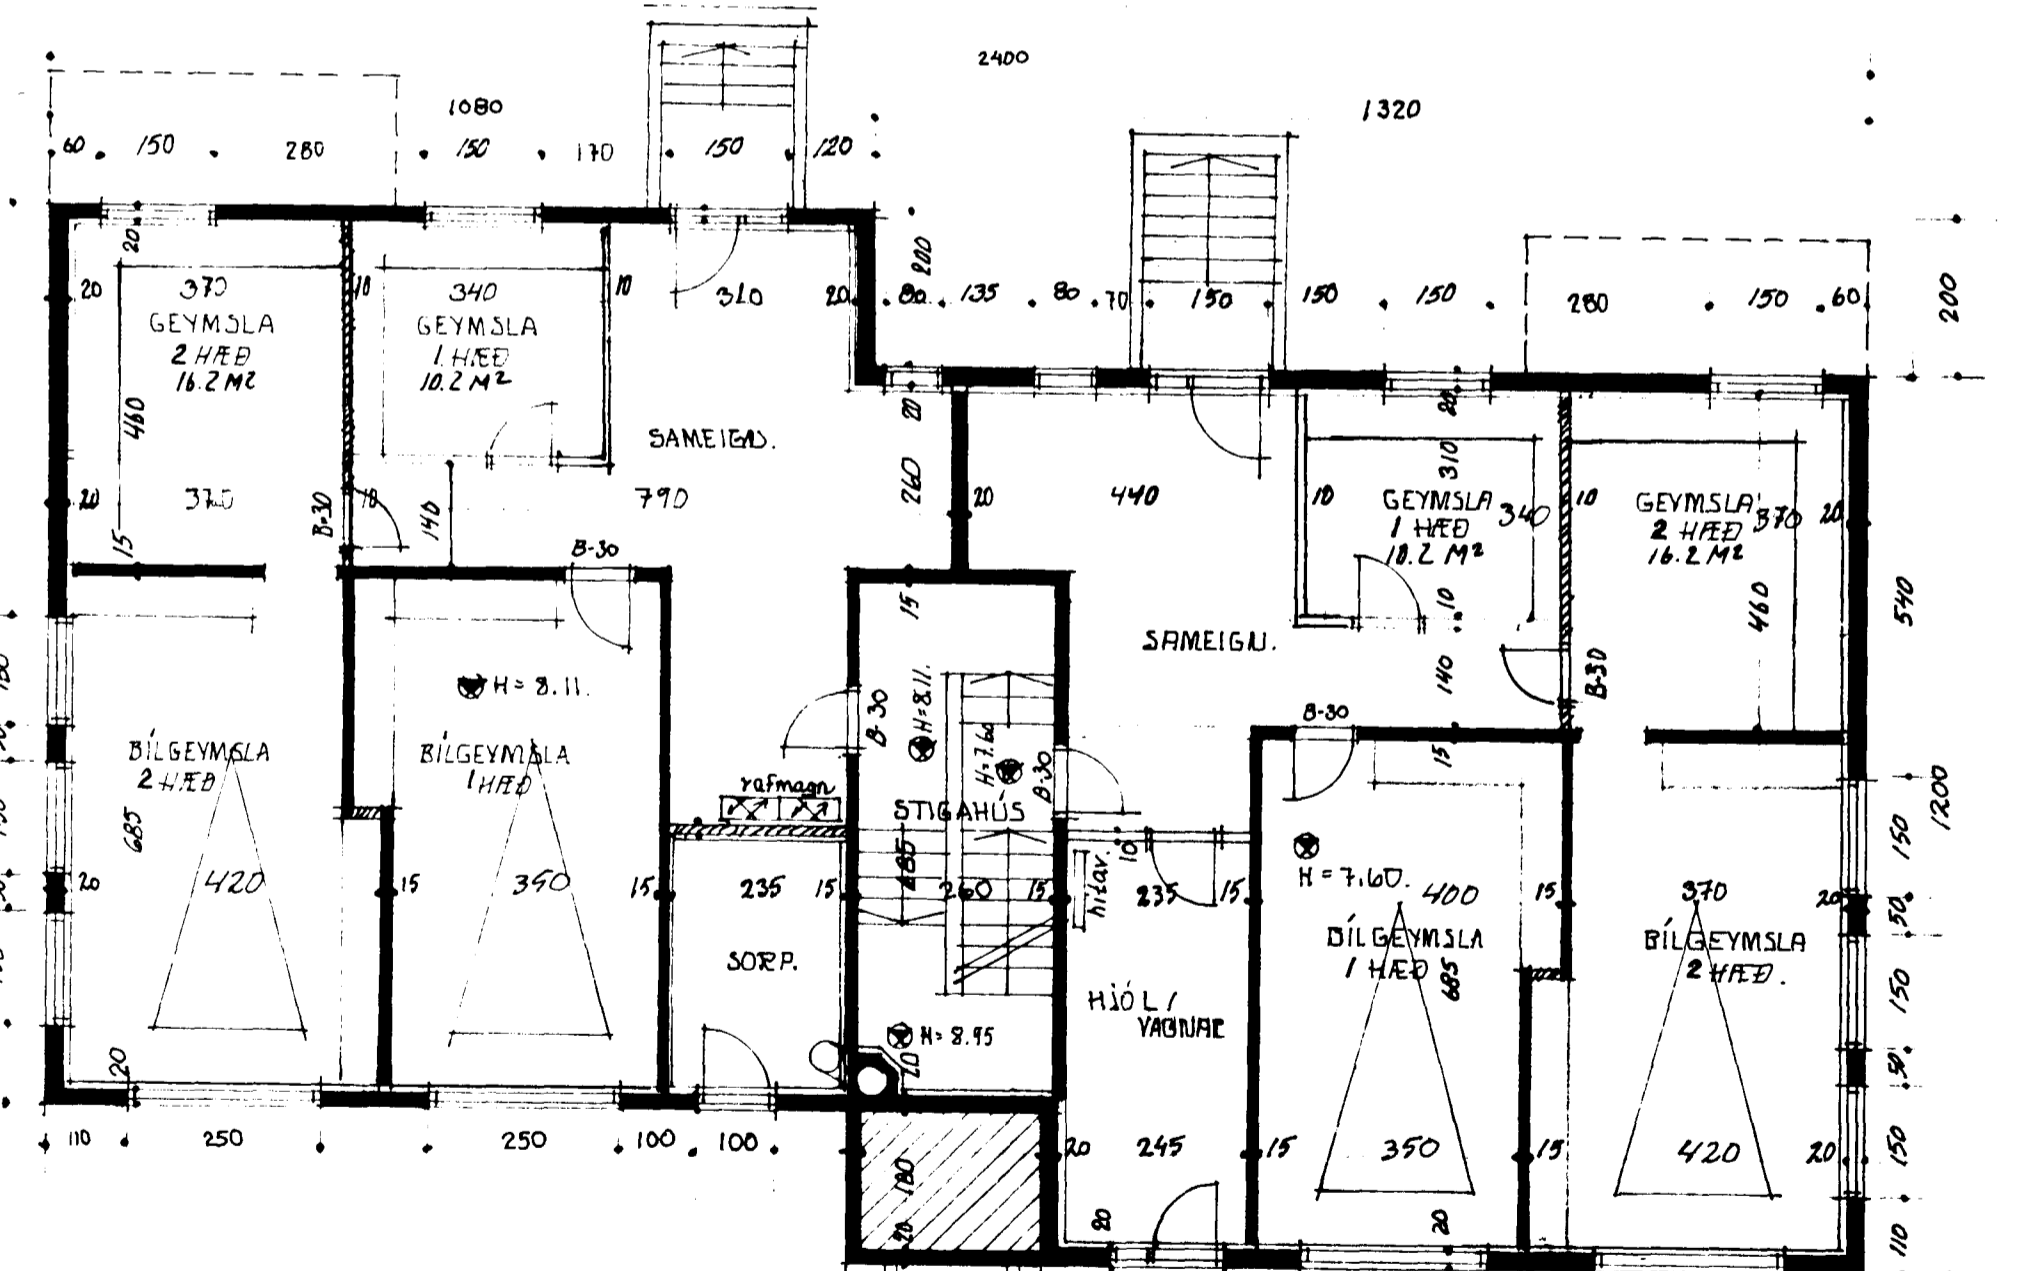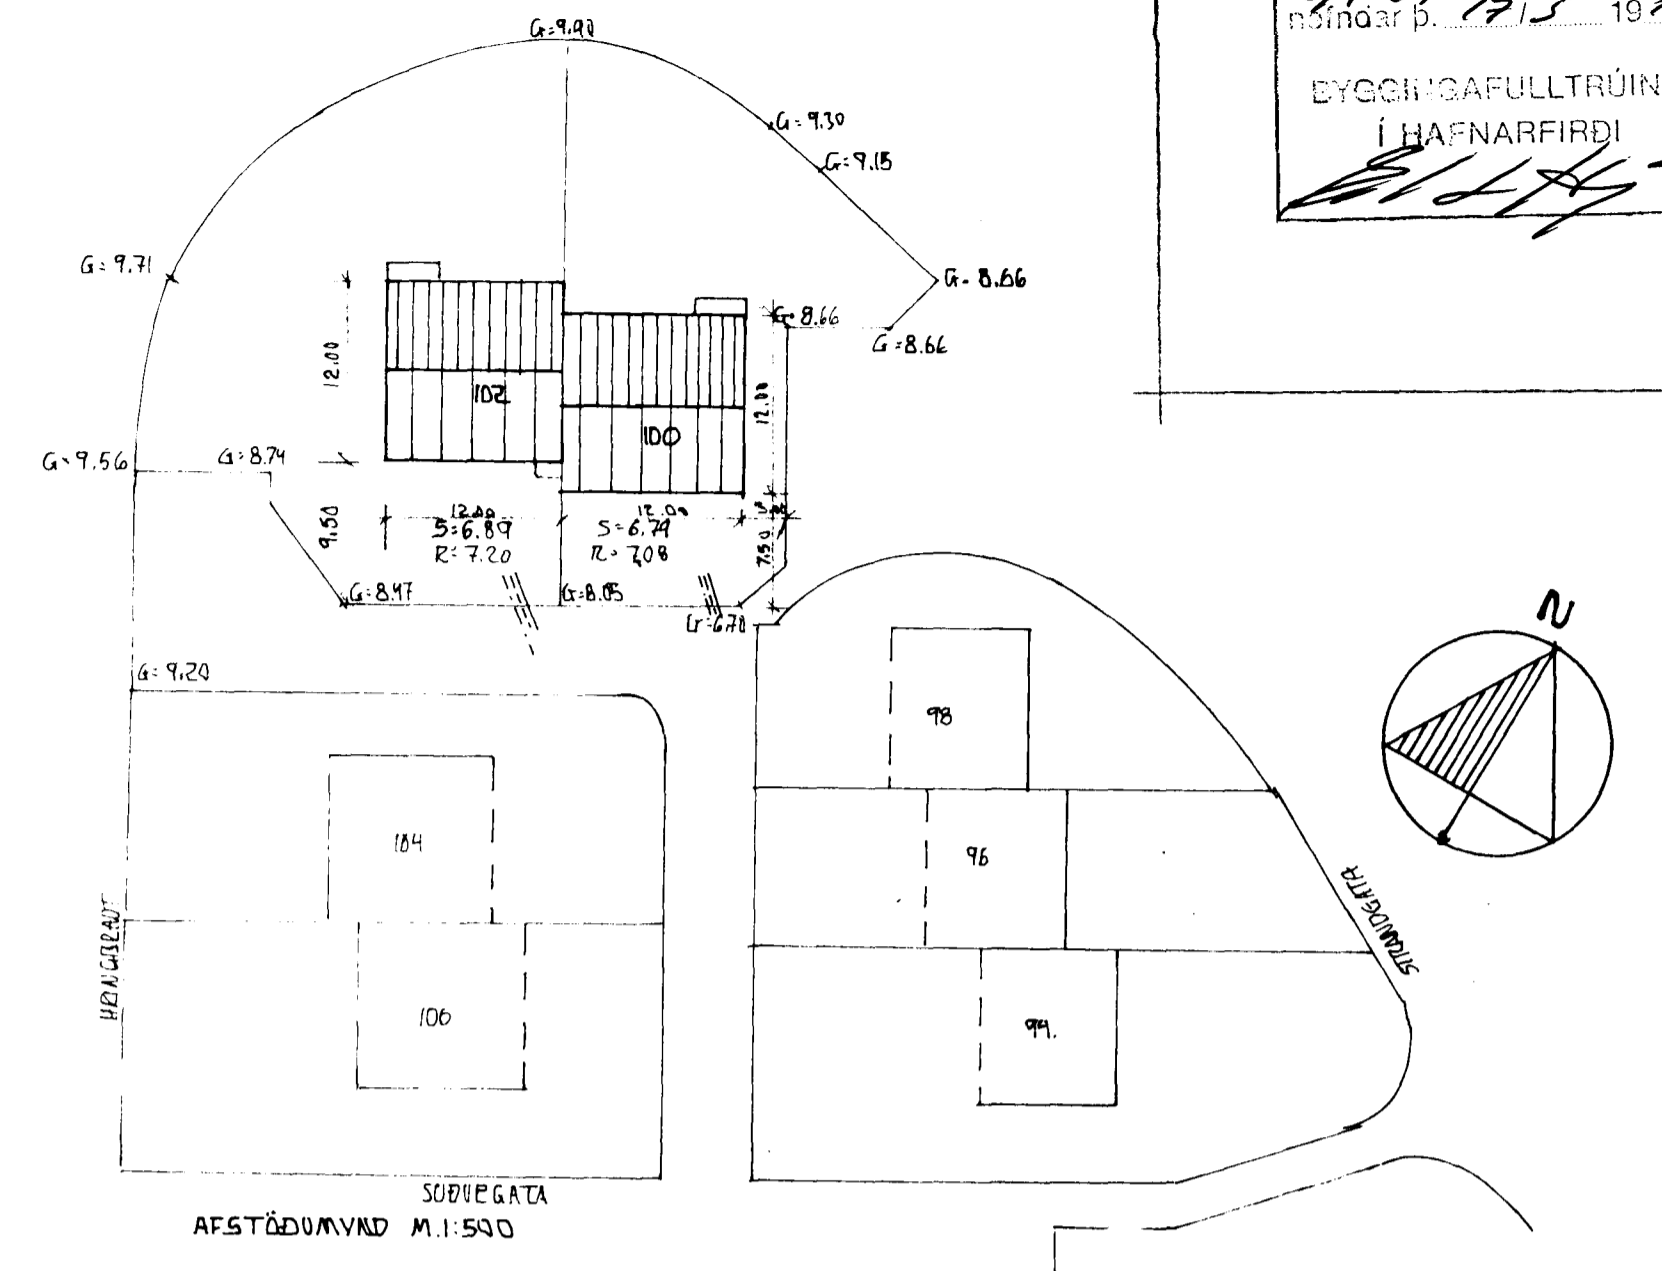

GRUNNMYND JARÐHÆÐAR M. 1:100.

BREYTT Í MAÍ 1990

NR. 2A74

*[Signature]*