
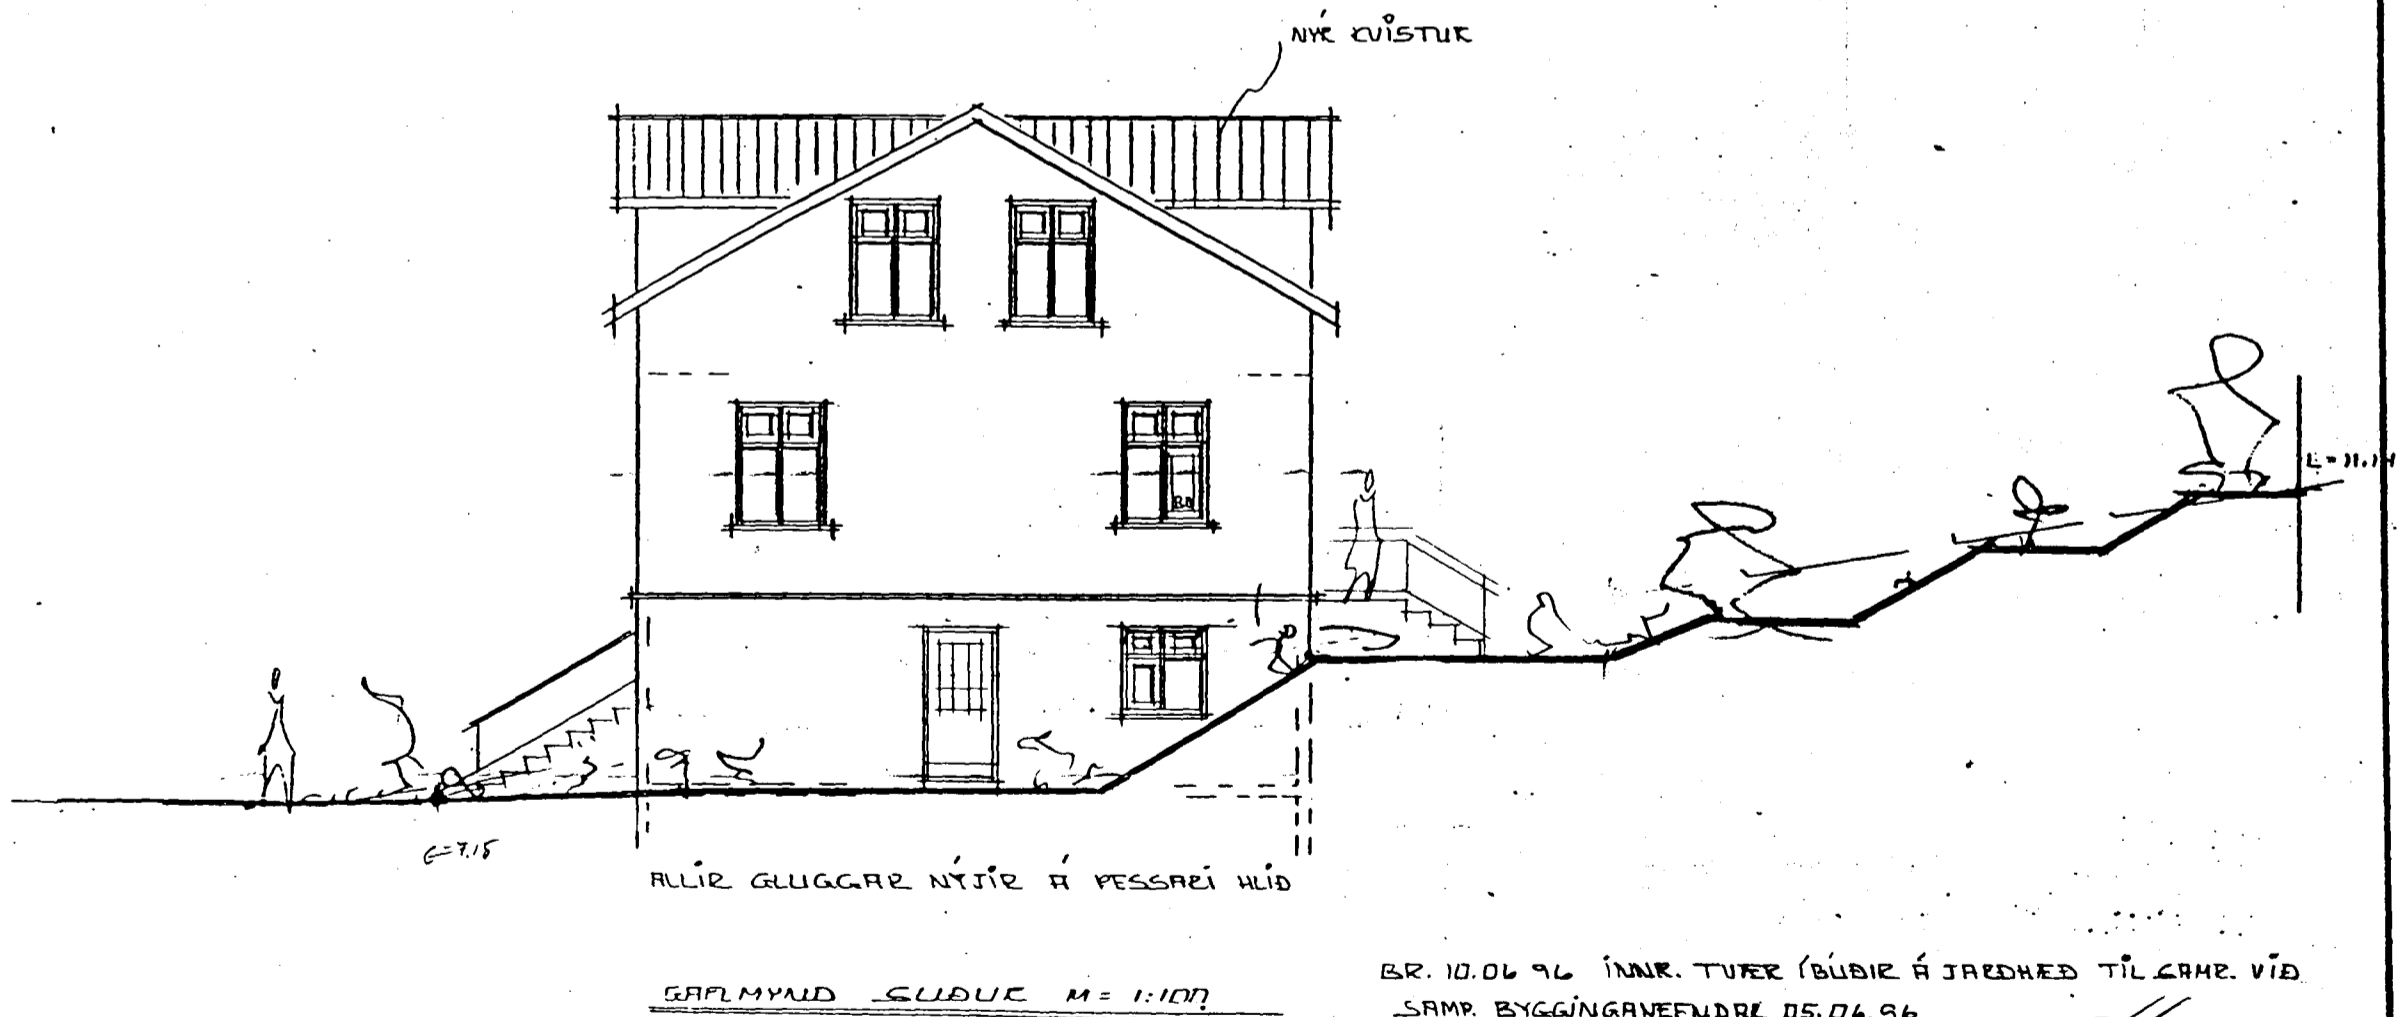
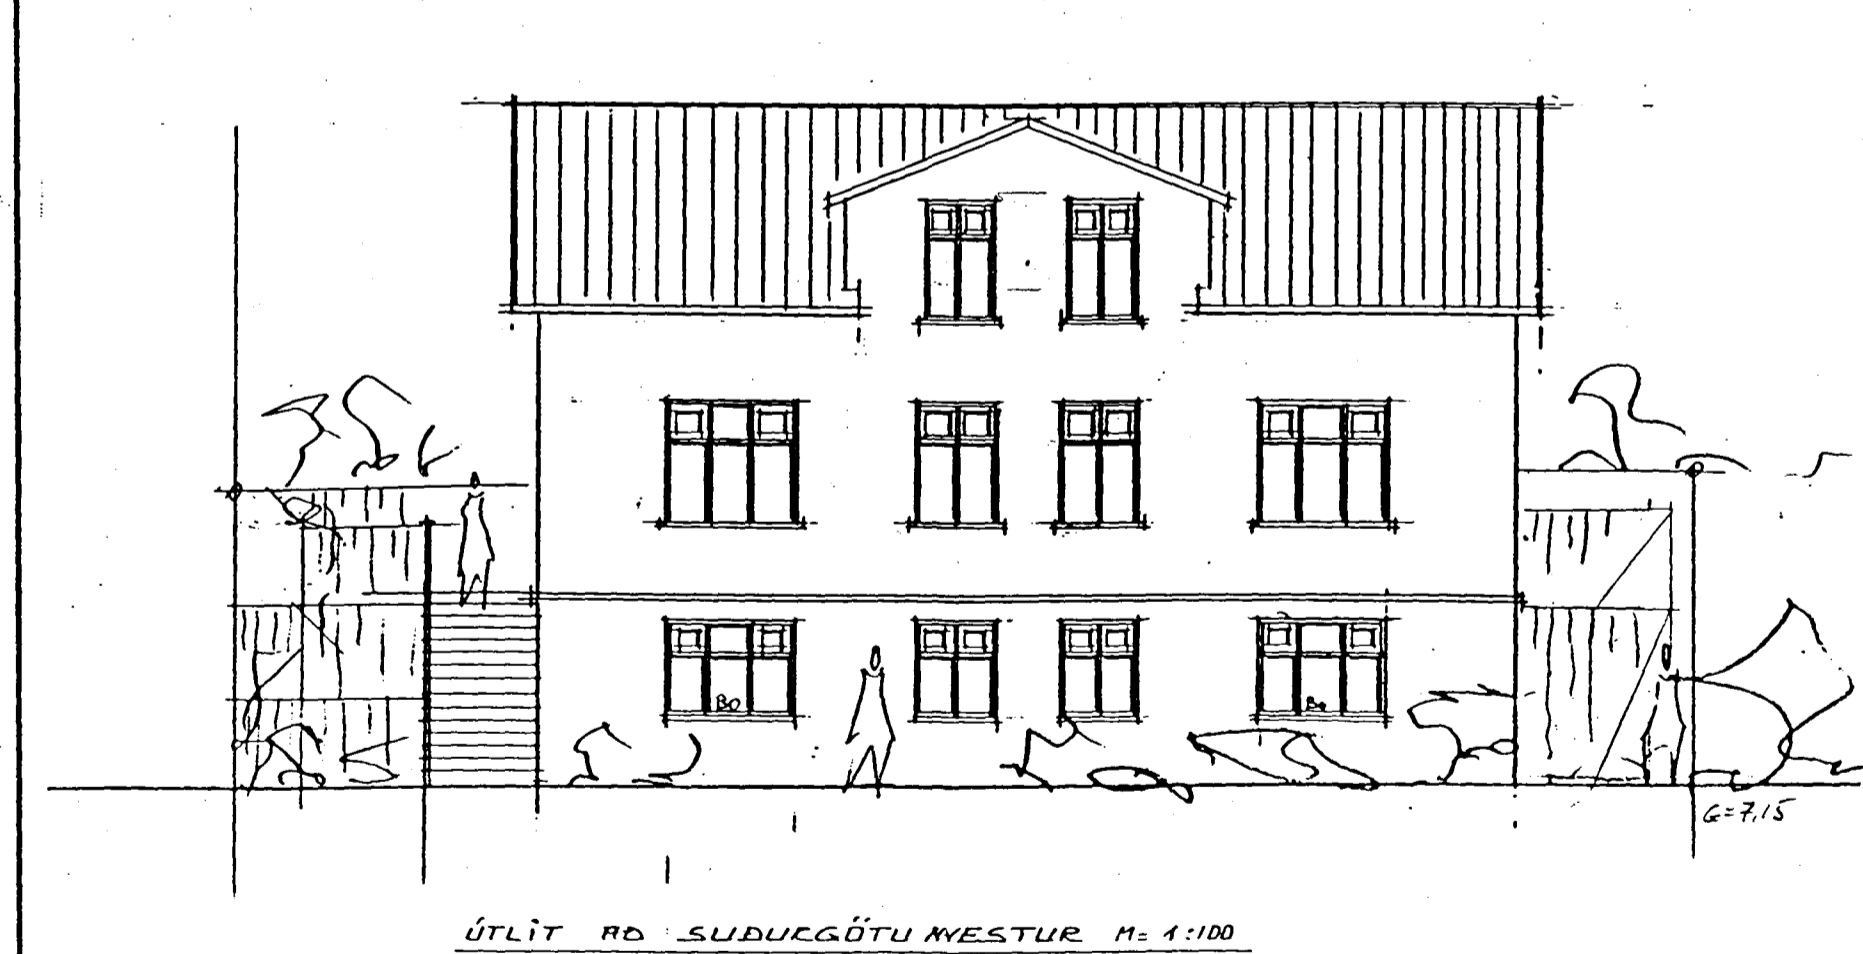
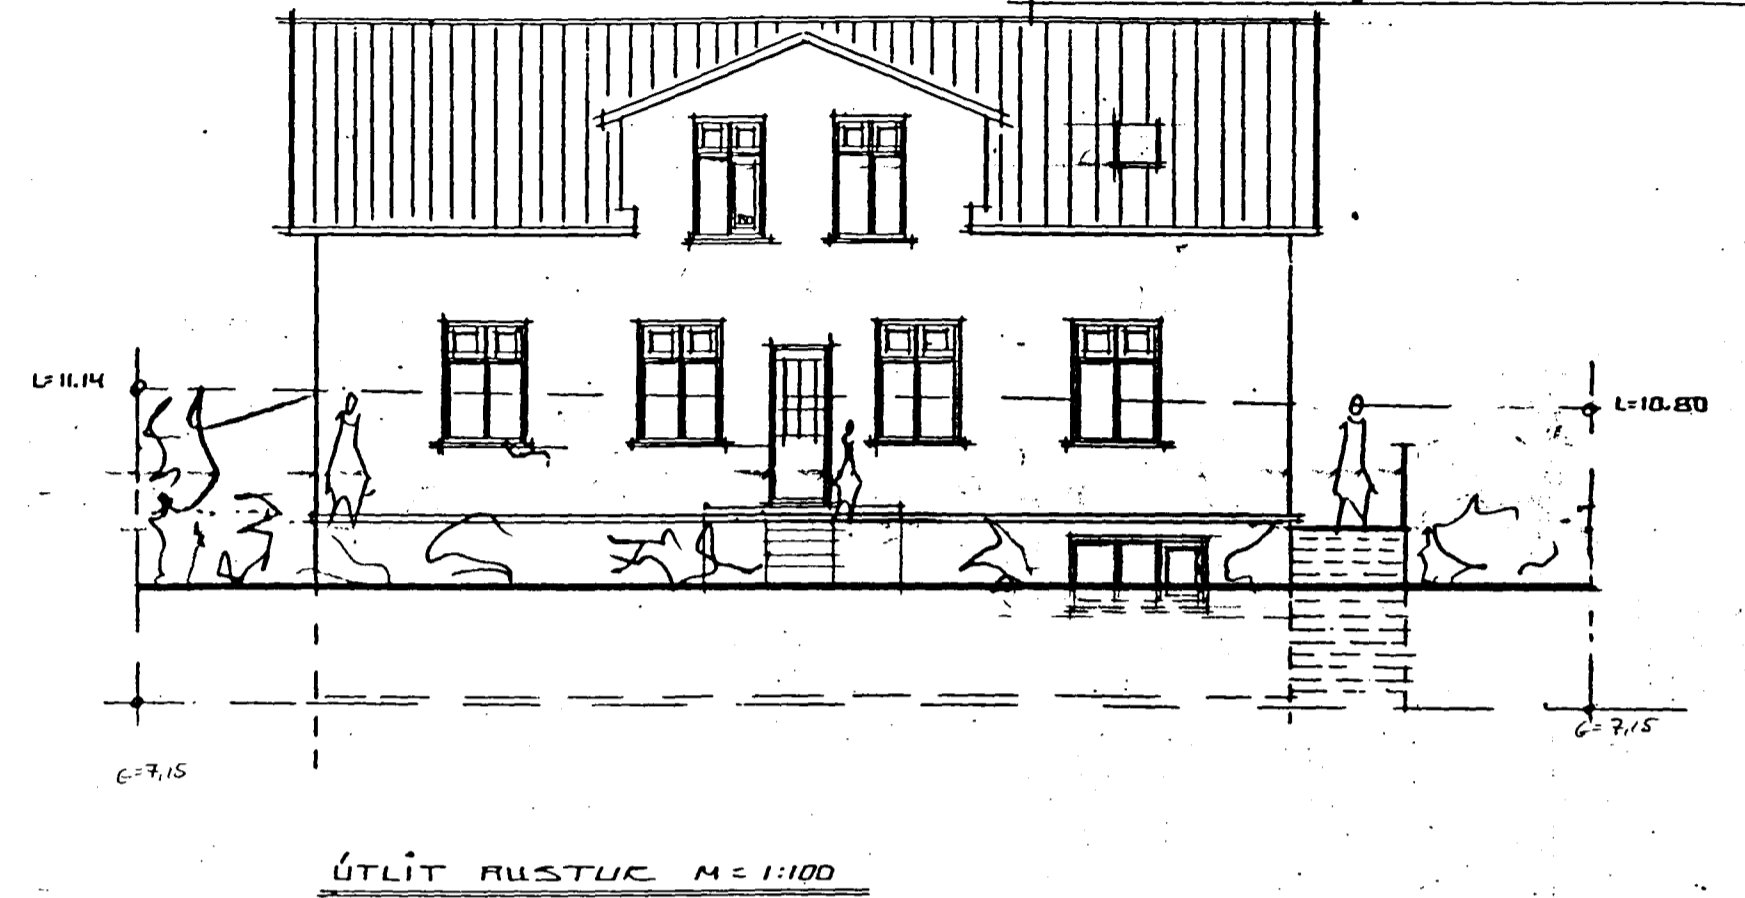


BP

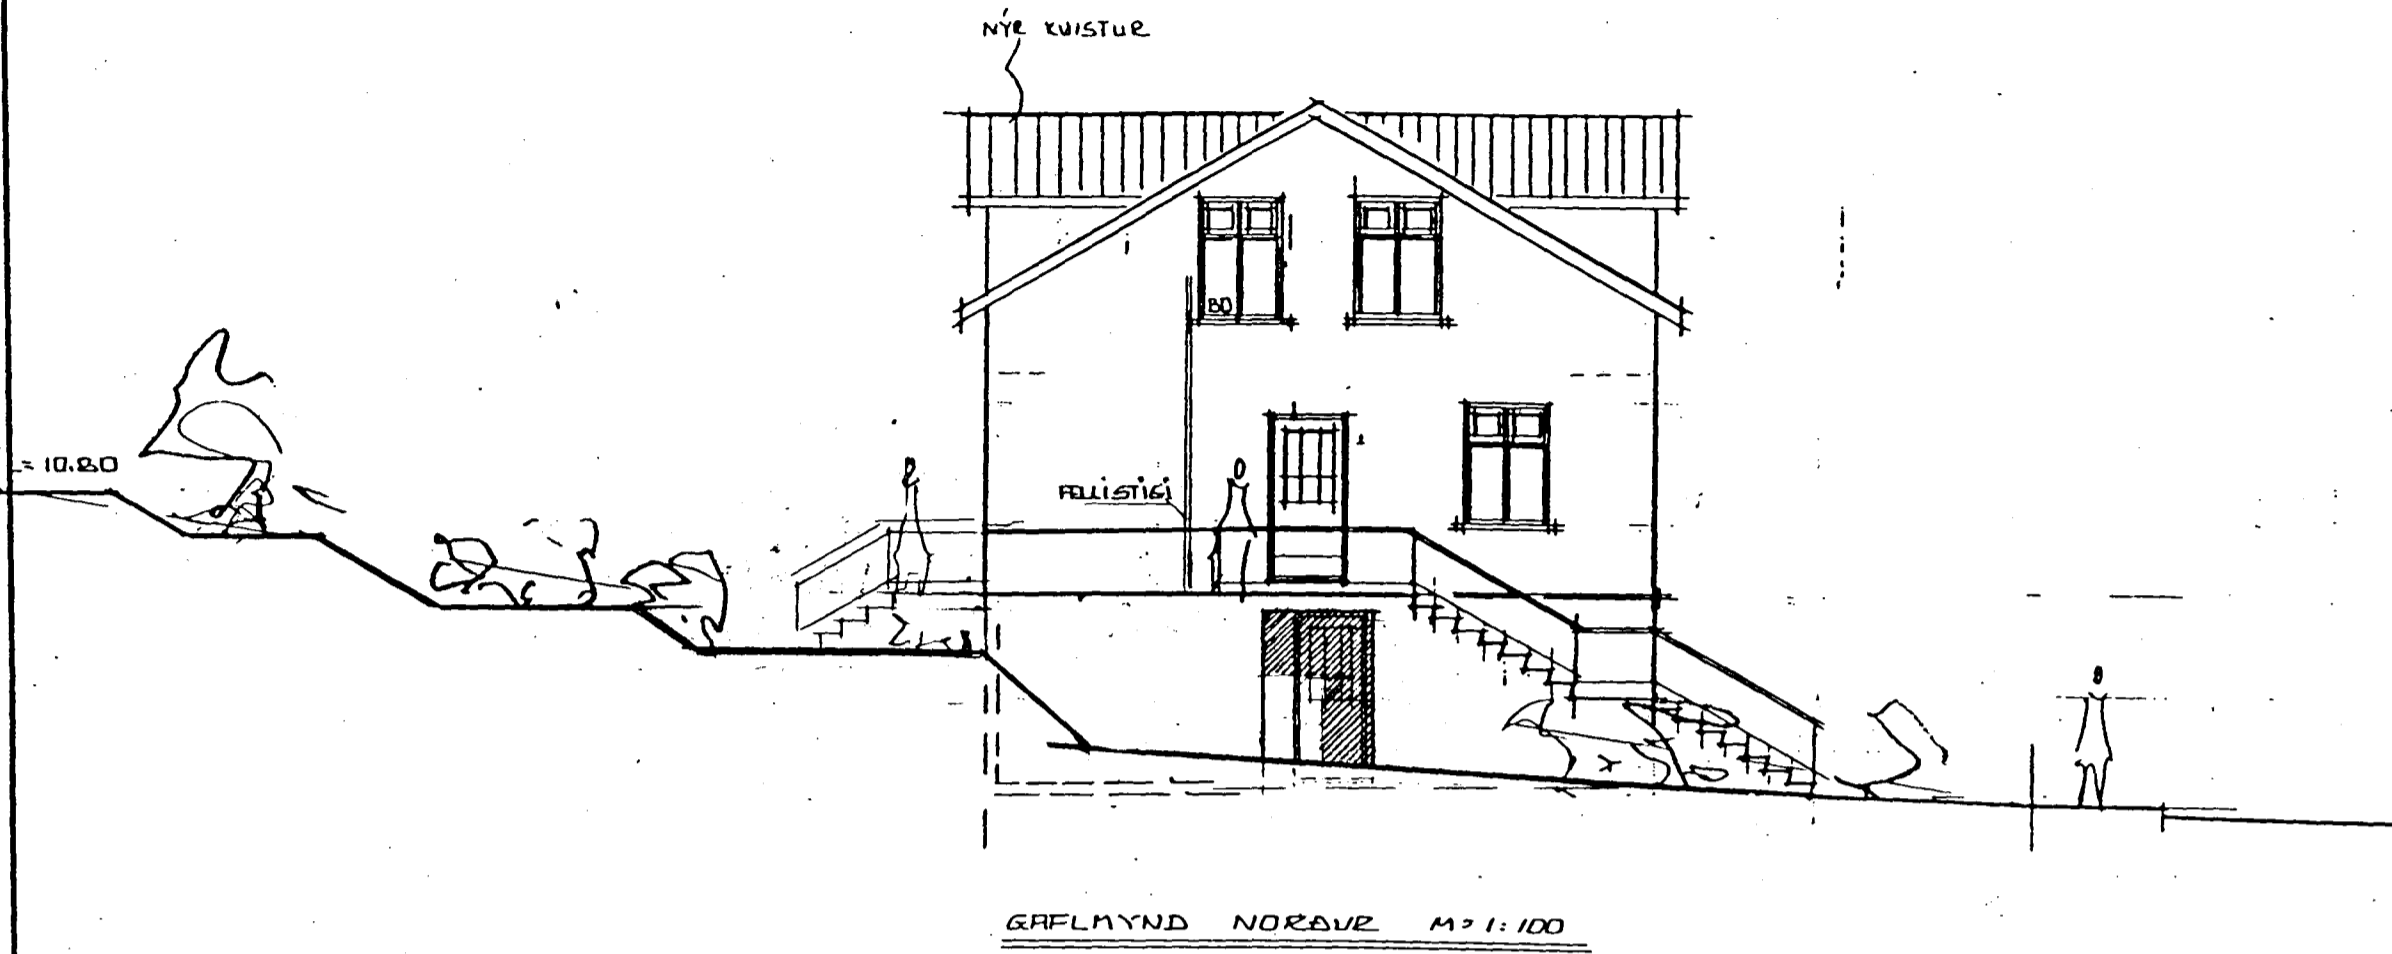

BR. 10.06.96 INNR. TVER (BÚÐIR Á JARÐHÉÐ TIL GAMB. VÍÐ  
SAMR. BYGGINGANEFNDAR 05.06.96  
BR. 14.02.97 (BÚÐ Á LHÆÐ ÖGRISÍ / ÞAKGL)

SUÐURGATA NR. 11		102
EFNI	ÚTLIT	MÁL 22.05.1992
		BR. 10. APR. 93 GL. DRG. 22.05.1992
ERLENDUR A. HJÁLMARSSON B.F. KLÉBERGI & HAF. S 53860		