


GRUNNMYND 1. HEDAR M=1:100

STÆRÐIR EFTIR BÆTINGU

	M1	M2	M ² H/BOÐAR
JARÐHÉÐ	122.2	325.4	
1. HÉÐ	111.7	311.0	
RISHÉÐ	95.1	272.0	
SAMT	328.4 M ²	928.4 M ²	1244 = 953 M ²

JÁRNCLÆTT TÍMBURHÚS 1 HÉÐ OG ELS FLUTT FRÁ SUÐURGÖTU & STAÐST. KLALLARÍ UNDIR HÚSIÐ Á LÖÐNINI NR 11 VÍÐ SUÐURGÖTU

ÍBÚÐ 01-01 = 55.5 M² ÍBÚÐ 02-01 = 111.1 M² + 95.1 M² = 206.2 M²
ÍBÚÐ 01-02 = 55.5 M²

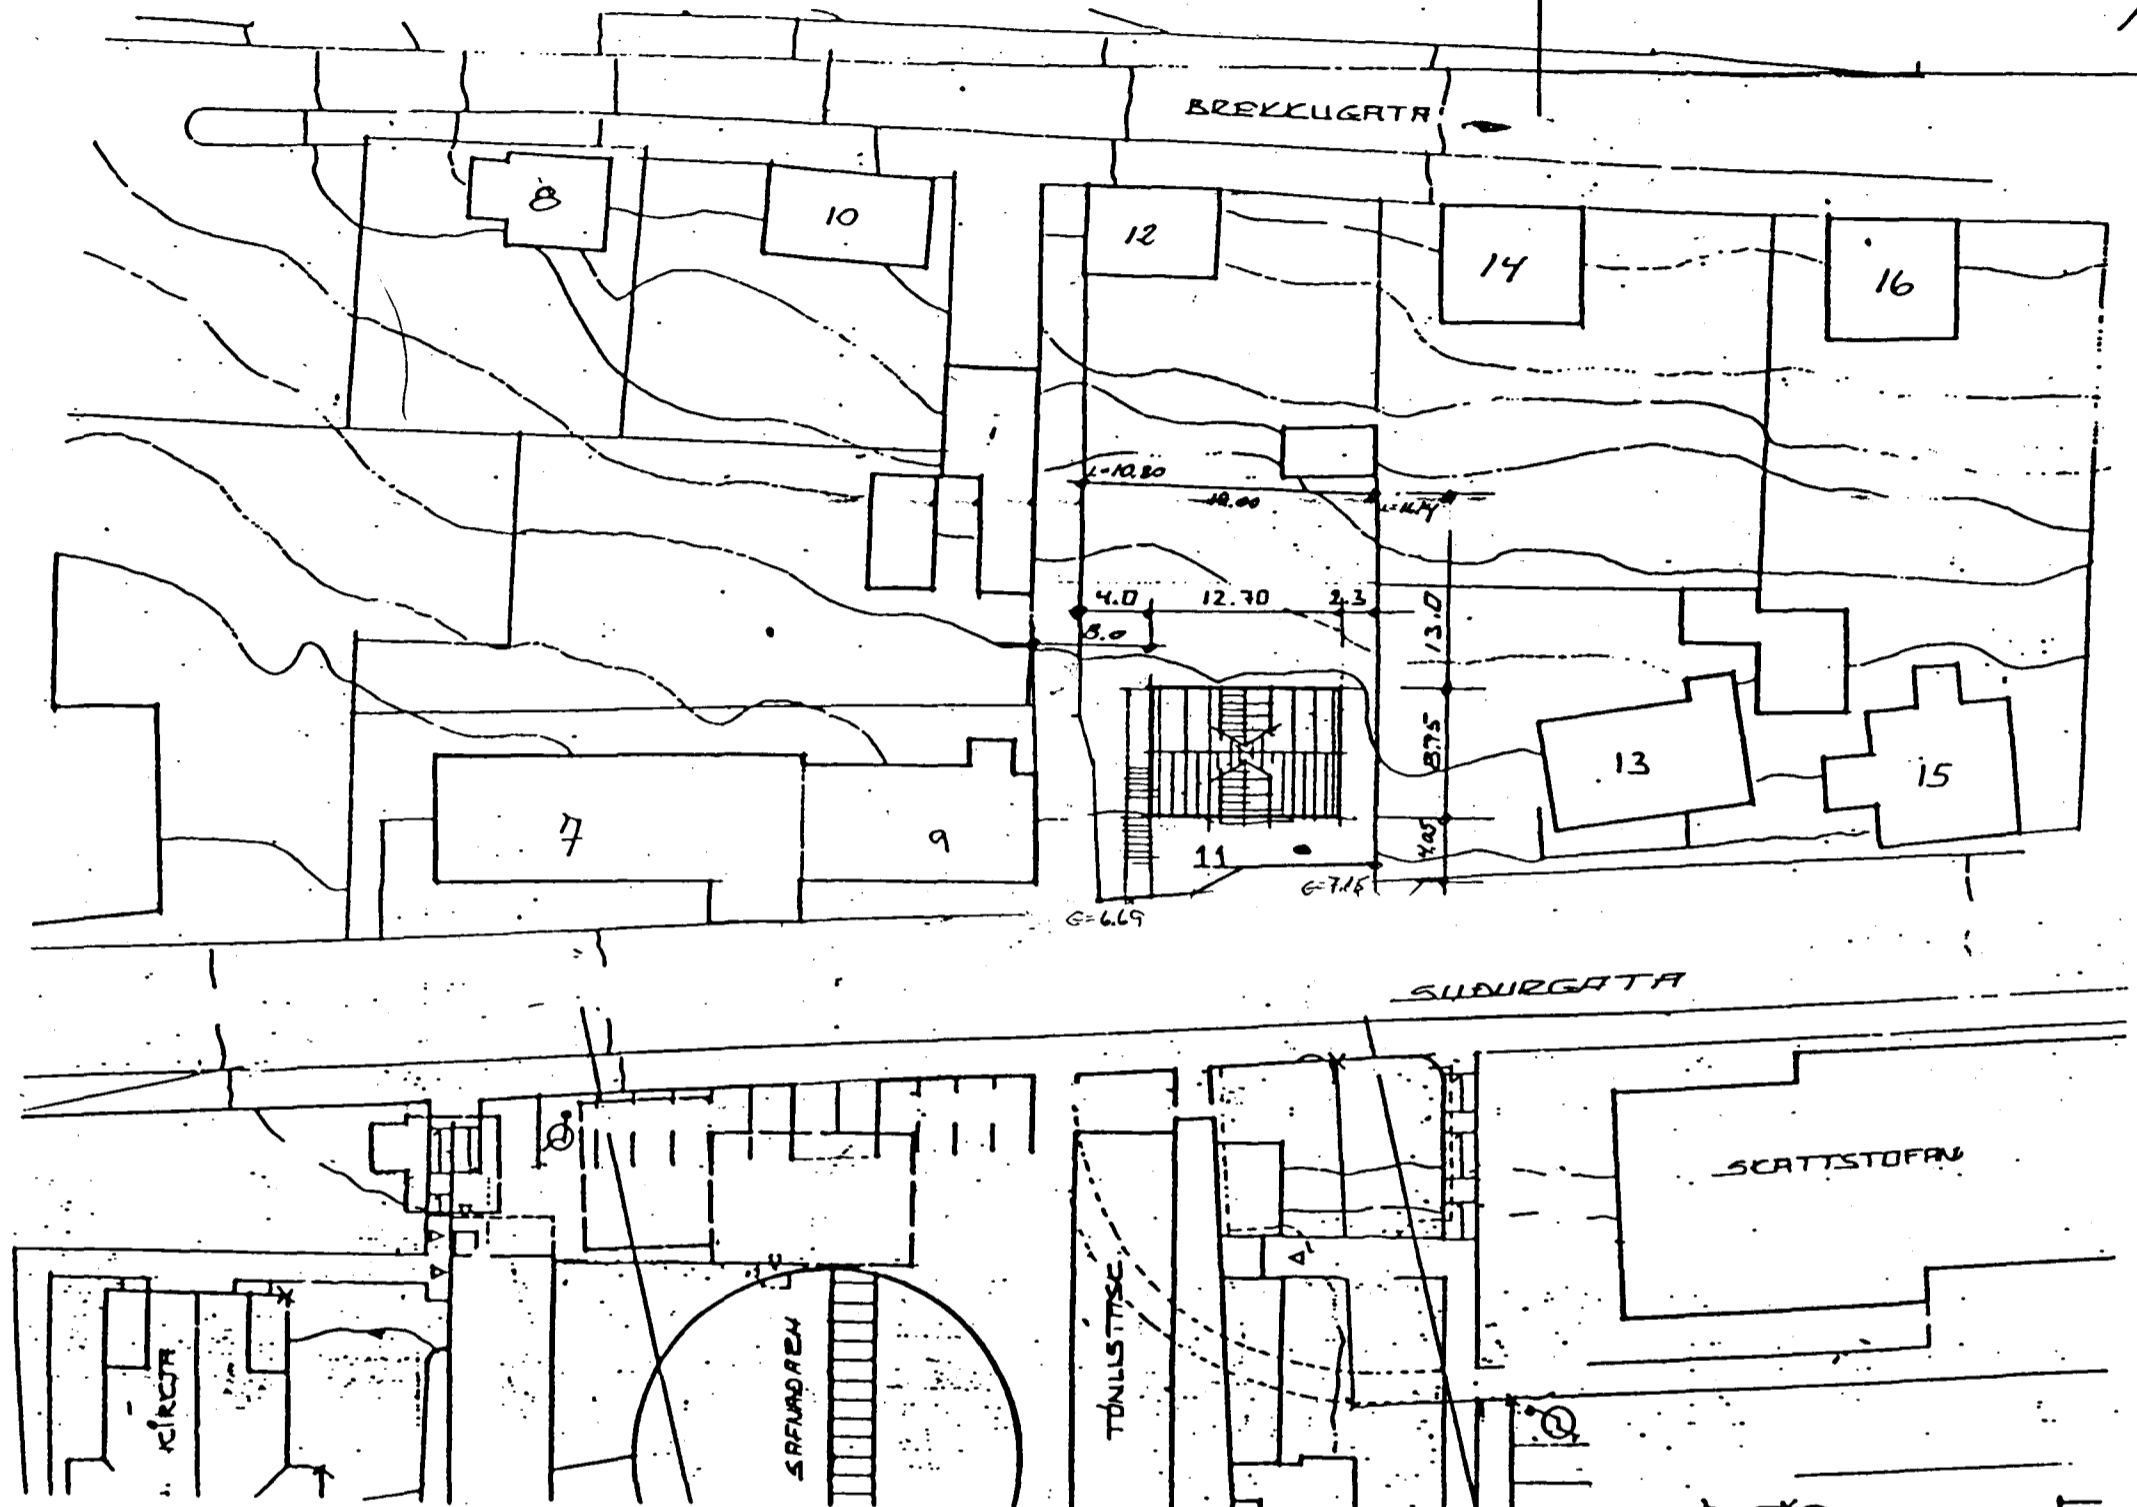

AFSTÖÐUMYND M=1:500



GÖTUMYND M=1:200

BE. 29.09.96 STÆÐIR.

BE. 10.06.96 TVEIR ÍBÚÐIR Á JARÐHÉÐ TÍL SAME. VÍÐ
SAMÞ. V. 05.06.96

BE. APE 93 UNDR SKIPUL.

BE. ÍBÚÐ Á 1. HÉÐ 14.02.97

SUDURGATA NR. 11

100

EFTI AFSTÖÐUMYND GRUNNMYND 1. H. MÁL 1:100 1:500 1:200

GÖTUMYND

DRG. 21.05.1992

EIENDUR A. HJÁLMARSSON B.F. KLÉBBEGLI & HRF. S 53660