

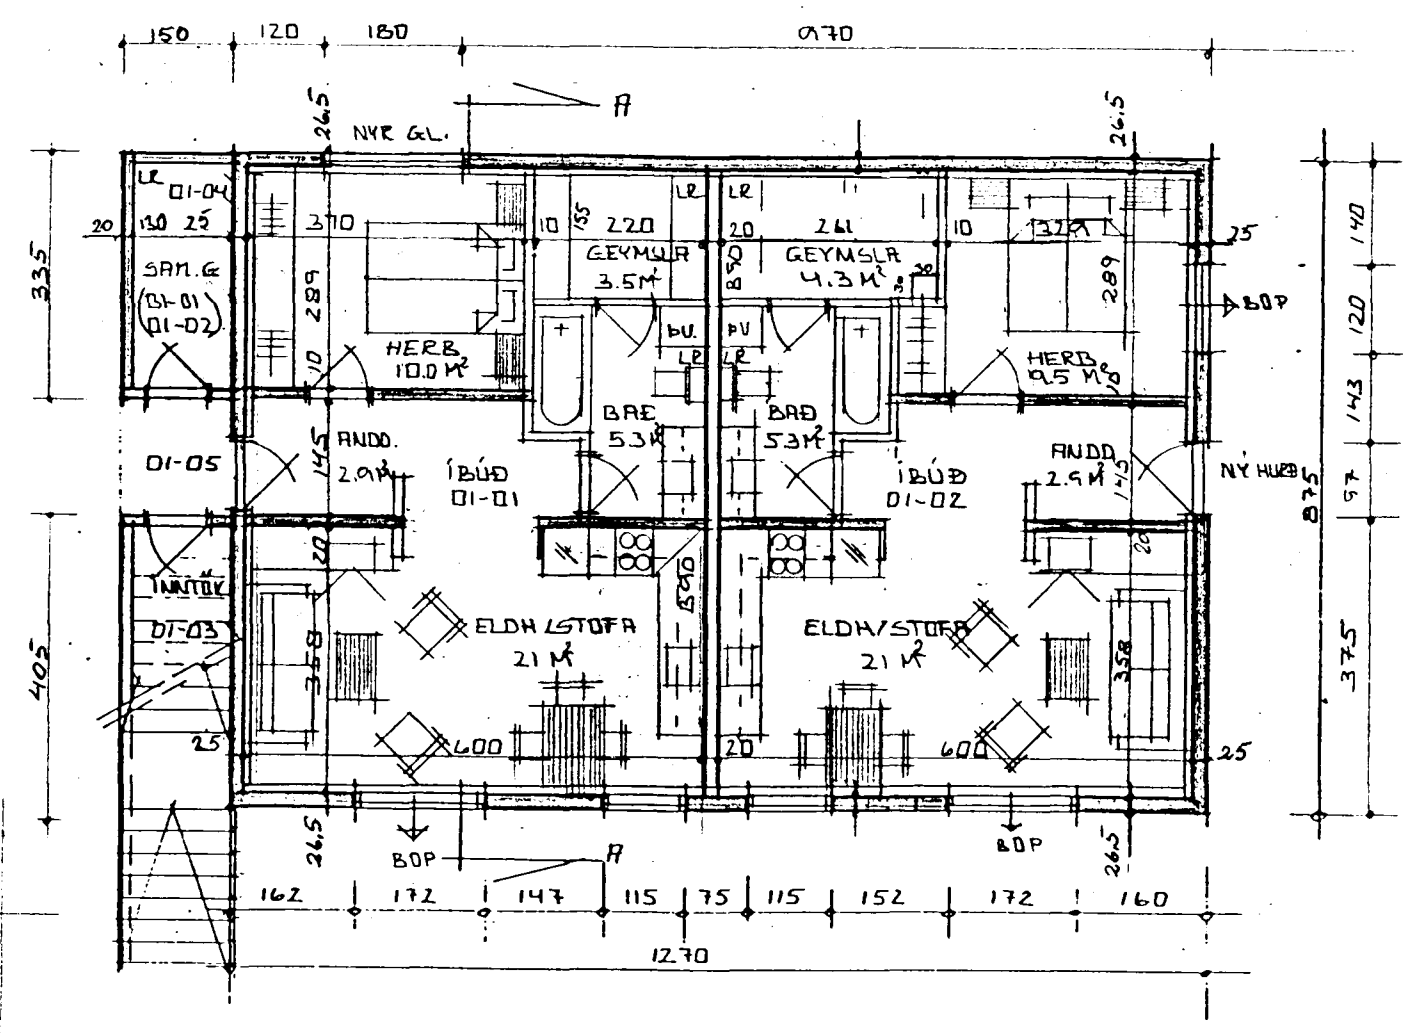


B.P.

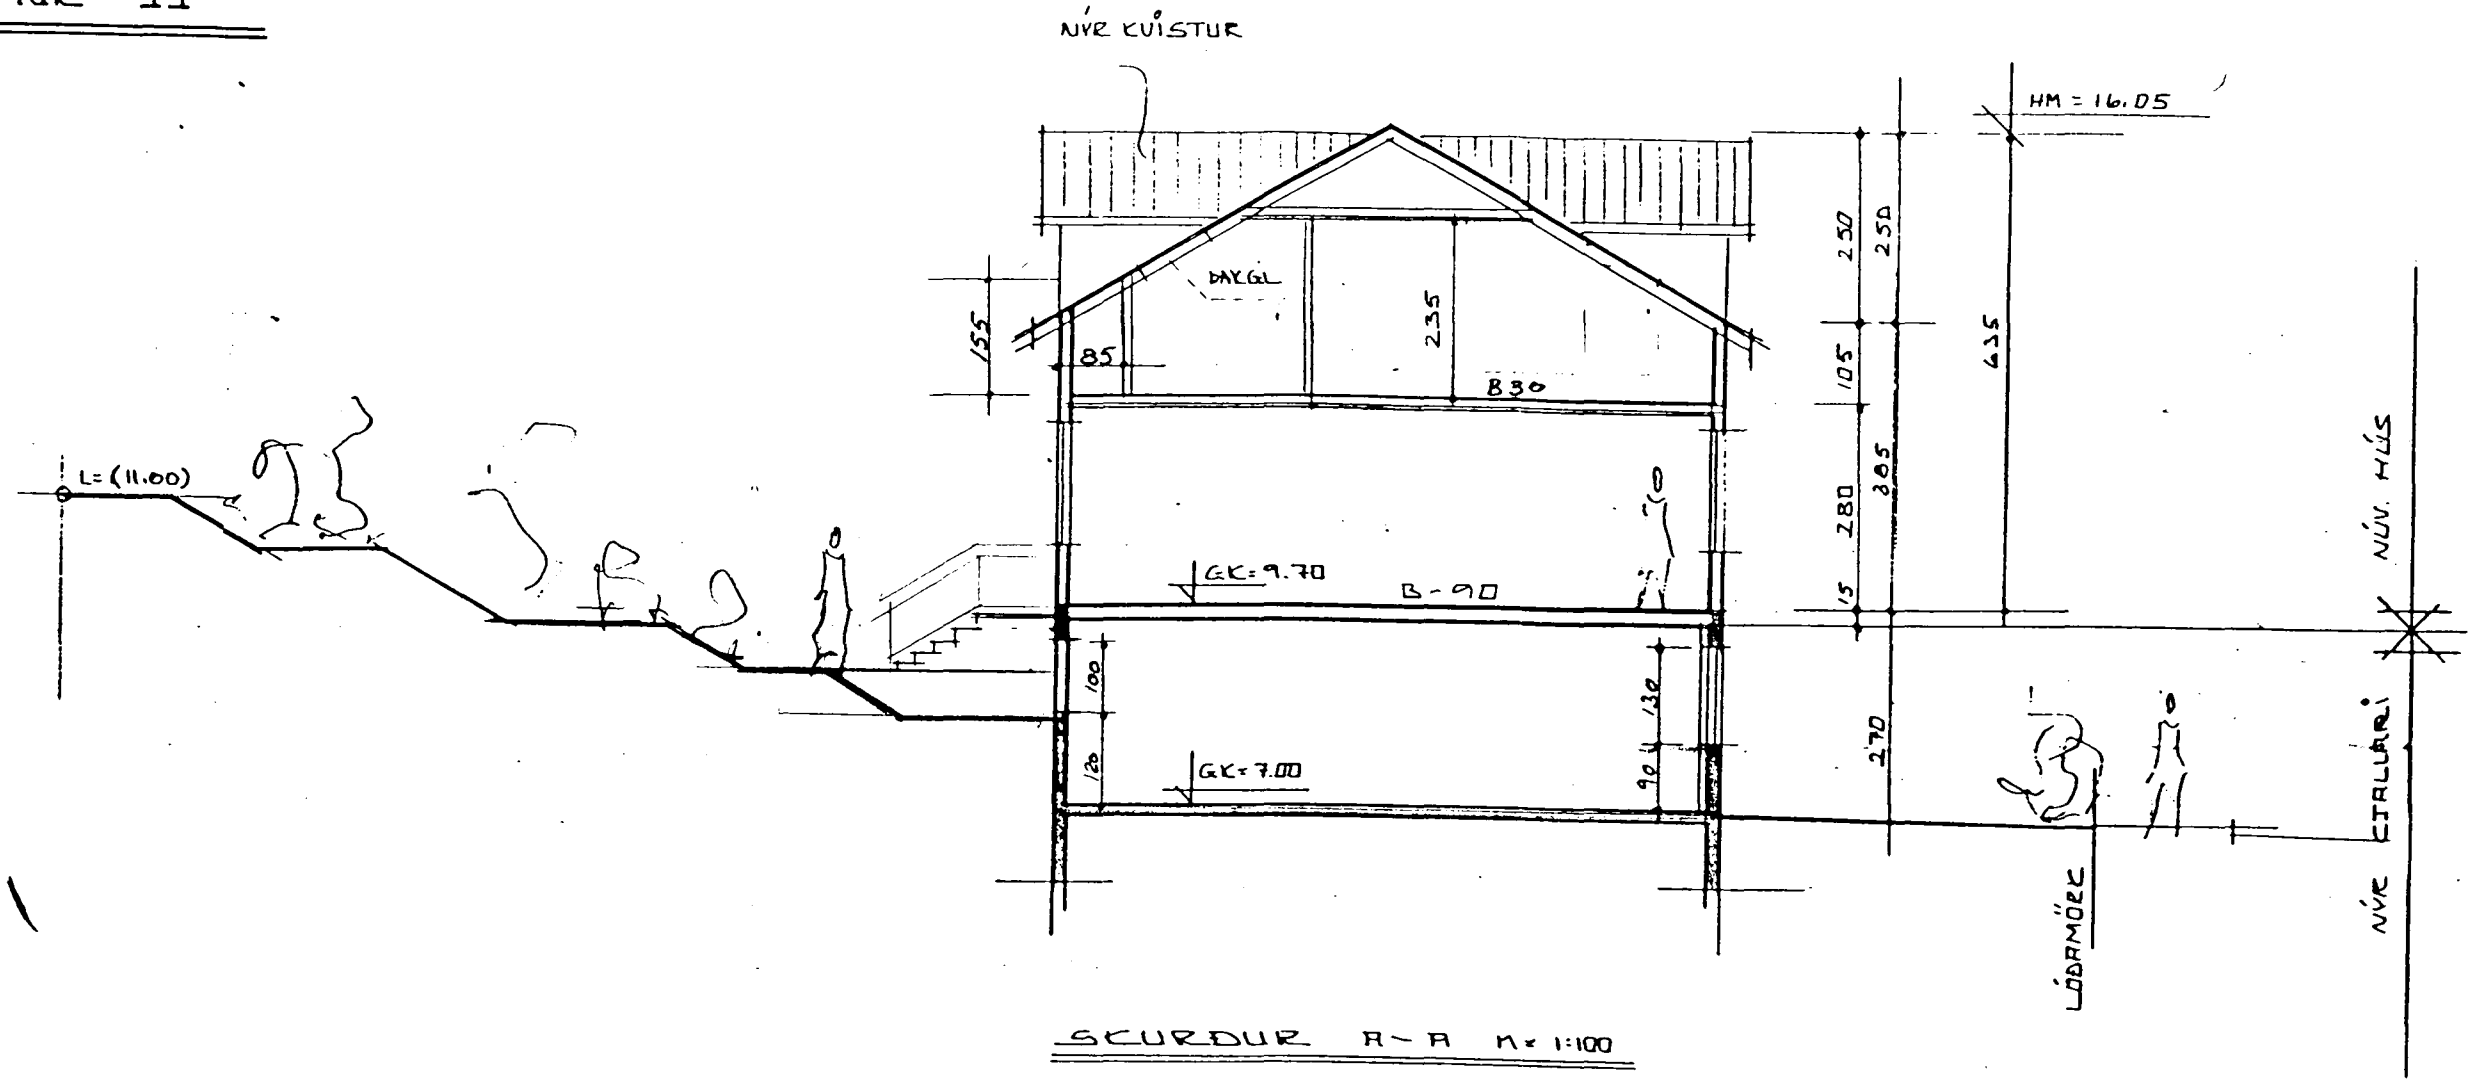

GRUNNMÝND JARÐHÉÐ M: 1:100

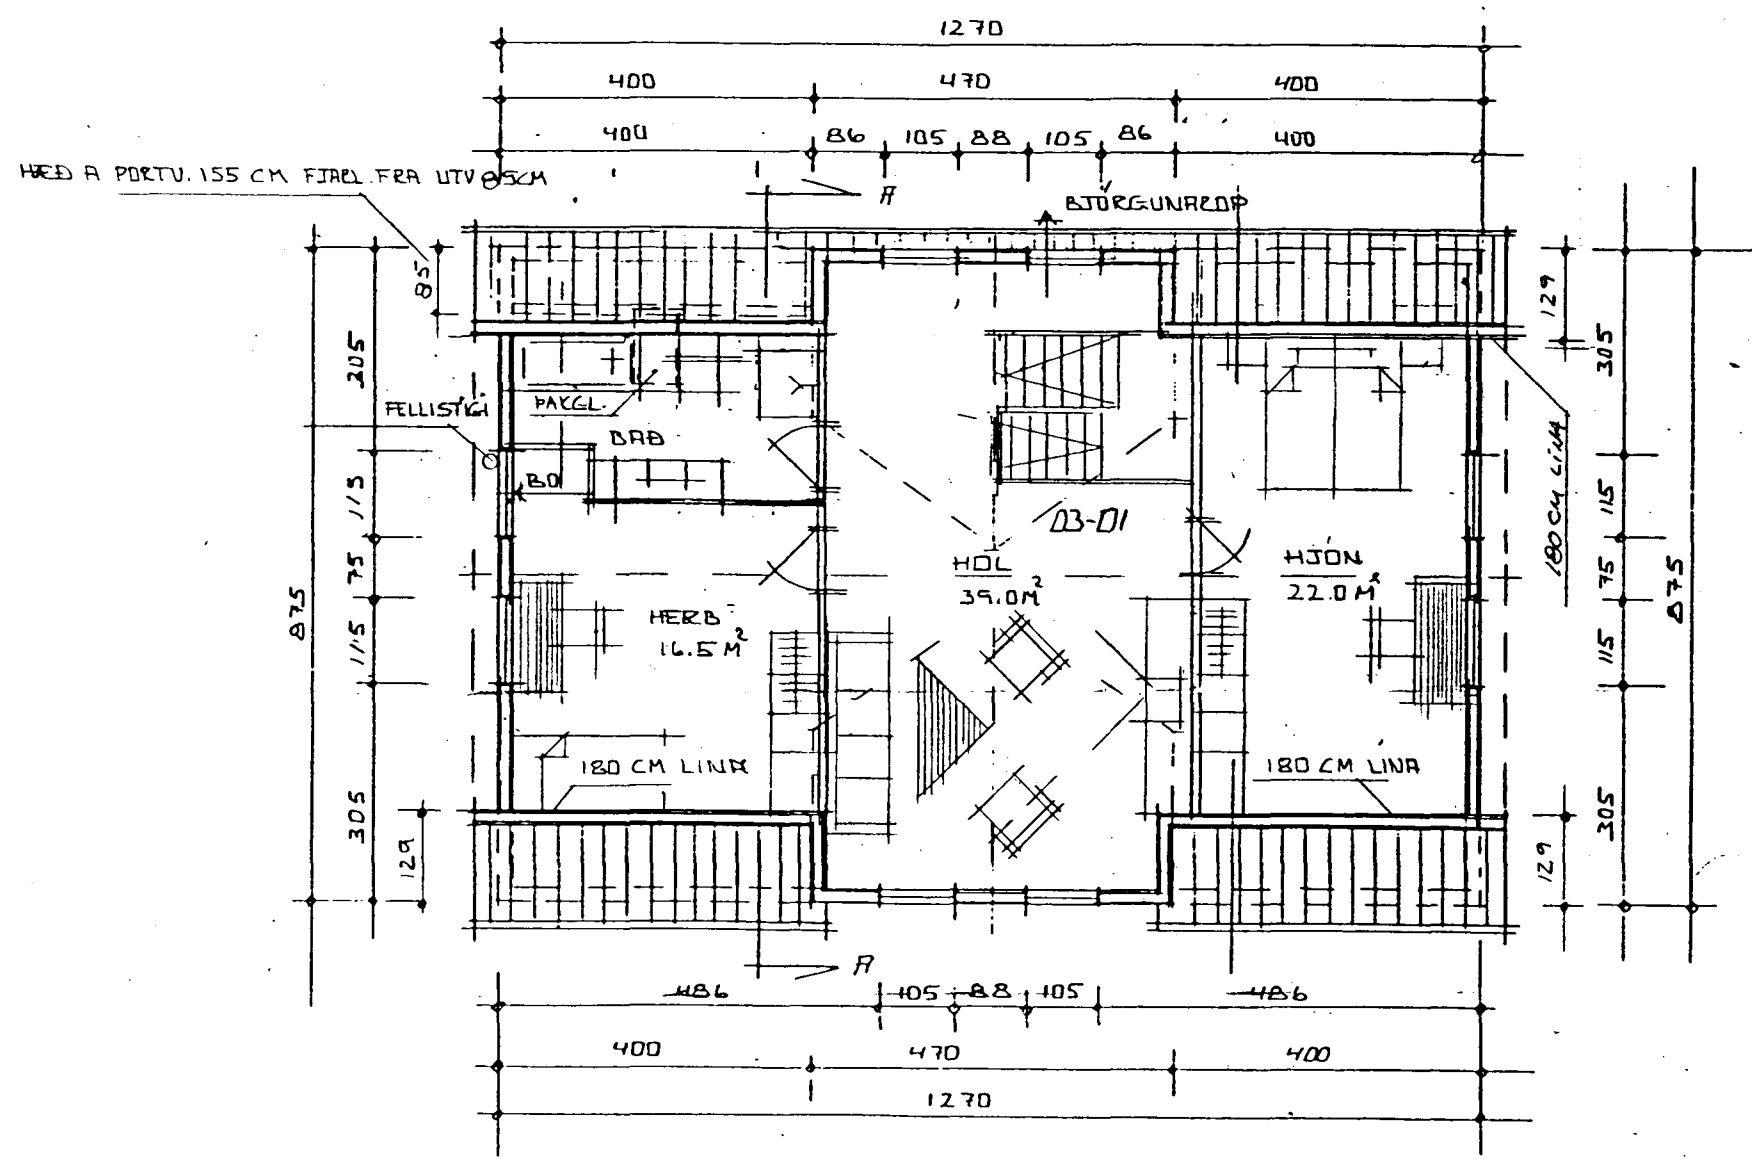

GRUNNMÝND RÍSHÉÐAR M: 1:100

- BR 17.06.96 BR Á ÍBÚÐ 01-02 HERB / GEYMSLA MÆLSETU Í SVÍÐI OG 180 CM LINA MÆLSETT
- BR 10.06.96 INNE TVEE ÍBÚÐIR Á JARÐHÉÐ TIL SAMH. VÍÐ FYRIRKUFEN
- BR APR 93 INNVIÐA CEIPLA. SAMP. Í BYGGINGAR 05.04.96
- BR 29.07.96 HÁLSSTH

14.02.97 BR ÍBÚÐ A / HÉÐ + RÍSHÉÐ

SUBURGATA NR. 11

101