




NÚNA

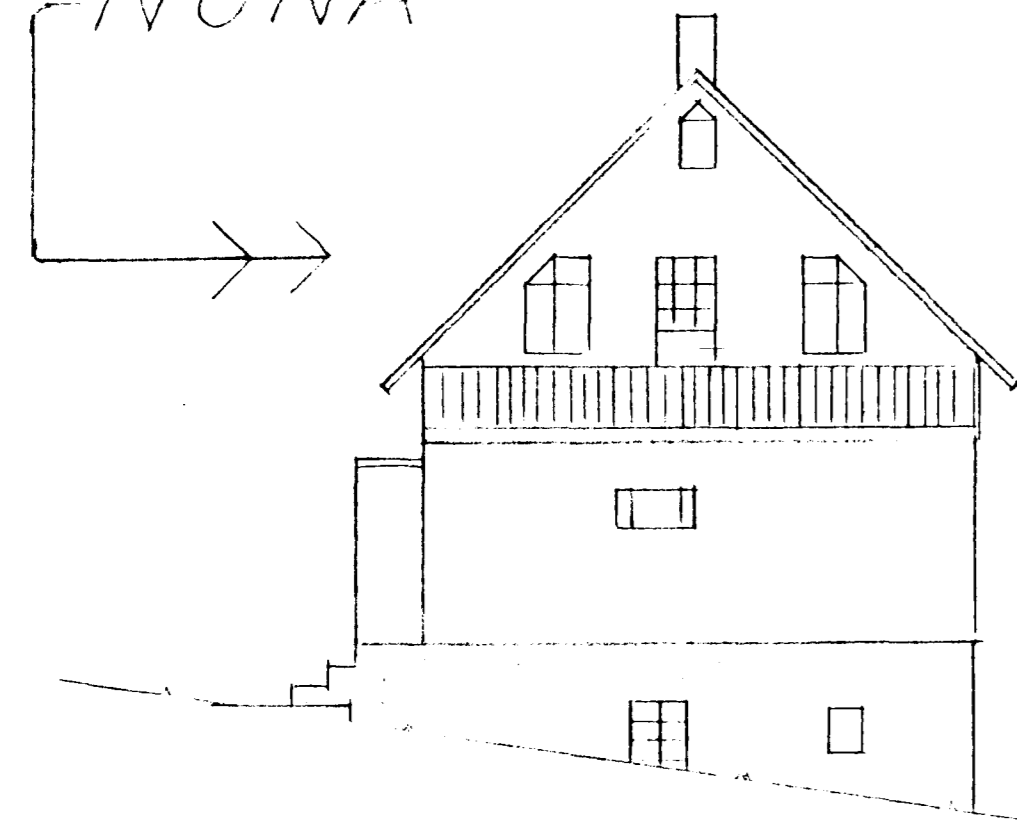


NORÐURGAFL

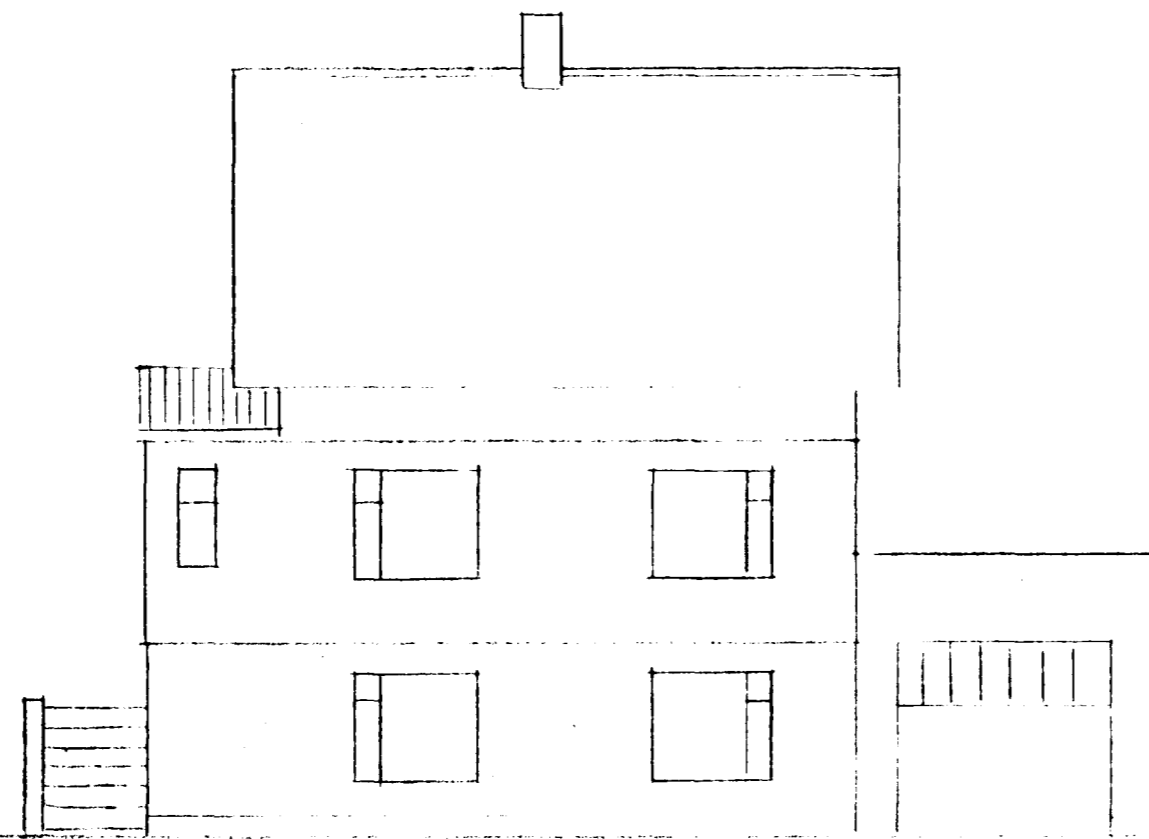

VESTURHLÍÐ

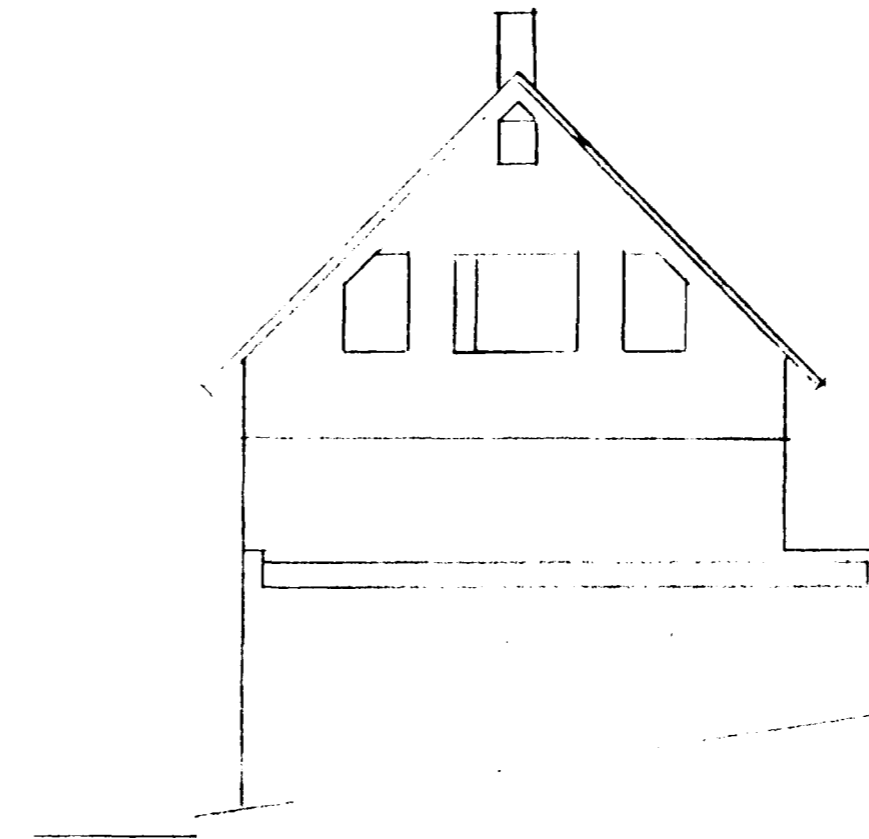


SUÐURGAFL

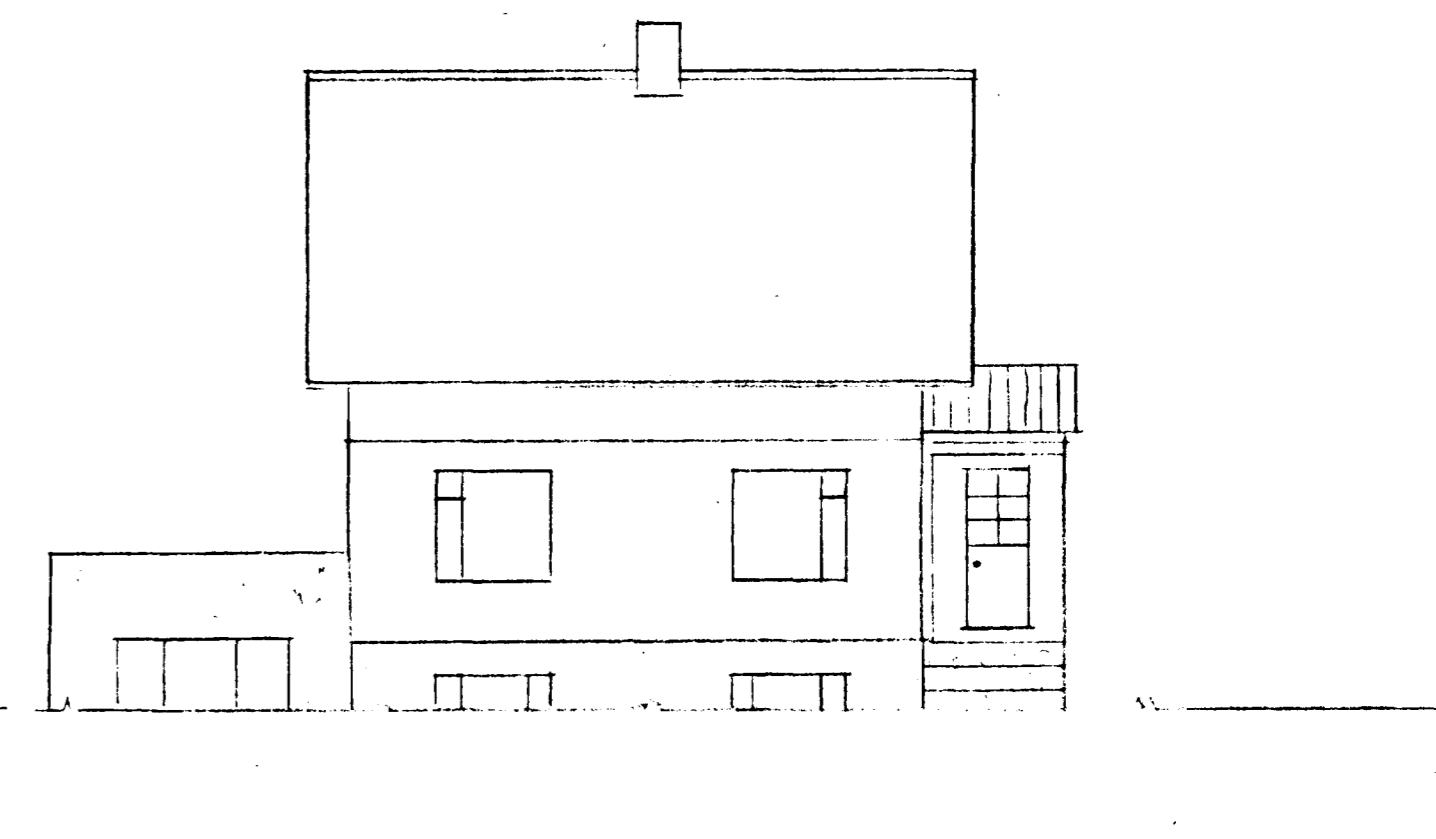


AUSTERHLÍÐ


MEÐ BREYTT.

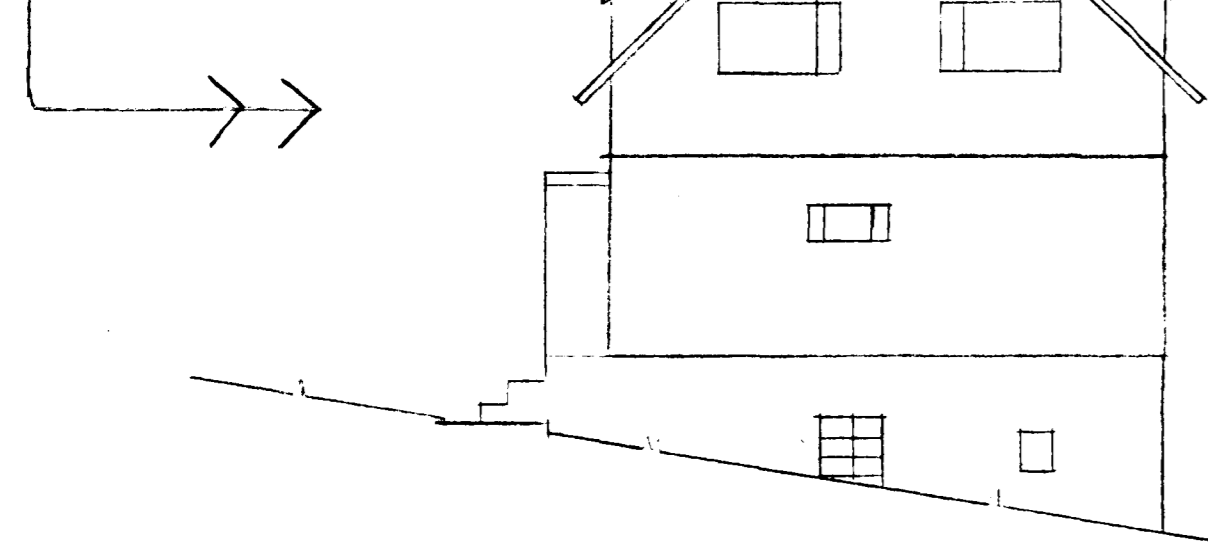


NORÐURGAFL

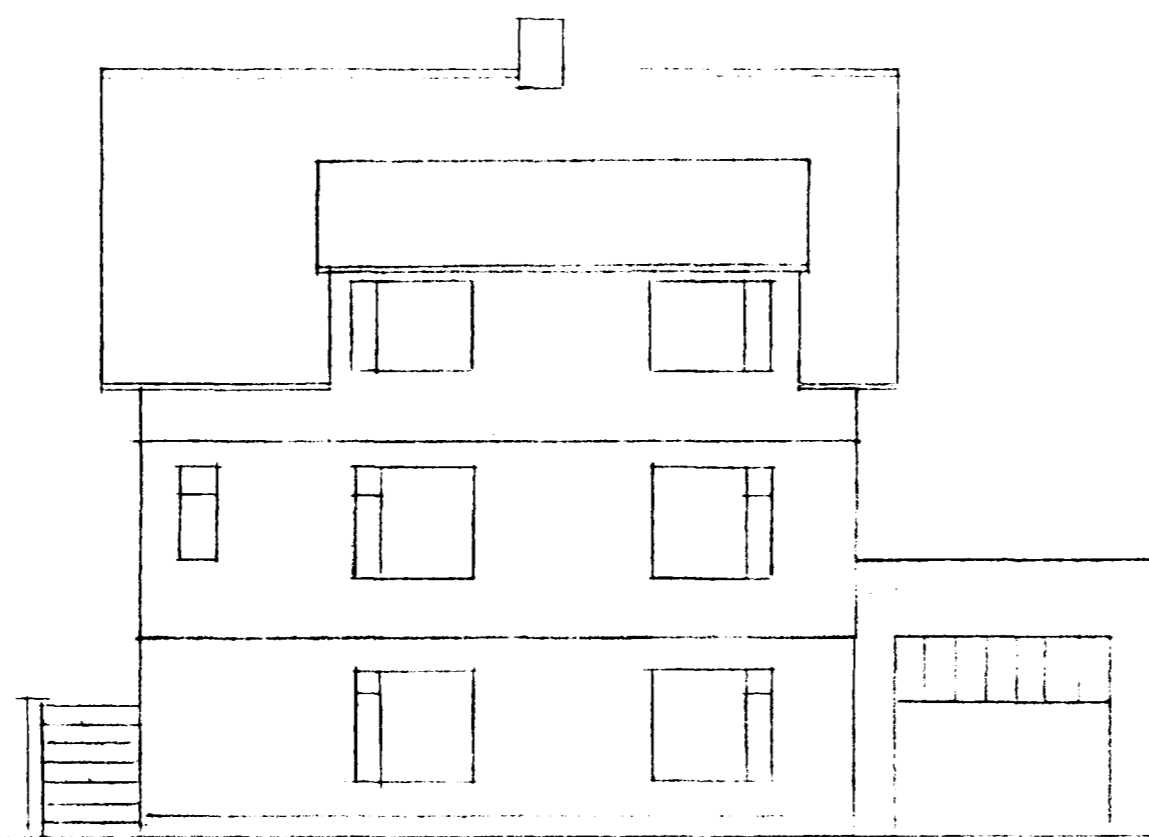

VESTURHLÍÐ

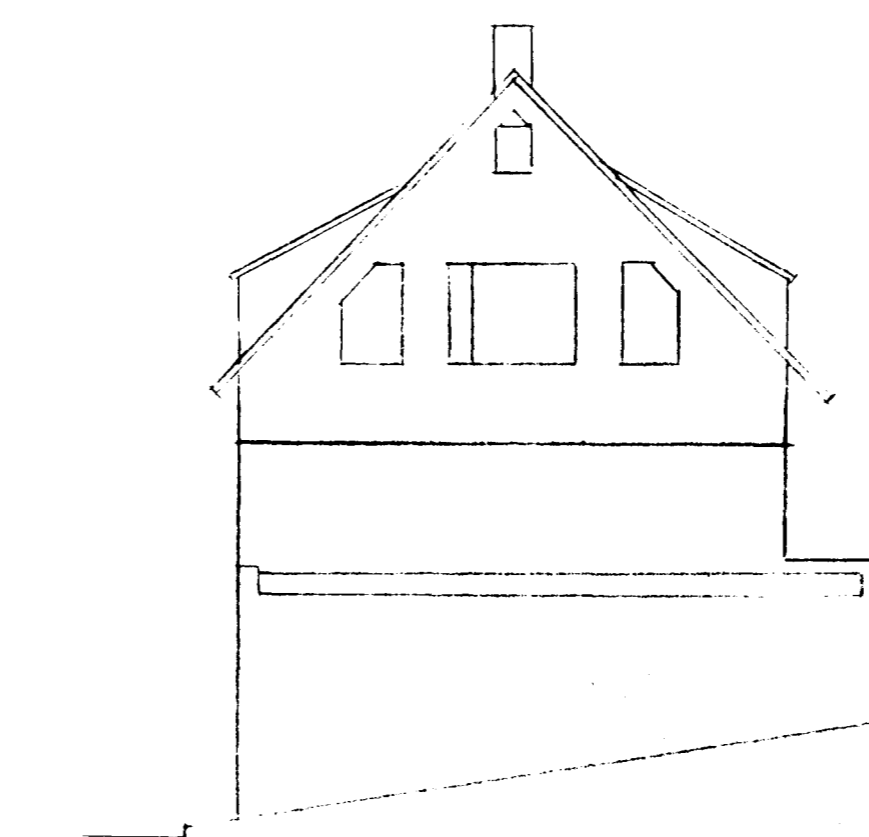


SUÐURGAFL

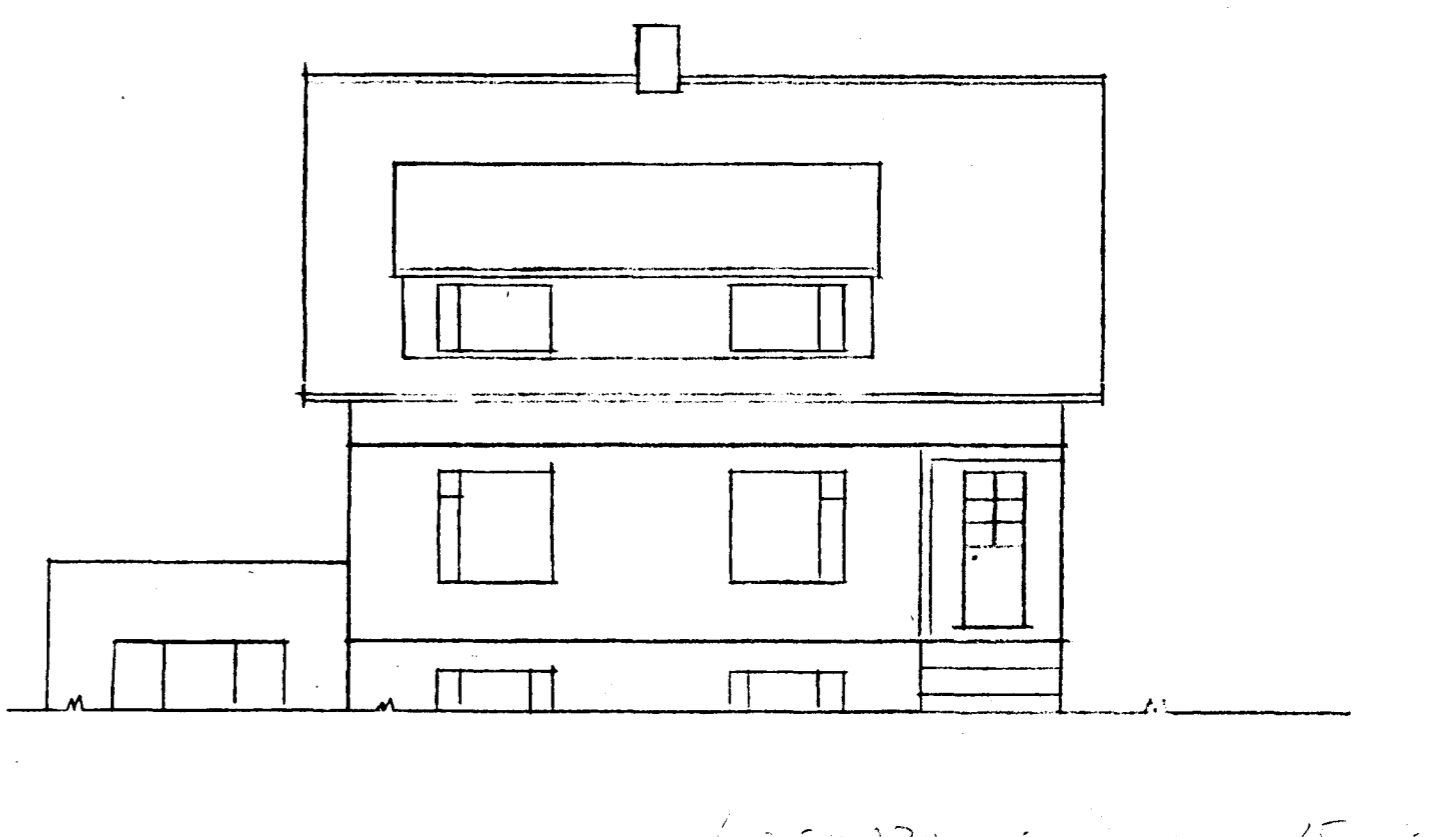


AUSTERHLÍÐ


35x22x60 = 15.000  
 18x7.7 = 138.66 = 310.67  
 32.0 m<sup>2</sup>

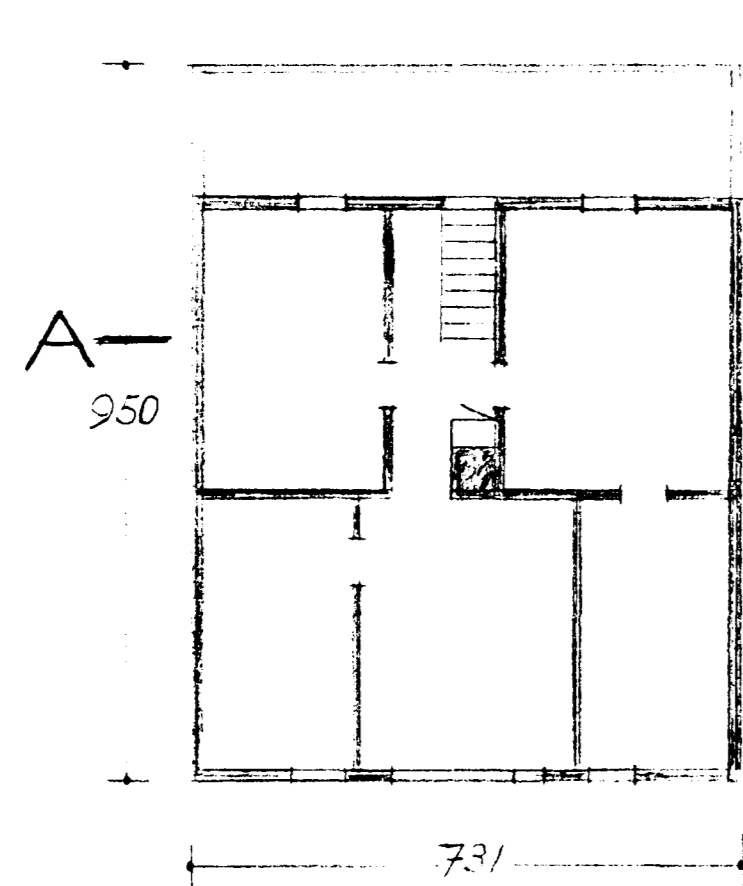


NÚNA

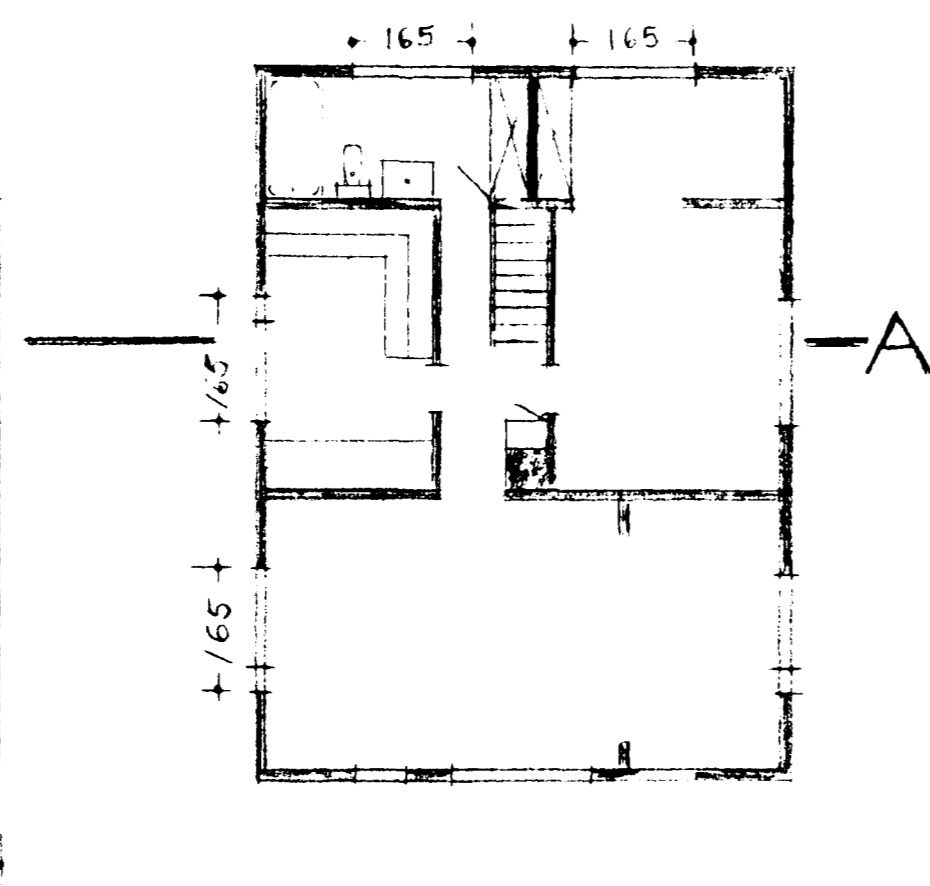

MEÐ BREYTT.

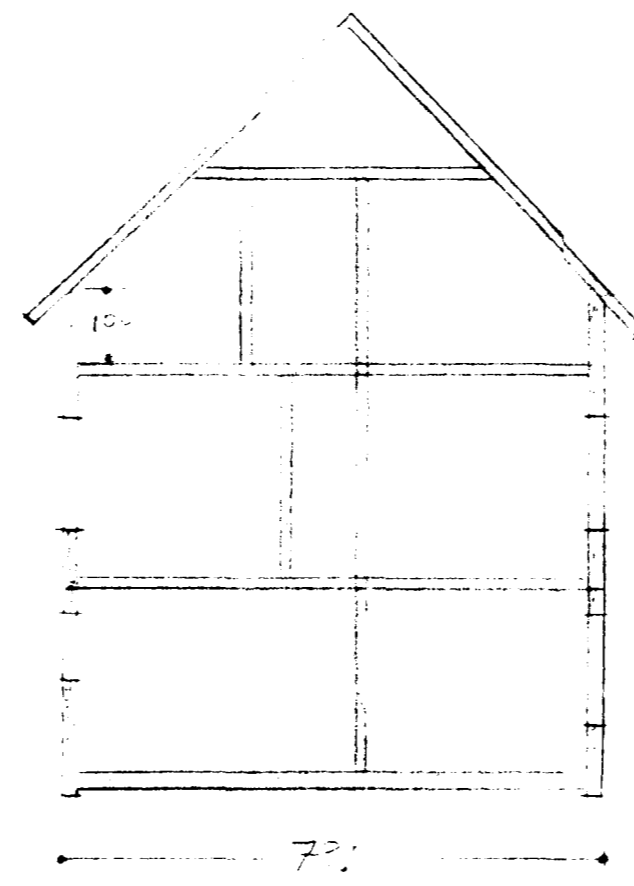

SKURÐUR A-A

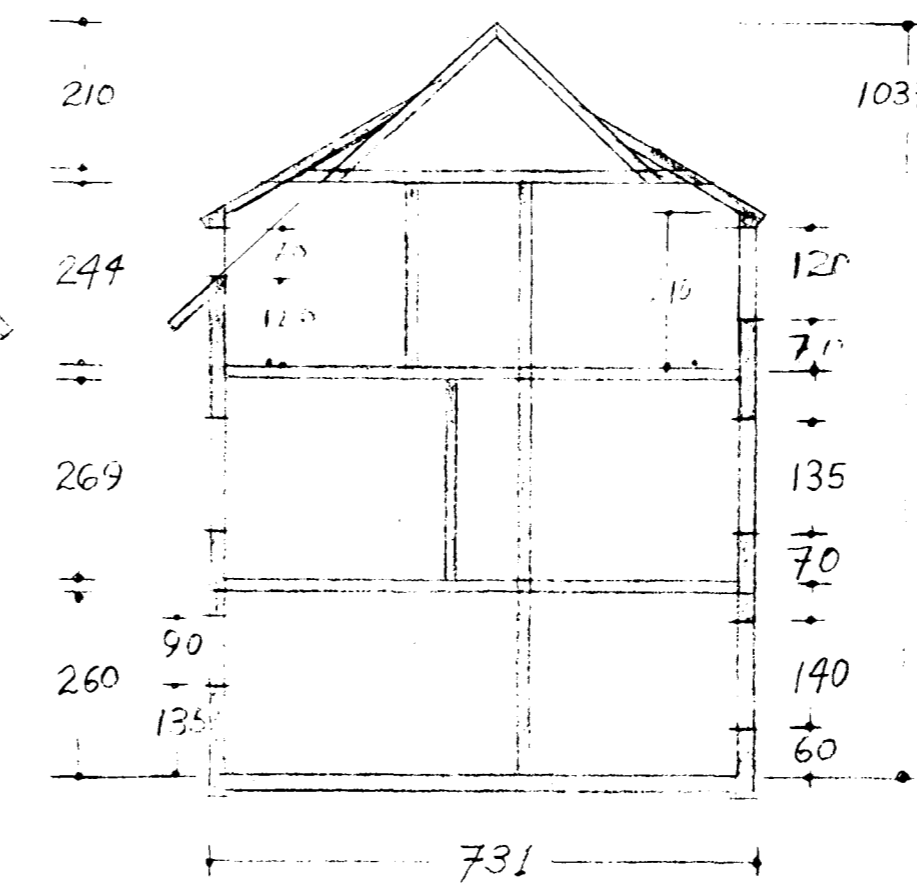

Sambærni á milli teikninga  
 máttu 10 12 75  
 BYGGINN  
 Sigmundur

MÁL: 1:100

2-11-75

Fj.	Helli	Hl.nr.	Teikn.nr.	Efal	Aths.
Dags.	Leiðrétting	Dags.	Leiðrétting		
Bygging					
SUÐURGATA 13					Mkv. Verkf. Sig.
FYRIRHUGUÐ BREYTING A RÍSI					Verkf. Yfir. Yfir. Samb. Sig.
EIG: SIGURÐUR BJARNASSON SÍMI 50335					Dagbók nr. TEIKNING NR.
					Verk nr. Blað / af /