



18 24/4 85  
 24/4 85  
 S. Jónsson

Áskilið er samþykki  
 Heilbrigðisráðs Hafnarfjarðar

Áskilið er samþykki  
 Brunamálaráðgjafarinnar ríkisins

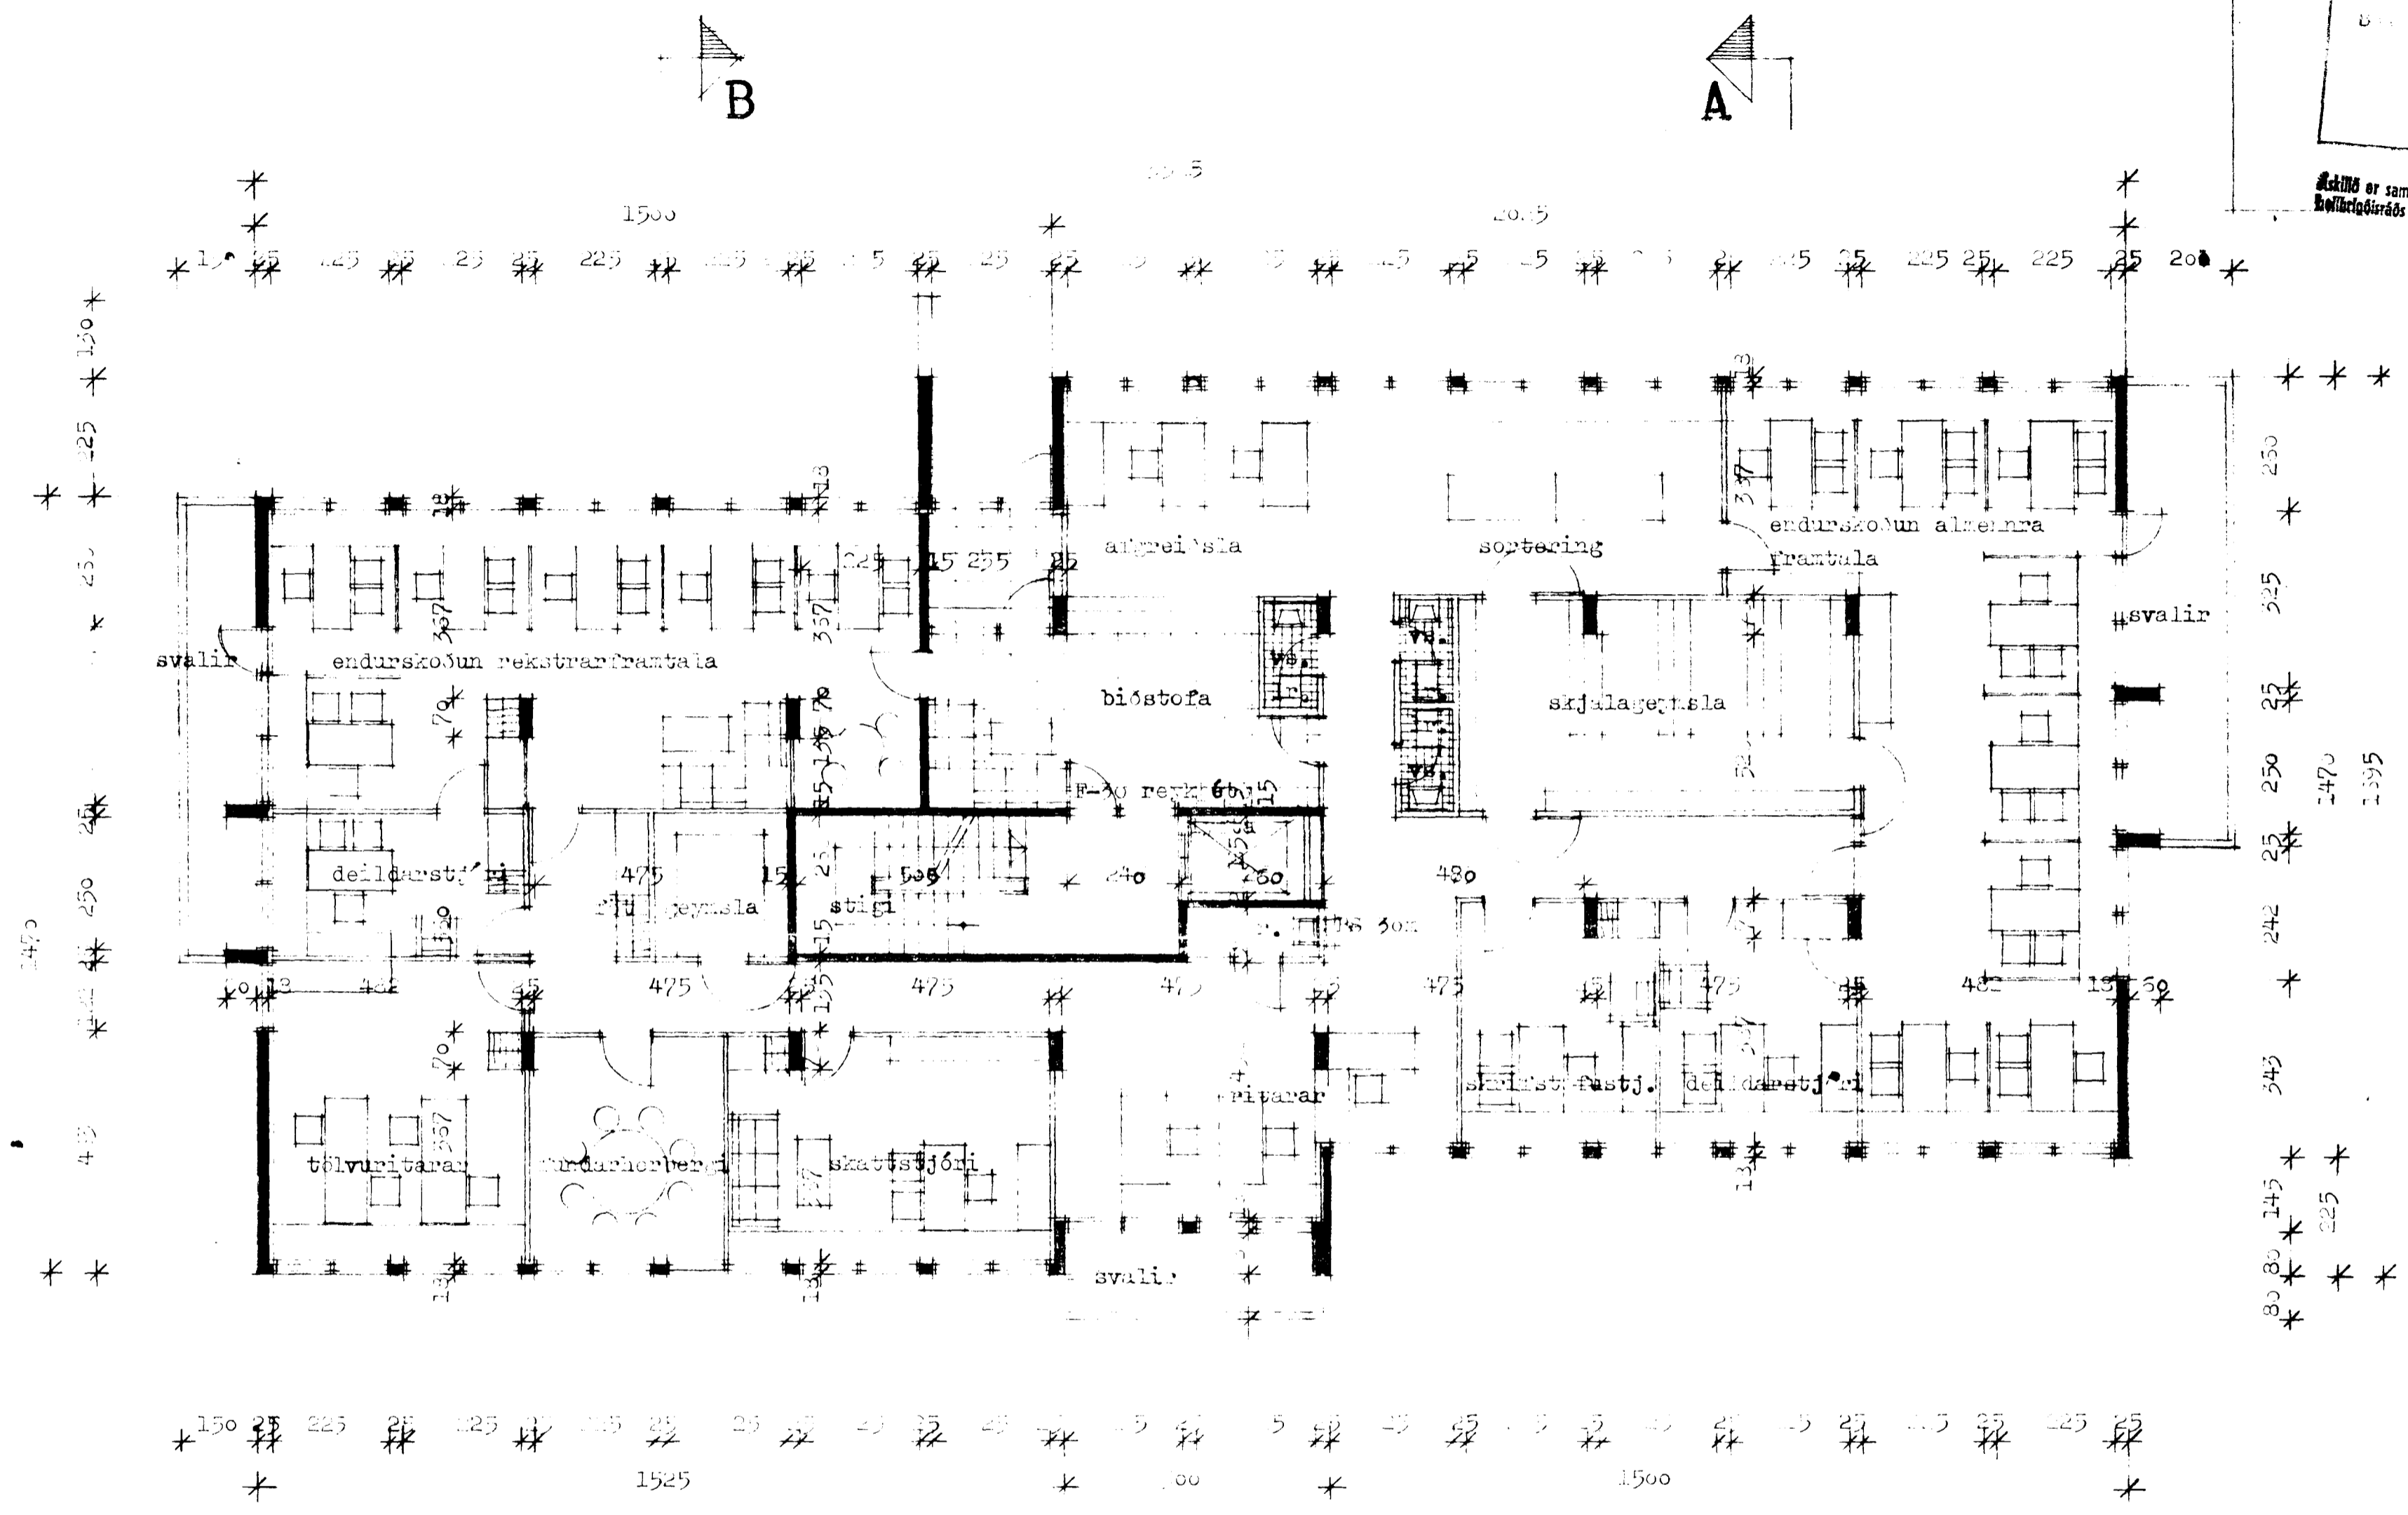

grunnmynd af hæðar

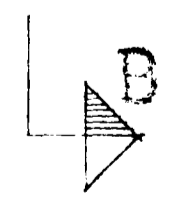

B3 • brunasluga  
 Handsókkviteki í samráði við slökkviliðsstjóra.  
 Úll-ljós á rýmingarleyðir og neyðarlýsing í sam-  
 ræmi við gr. 7.7 í Brunamálaræglugerð

**STIKAN SF** Amundur Harðarson arkitekt FAÍ  
 Karl-Erik Rocksén arkitekt FAÍ

Grensásveini 8 • 108 Reykjavík • Sími 81620

Kvarði  
 Dags.  
 Teikn.  
 Yfirf.