



Tíðindi A fundi bygginga-
 18.3 81
 24.4 19.85
 BYGGINGAFLYDDIN
 Í HARNATIÐI
 = *Þeyndur*

Áskilið er samþykki
 Deildarstjóra Hafnaráttar
 Áskilið er samþykki
 Brennariðstjórnar líkings

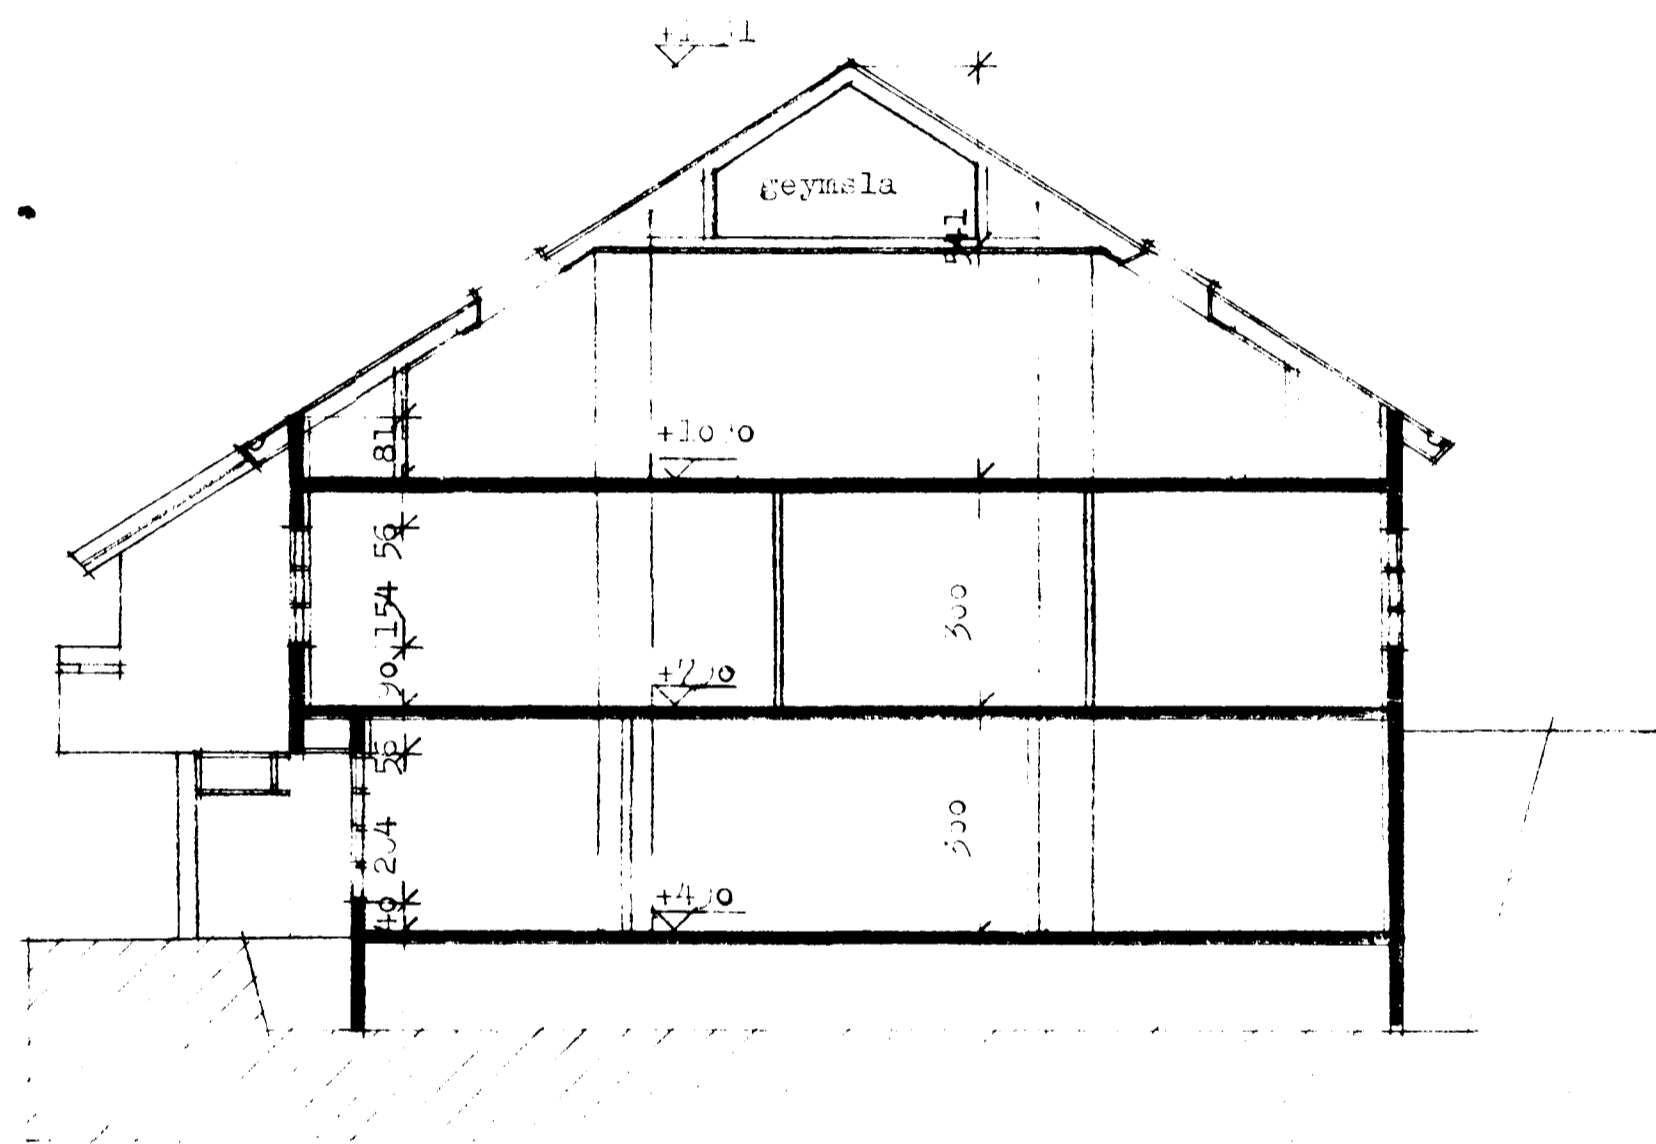

skurður **AA**

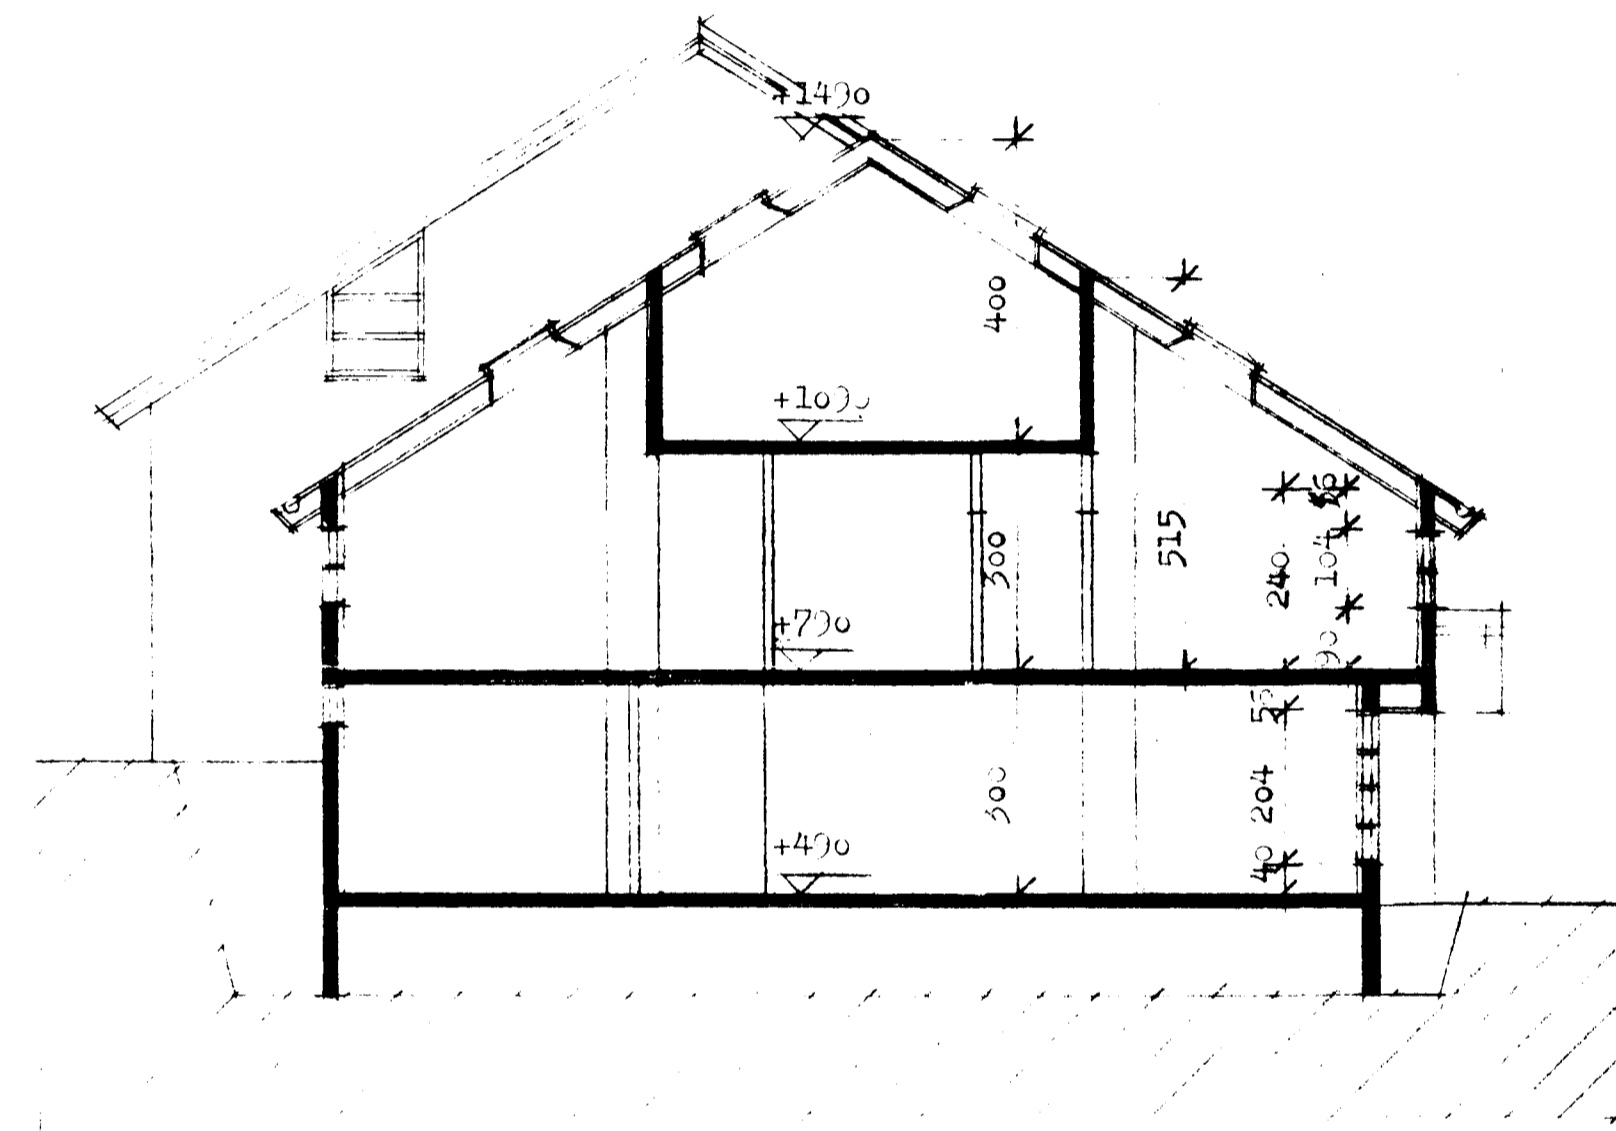

skurður **BB**

Suðurláta 14
 Skurðir - breiting

Kvarði 1:100
 Dags. 24.11.85
 Teikn. ASH
 Yfirf.

STIKAN SF
 Ásmundur Harðarson arkitekt FAÍ
 Karl-Erik Rocksén arkitekt FAÍ