


Samþykkt á fundi by
nefndar þ. 30. 11. 1977
BYGGINGAFULLTRÚ
Í HAFNARFIRI
E. Gunnarsson

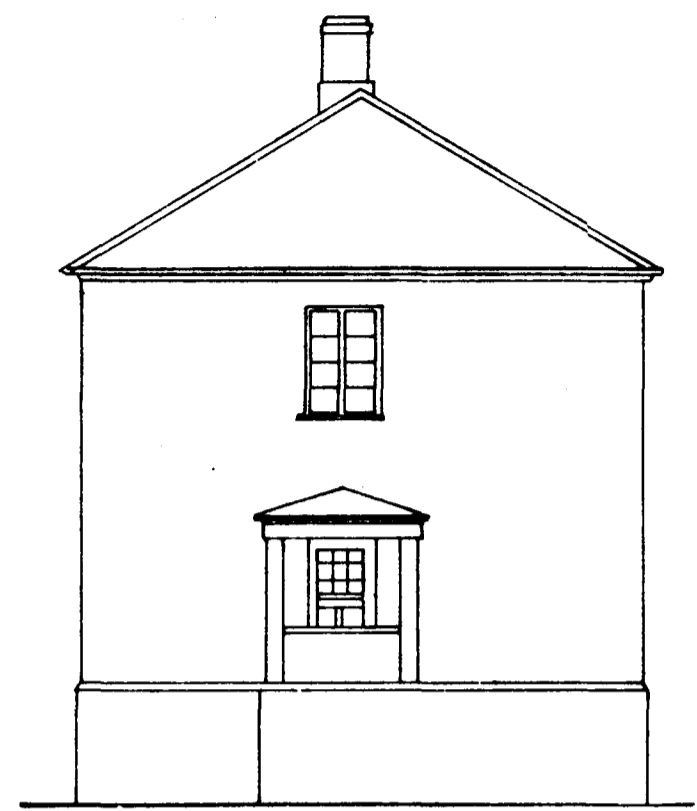

NORÐURGAFL




GÖTUHLÍÐ



BAKHLÍÐ


FYRIR BREYTINGU

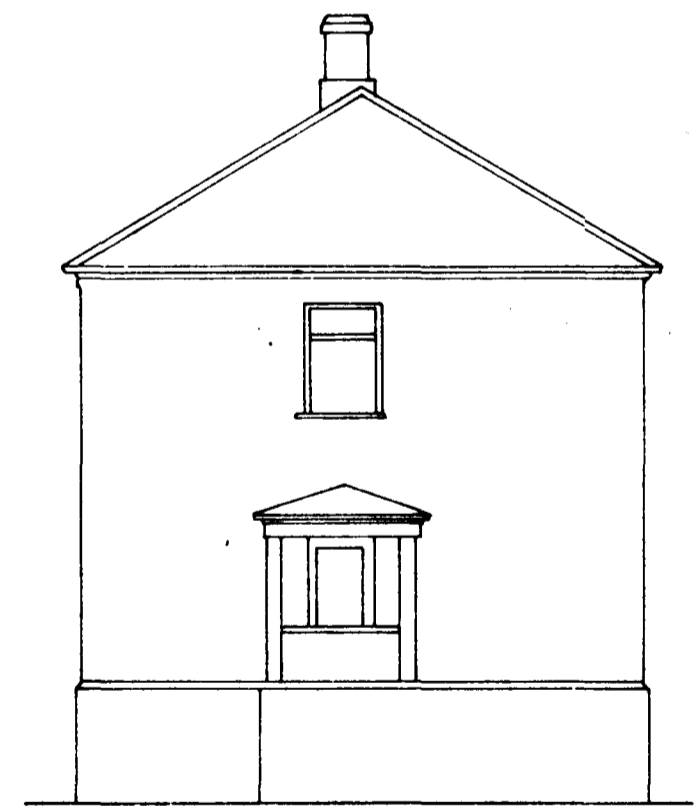

NORÐURGAFL



GÖTUHLÍÐ

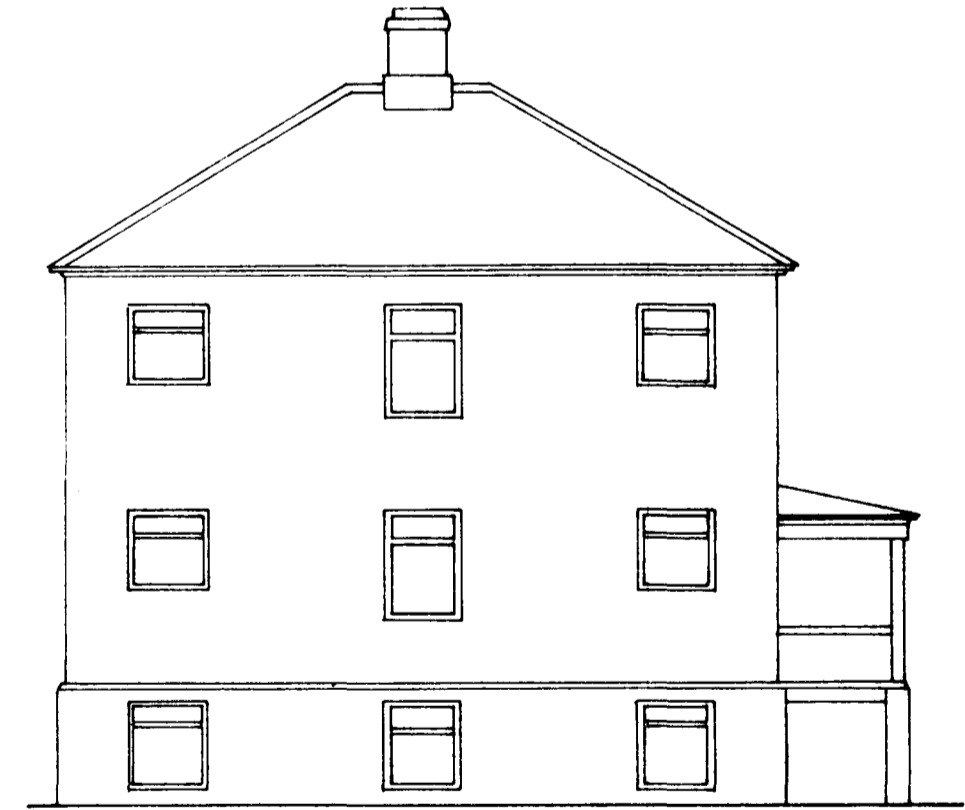

BAKHLÍÐ

EFTIR BREYTINGU

SUDURGATA 21	
GLUGGABREYTING	25. 11. 77
EINAZ NORÐURGAFL	