



Hús Anna Mathiesen Suðurgötu 23

Fyrir breytingu

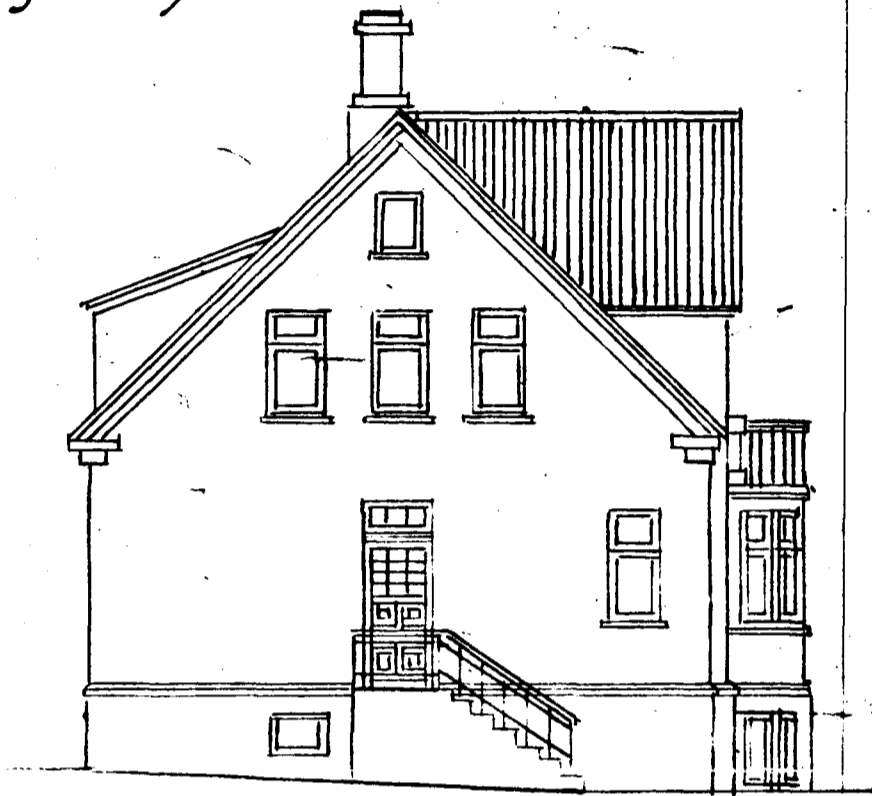

Eftir breytingu

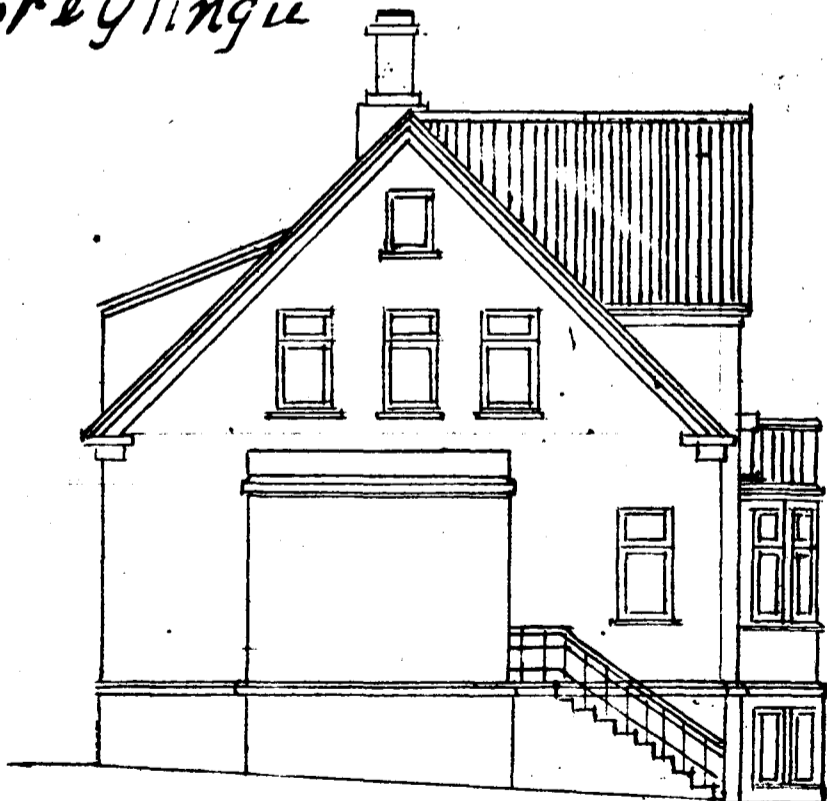

Ég undirritaður hefi að minni
áframskoðningu og samþykkingu
breytingu Höfnarjörðs 12/4. 44
Trýggvi Stefánsson

Höfnarjörð, 4 apríl 1944

Trýggvi Stefánsson