
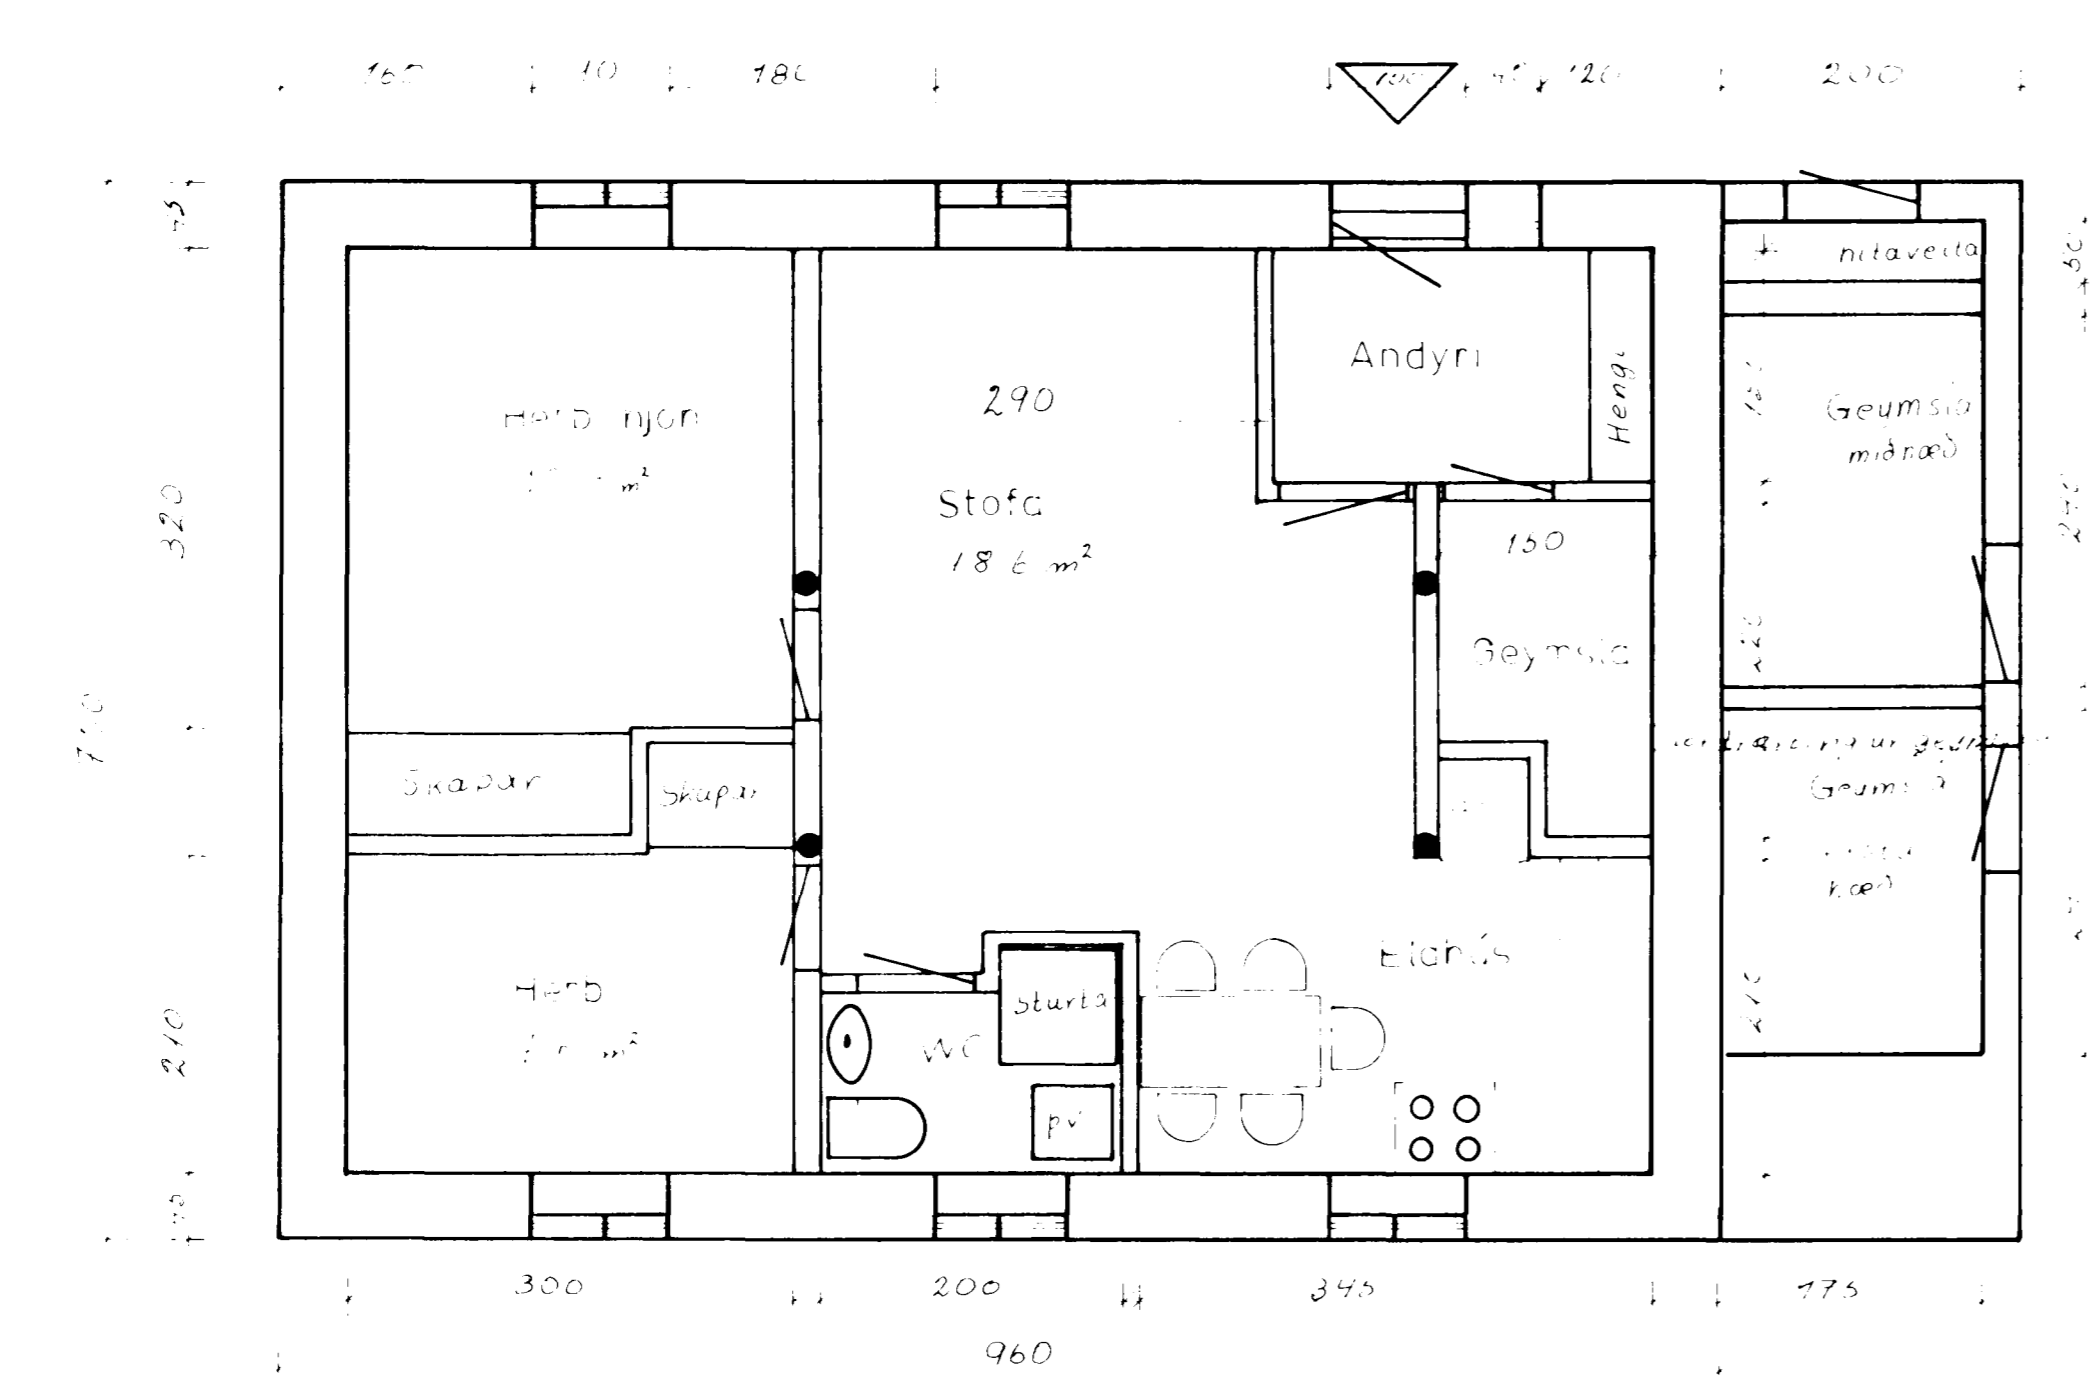


*Þessi teki er að byggisamráð
komi í skjalabók.*

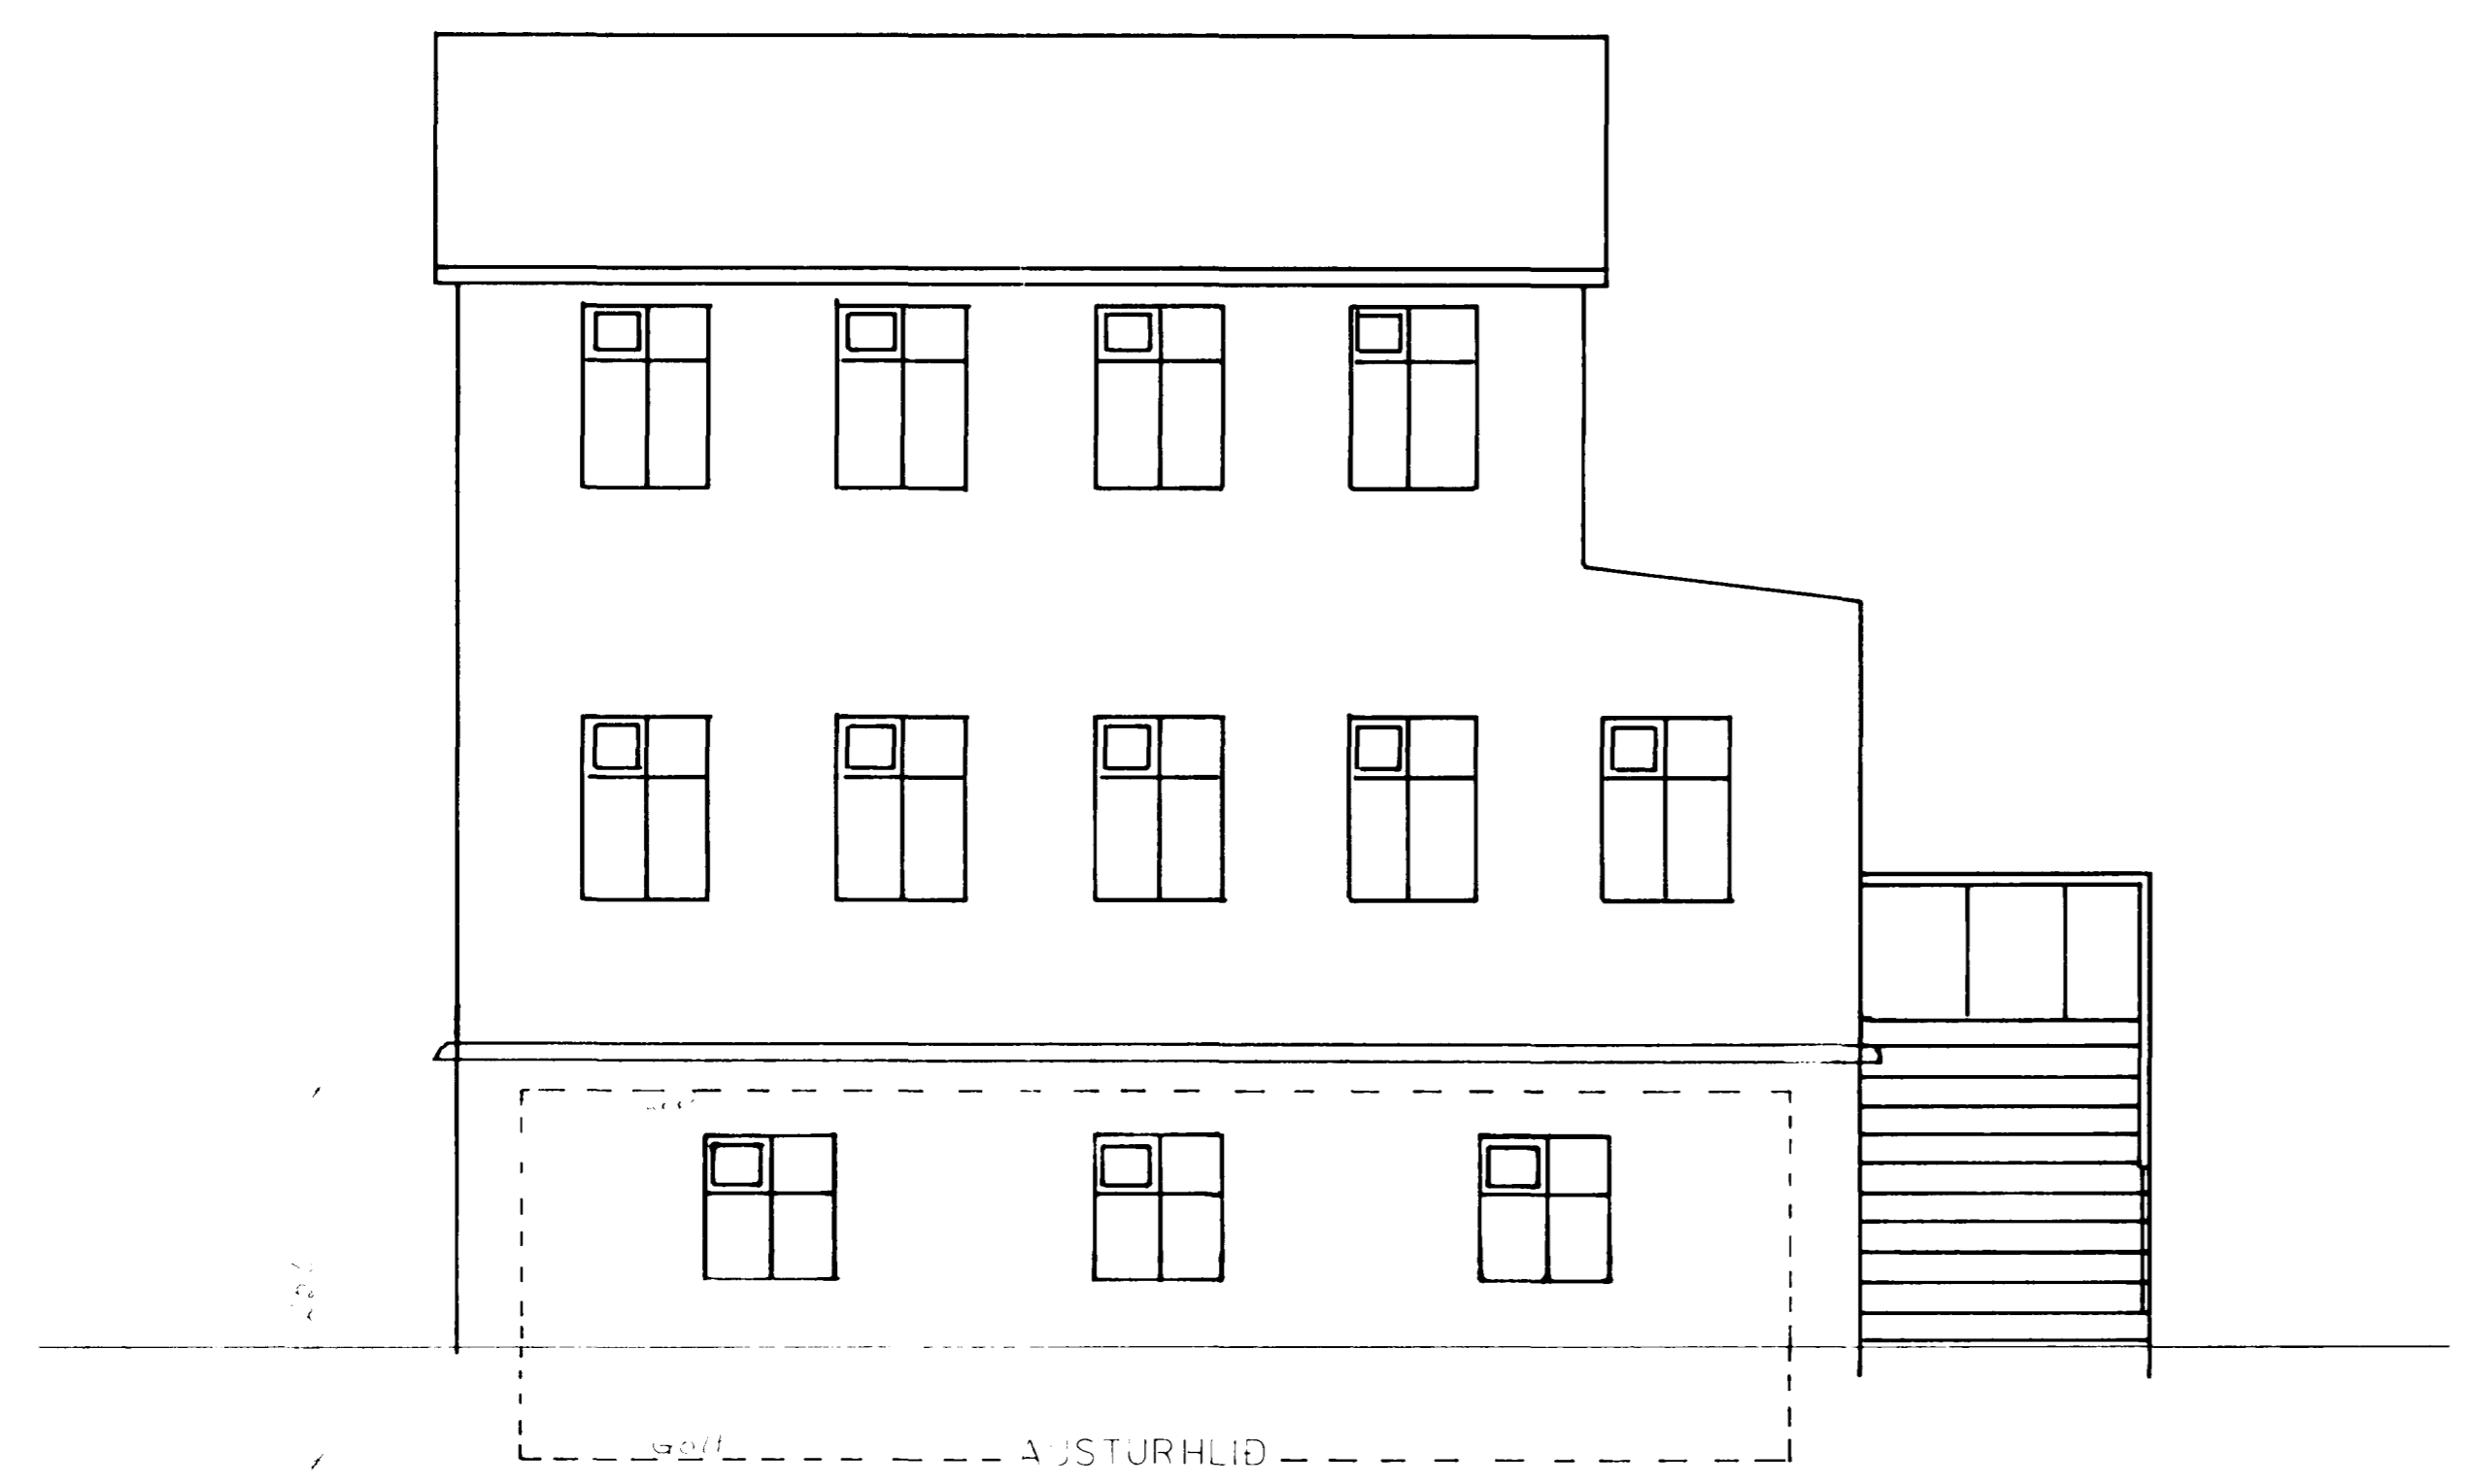

*Kjallarinn er hlaðinn.
4 súlur halda uppi loftinu þær falla í vegg.
Gluggar og útihurð koma þar sem fyrir voru
gluggar en hetur voru hlaðin í.
Hitaveitunntak ferist úr kjallara í sérhannað
skot, sem allir íbúar hafa aðgang að.
Íbúð ~~67~~ 67m² Br.
" " 181m² Br.*

Suðurgata 24	MK	12.5.86
Íbúð í kjallara	1:50	Már Sv. M.T.F.Í