
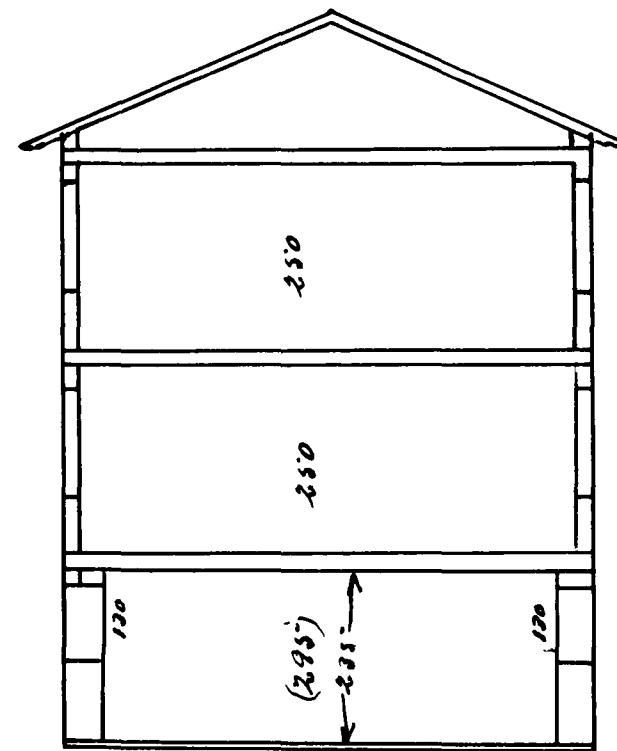






Samkomuhús Hjalpræðisherssins í Hafnarfirði

Símannagata 54  
Súnnýgata

Húsið eins og það er

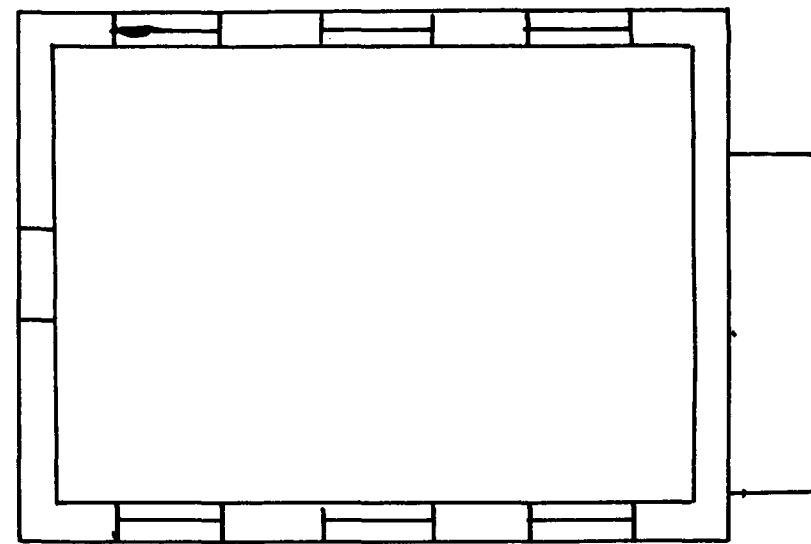

Húsið eins og það á að verða

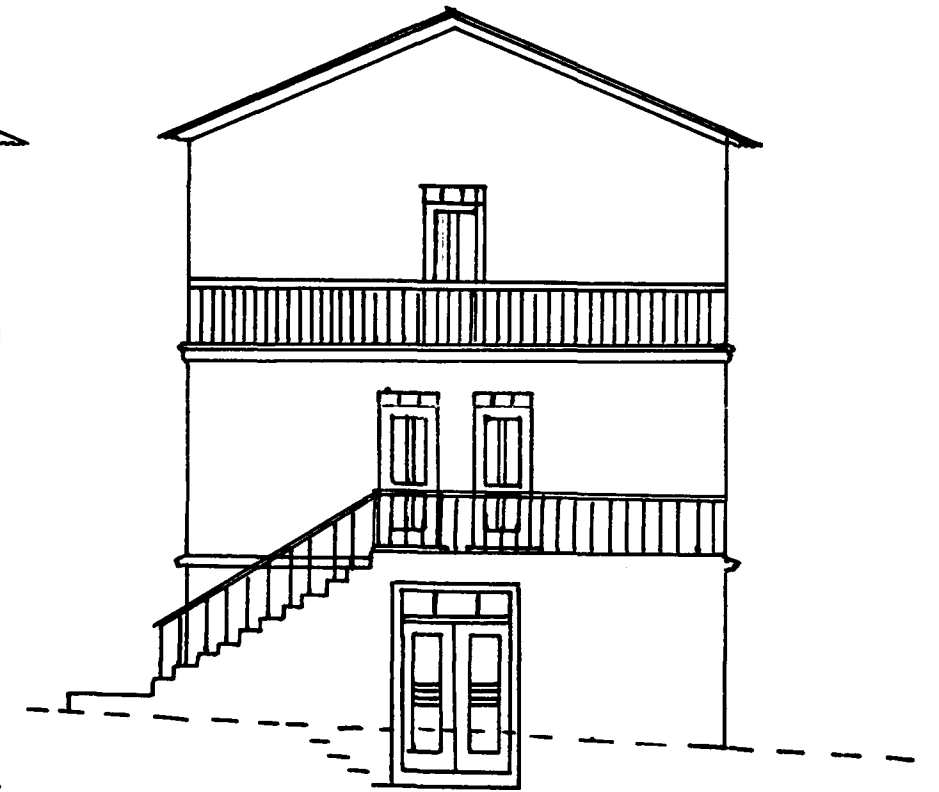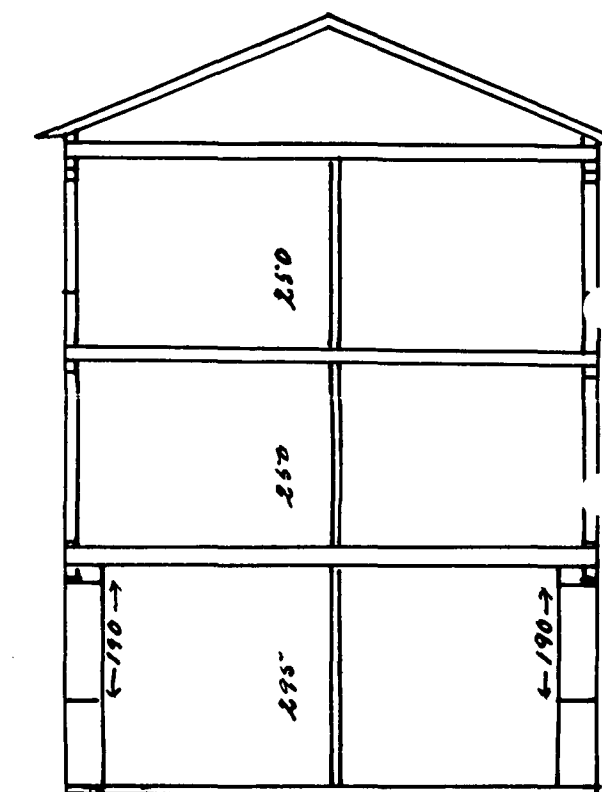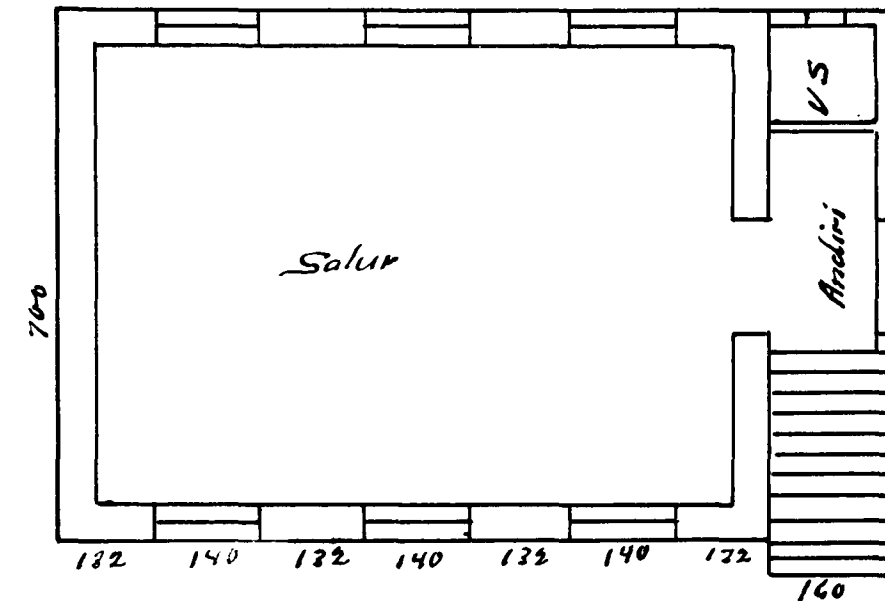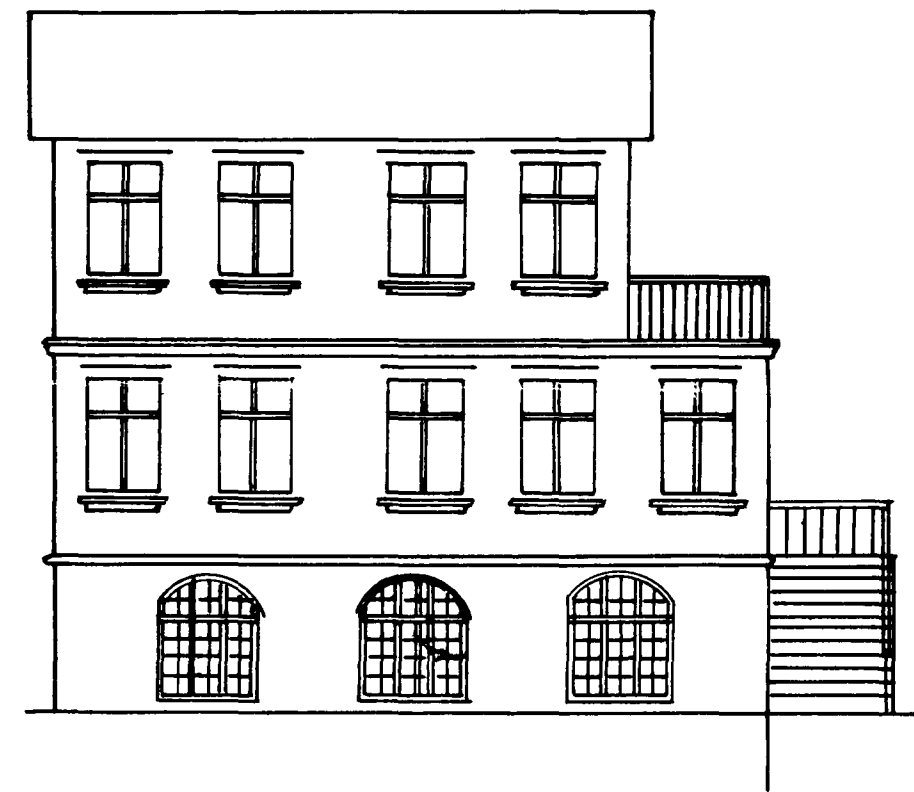

Samþykkt á fundi bygginga-  
ráðs d. 1/6 1928  
BYGGINGARÁÐIÐ  
Í HAFNARFIRÐI  
fl. Skurad.

Rudvin Angrimsson  
31-5-1928