




GRUNNMYND SÖKKULS OG LAGNA Í JÖRÐU, 1:50

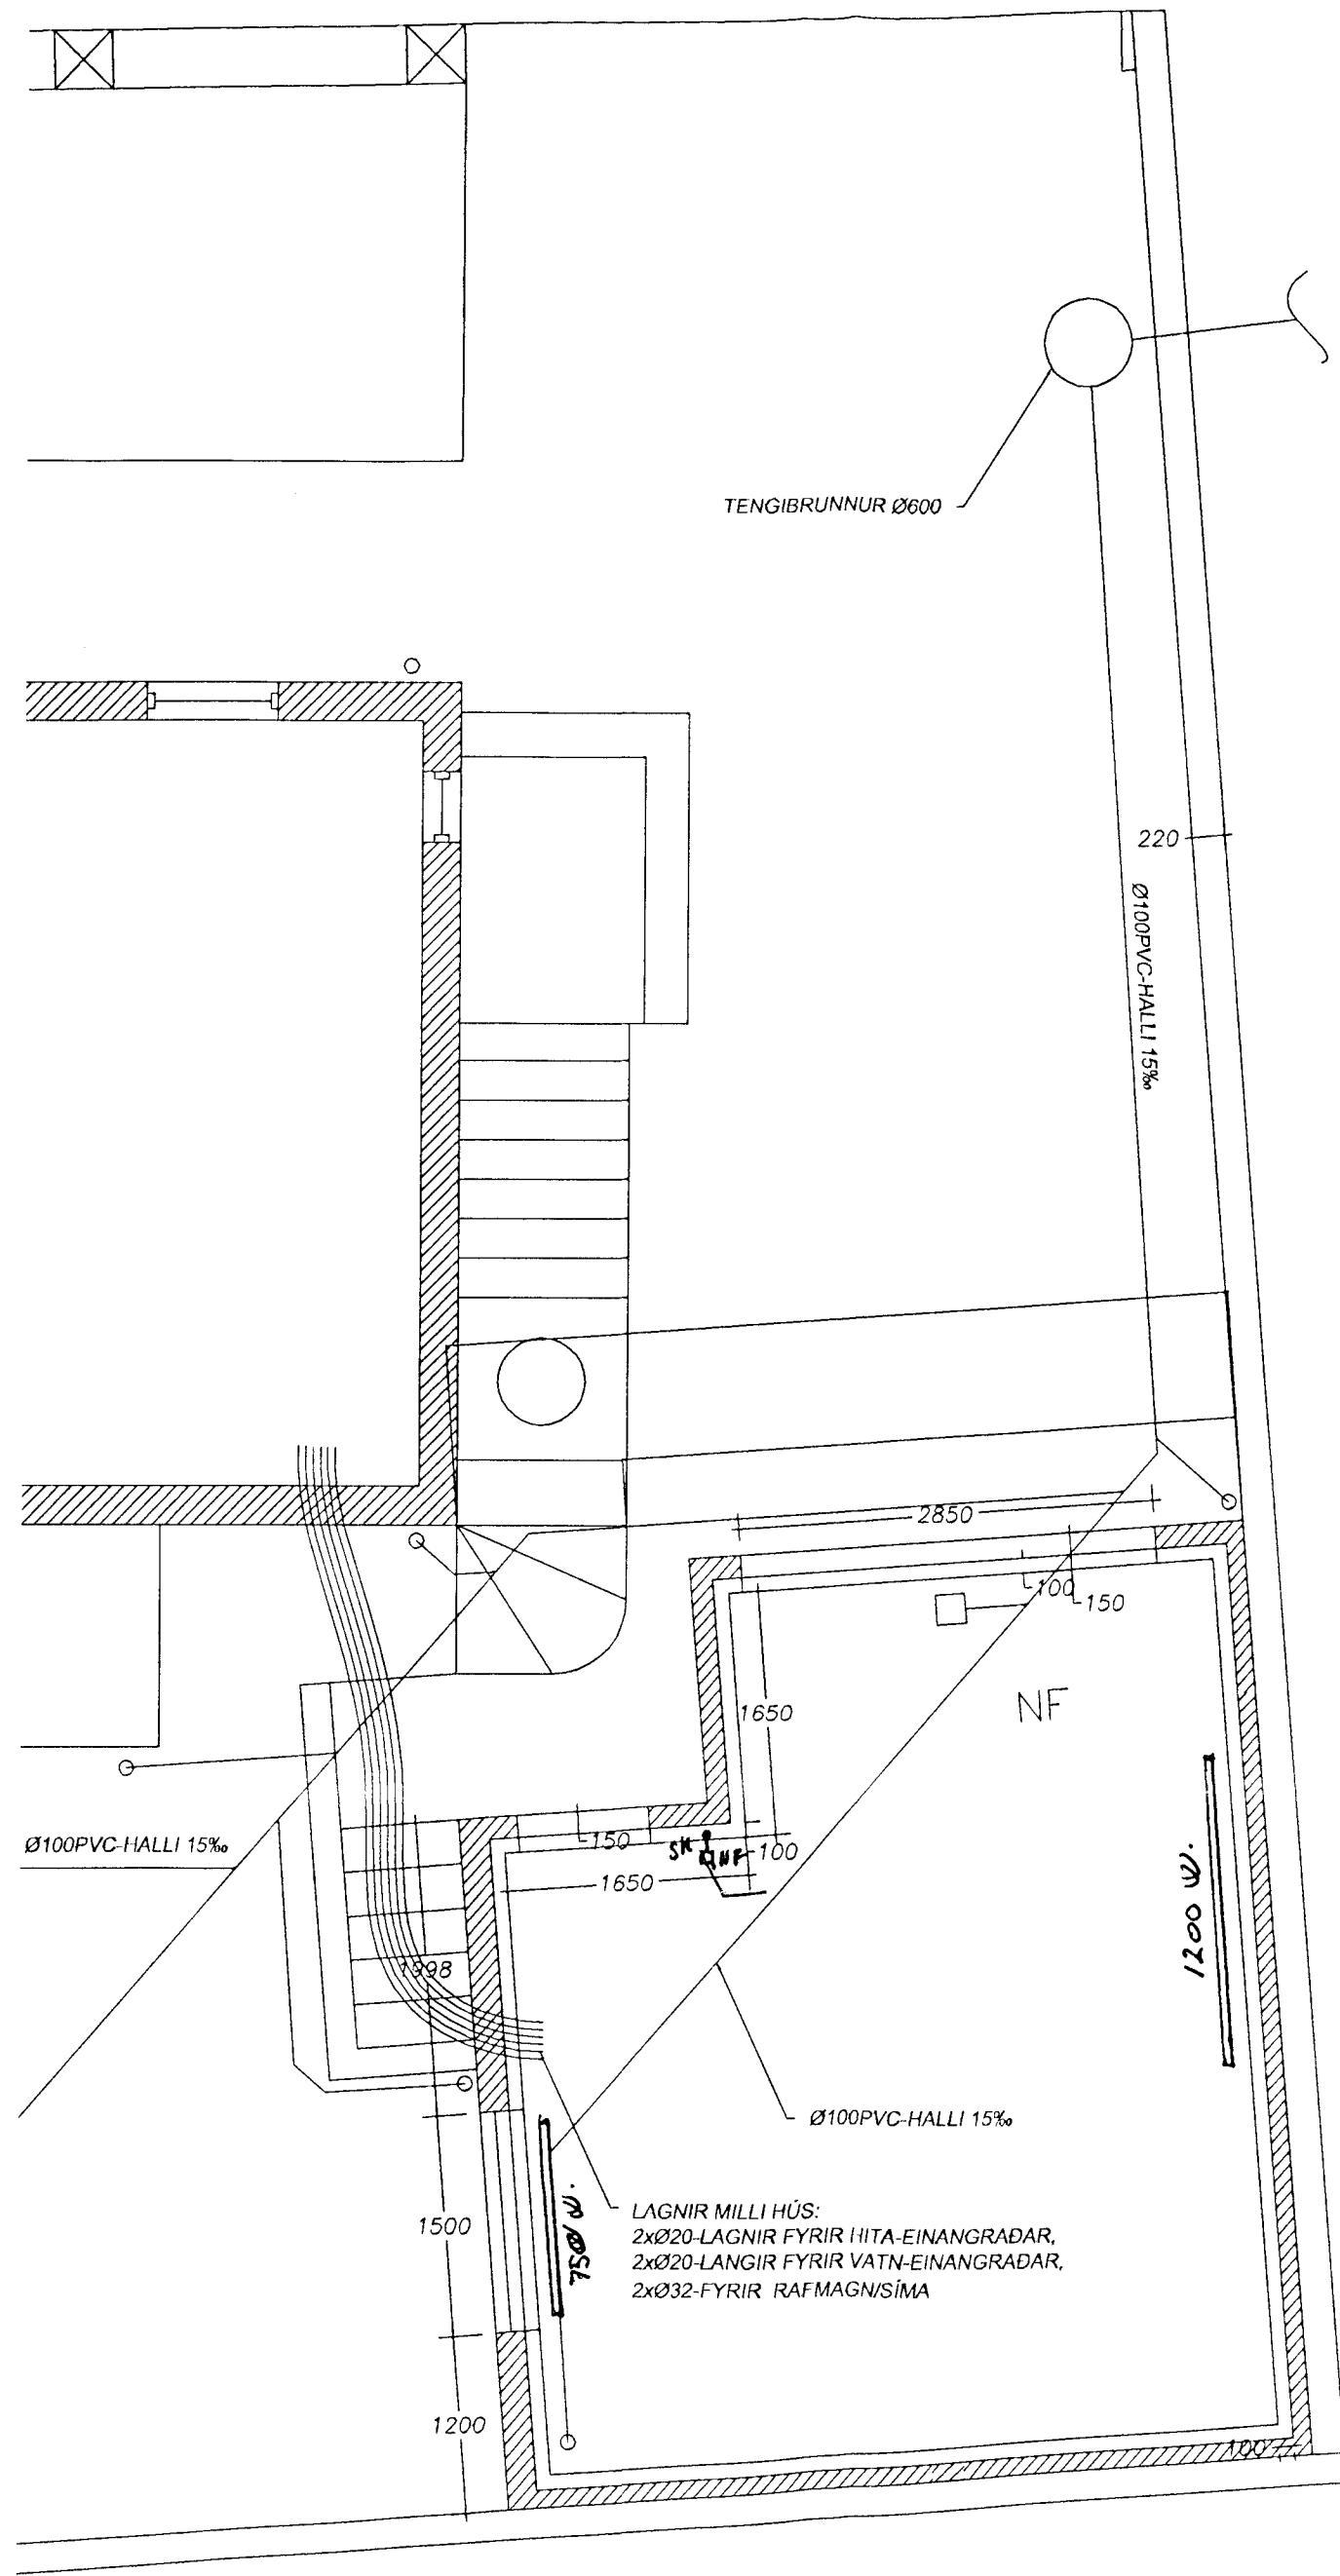


GRUNNMYND ÞAKS, 1:50

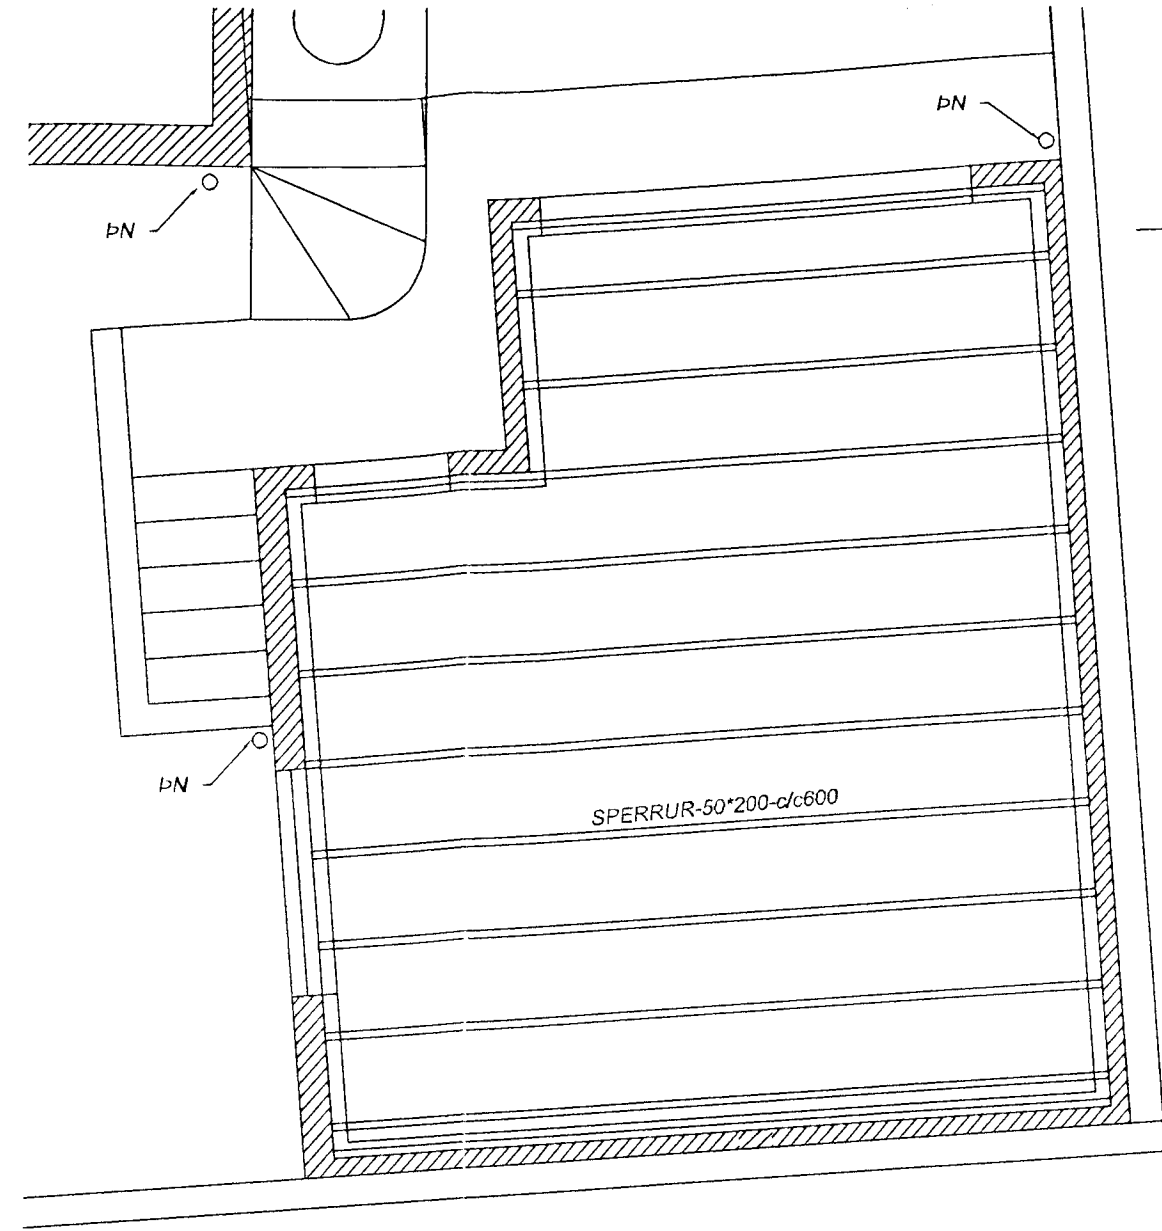

SNEINING Í HÚS, 1:50

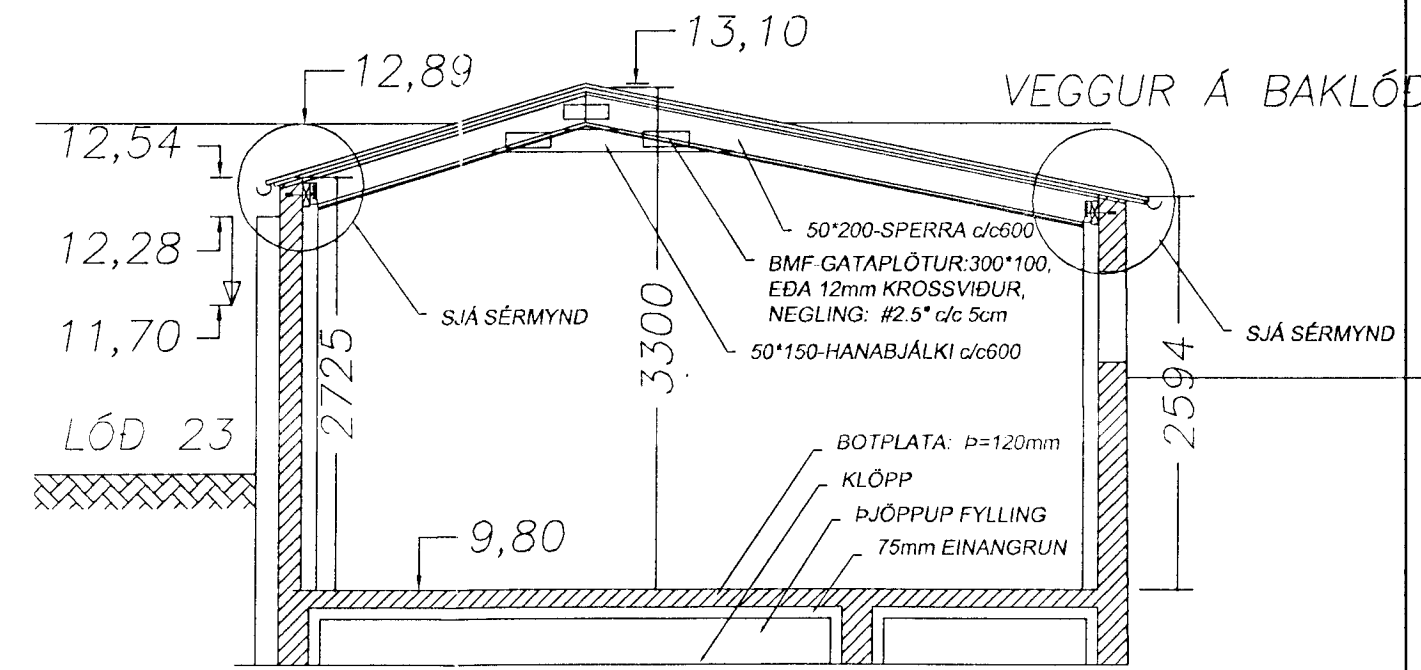

SÉRMYND AF ÞAKFRÁGANGI, 1:10

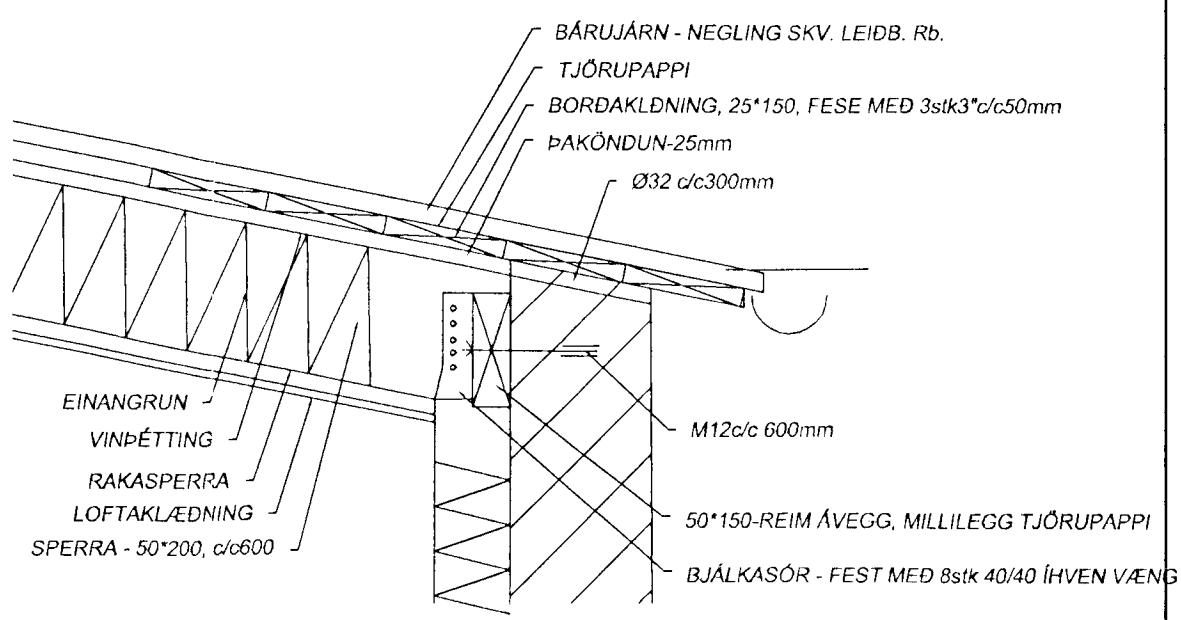

Byggingafulltrúi Hafnarfjarðar
Afgreitt þann
15 AUG-2005

SKÝRINGAR

HÚS ER ÞRIGGJA HÆDA HÚS, ÞAD ER FYRST HÆÐ SEM ER HLADIN/STEYPT, EN BURDARGRIND EFRÍ HÆÐA ERU TIMBUR. EFRÍHÆÐIR ERU KLÆDDAR MED BÁRUJÁRNI AD UTAN, Á TJÖRUPAPPA Á TRÉGRIND. EINANGRUN ER MIS-MUNANDI OG EKKI ALVEG ÞEKKT, EN ENDURNYJUN FER FRAM EFTIR ÞVI SEM HÚS ER TEKID Í GEGN. SAMÁ GILDIR UM ÞAK, HVAD VARDAR EINANGRUN OG KLÆDNINGAR. Á HVERJU HERBERGI ER SETT FLÓTTALEID (B0). STEFNT ER AD UPPFÆRA HÚS MIDAD VID GILDANDI REGLUGERDIR SAMFARA VIDHALDI.

SÖKKULL OG VEGGIR NÝJA SKÚRS VERDA ÚR STEINSTEYPU, EN BURDARVIRKI ÞAKS ÚR TIMBRI. EINANGRUN SÖKKLA ER 75mm, VEGGJA 100mm, ÞAKS 175mm. Í ÞAKI SKAL VERA RAKASPERRA INNST, 25mm LOFTBIL OFAN ÞAKSEINAGRUNAR, OFAN Á BORDAKLÆDNINGU KOMI TJÖRUPAPPI OG BÁRUJÁRN.

NOTA SKAL MÁLSETNINGAR Á ADALUPPDRÁTTUM. ALLT EFNÍ OG ÖLL VINNA SKAL UPPFYLLA KRÖFUR LAGA OG REGLUGERDAR SVO OG SAMÞYKKTUM UPPDRÁTTUM. SÖKKLAR ERU 20cm Á ÞYKKT. VEGGIR OFAN BOTNPLÖTU ERU 15cm AD ÞYKKT. BENDING SÖKKLA ER #10c/c200mm, MED 2K12 NEDST, TEGND SAMAN, JARÐSKAUT FYRIR RAFMAGN. INNI Í PLÖTU BEYGJAST K10c/c300, SKEYTILENGD 500mm. BENDING VEGGA ER #K10c/c250 EN TVÖFÖLD ÞAR SEM JARÐVEGUR HVÍLIR AD UTAN. UMHVÆFIDS GLUGG/OP KOMI 2K12. STEYPA SKAL VERA S250 EDA BETRI, V/S-TALA SAMKVA REGLUGERD. ALLT BURDARTIMBUR SKAL VERA STYRKLEIK-FLOKKAD (T18). Í SÖKKUL KOMI FRÁRENNISLAGNIR, SEM TENGIST Í BRUNN SEM MÖGULEGT ER AD SETJA Á LÖGN ÚT AF LÓÐ, SEM EKKI ER ALVEG ÞEKKT, MÆLIST SÍÐAR.

FRÍÐRIK ÓLAFSSON Verkfræðingur			
ANNAN N:	FÓ	TELKNAÐ N:	FÓ
JAGS. TÍÐI:	17.06.05	KVAÐI:	1:50, 1:10
SUDURGATA 25 - HAFNARFJÖRUR			
Séruppdrættir: Grunnmynd sökkuls og lagna á lóð, Grunnmynd þaks, Sérmynd af þakfrágni			
VLÖKNUMER:	FO0304020	BLAÐ:	020