



Samþykkt á fundi bygginga-
nefndar þ. 9/10 1974
4/11 1981
BYGGINGAFULLTRÚÐIN
Í HAFNARFIRDI
S. Sigurdsson


Ganga skal frá önnu
eildarbeiði í samráði við
stjórnvaldið

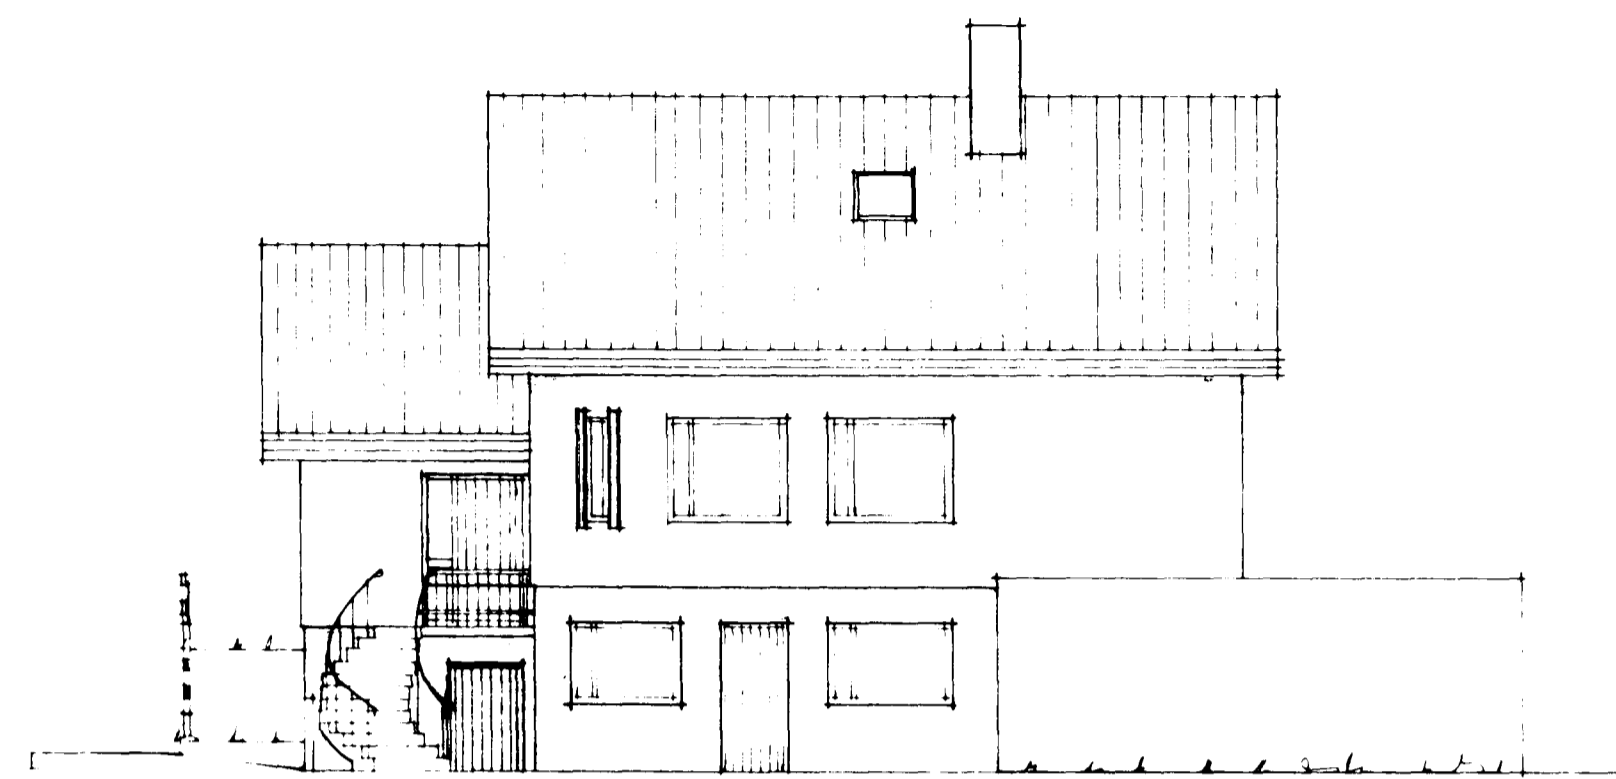


NORÐUR

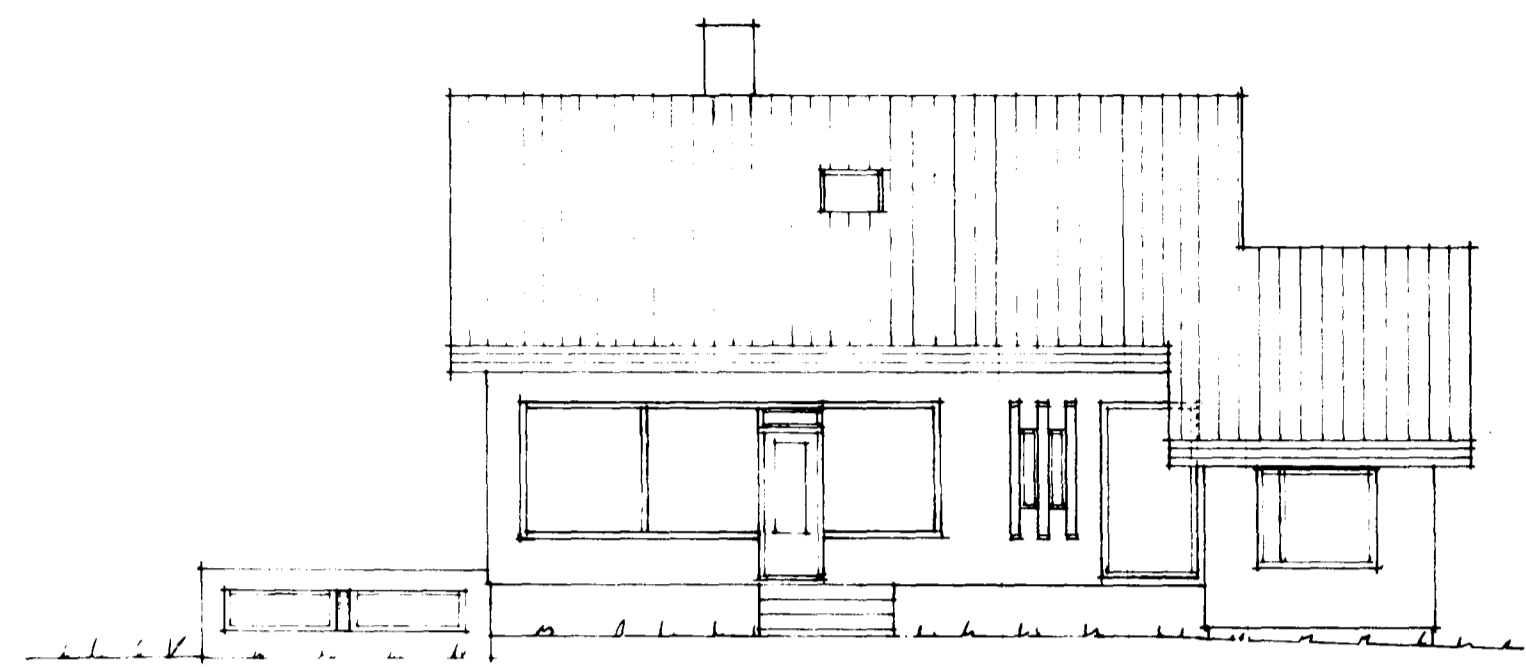

SUÐUR

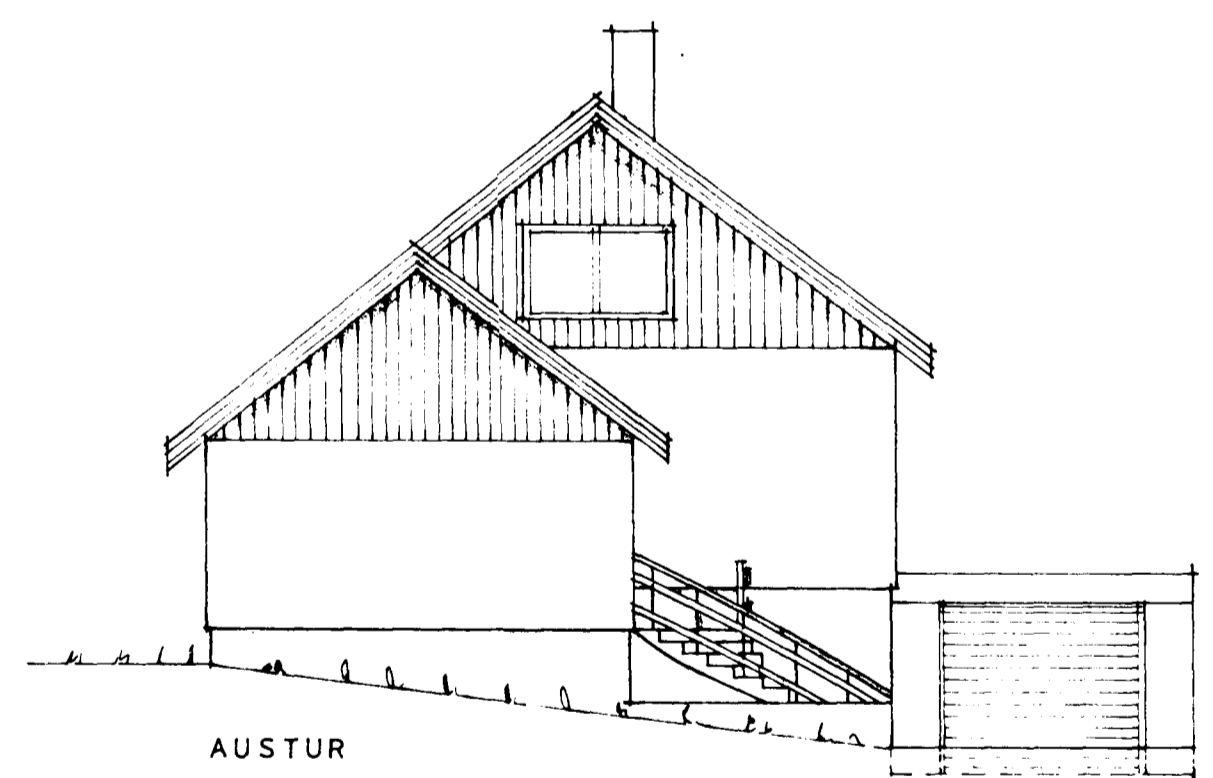

AUSTUR

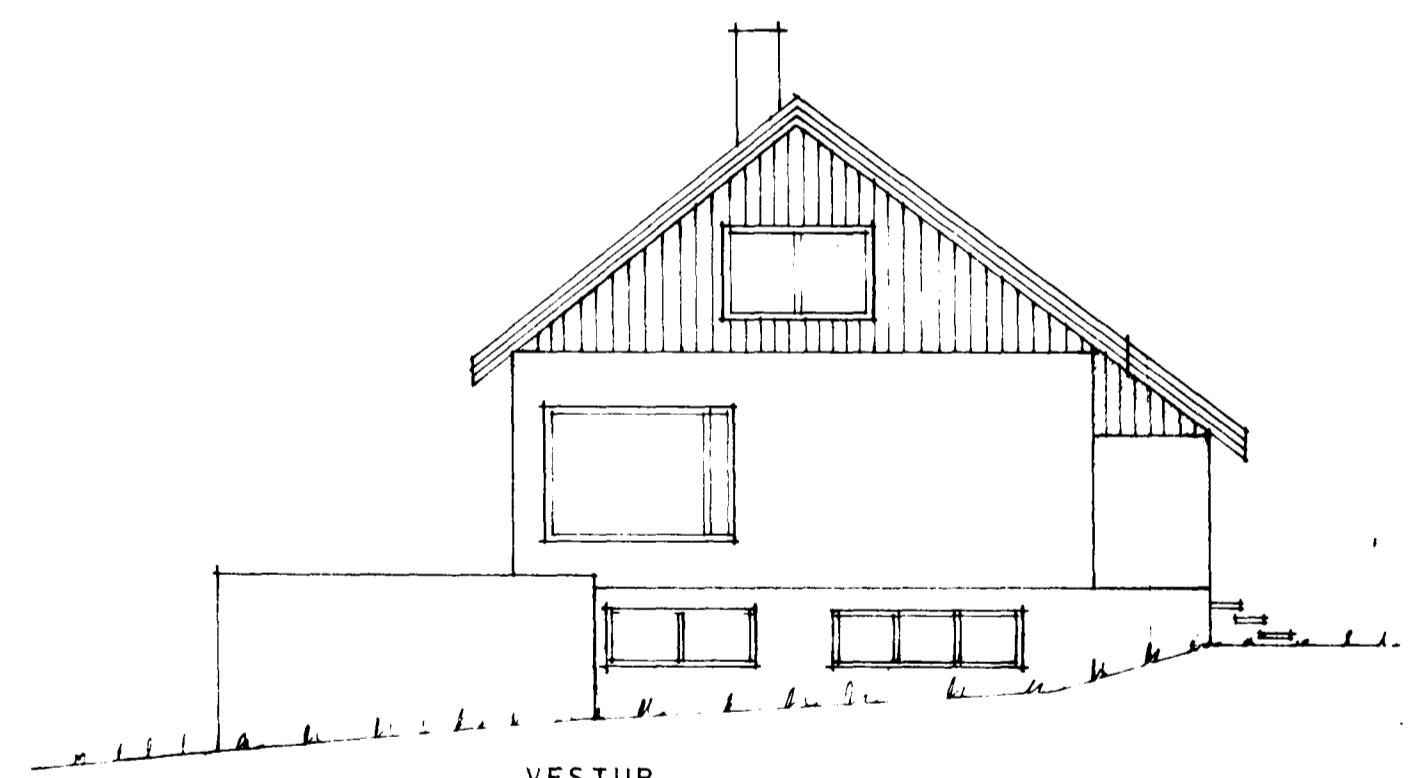

VESTUR

8470-0320 01

SVEINBJÖRN SIGURÐSSON TÆKNIFR. MTFÍ			
MIÐVANGI 116		SÍMI 52256	
SUÐURGATA 32	MKV	DAGSETN.	
	1:100	8.9.74	
ÚTLITSMYNDIR	BREYTING	DAGS.	
	STIGAR	7.10.74	
	<i>Kjallari</i>	<i>26.81</i>	
	HANNAÐ	DREGIÐ <i>8/8</i>	
<i>Sveinbjörn Sigurdsson</i>			7405-1