


8/38 B

Breiting á verslunarkhúsi Lísla Gunnarssonar  
Súðurgötu 35  
Norðurlit

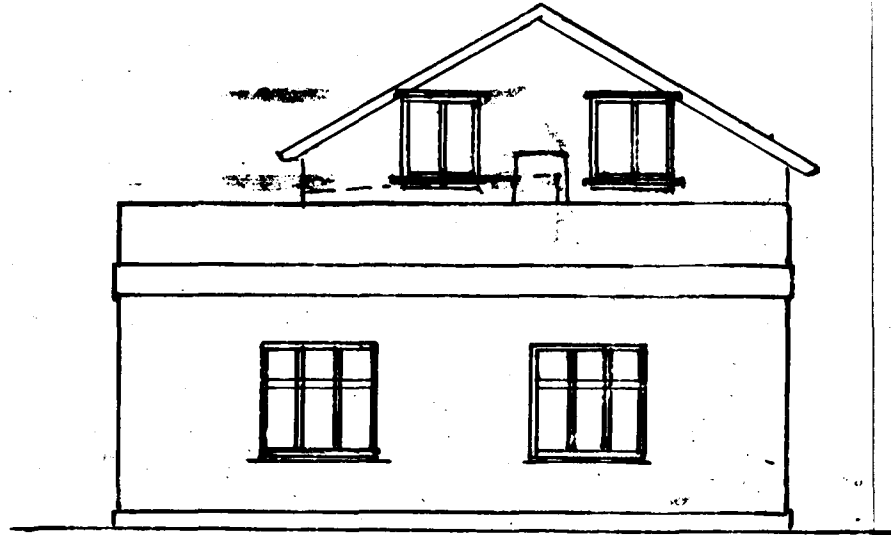

Þeir Breitingu


Söðuklið




Söðu Þalið




Þverskurður

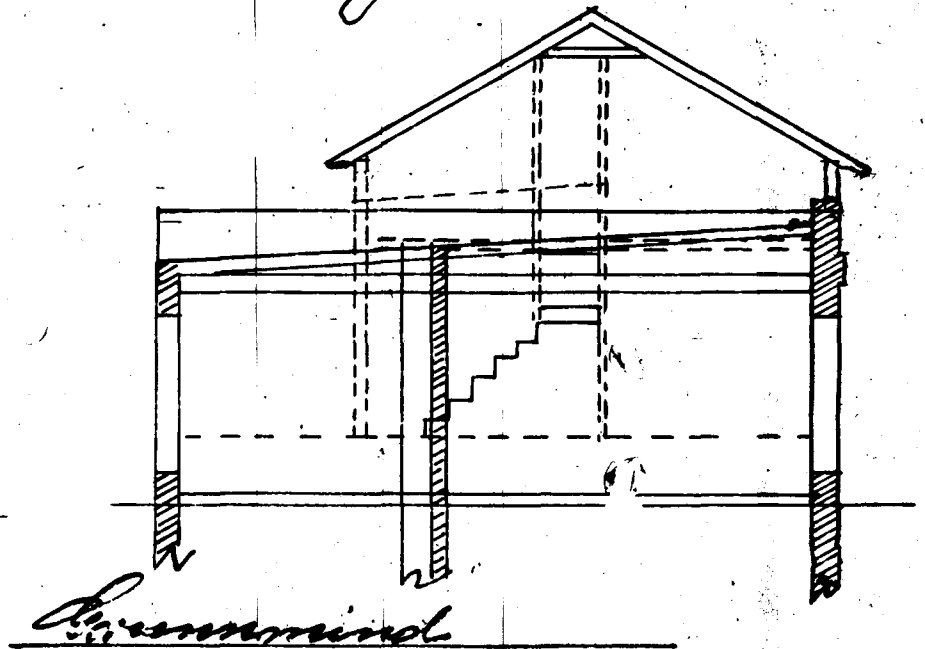


Þversmind

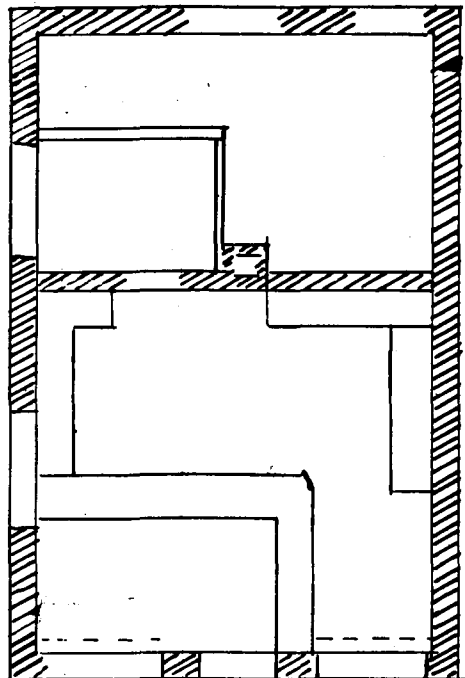

9m

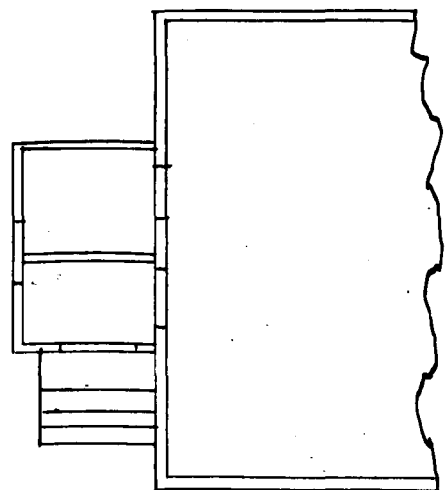

Mál 1:100. or.

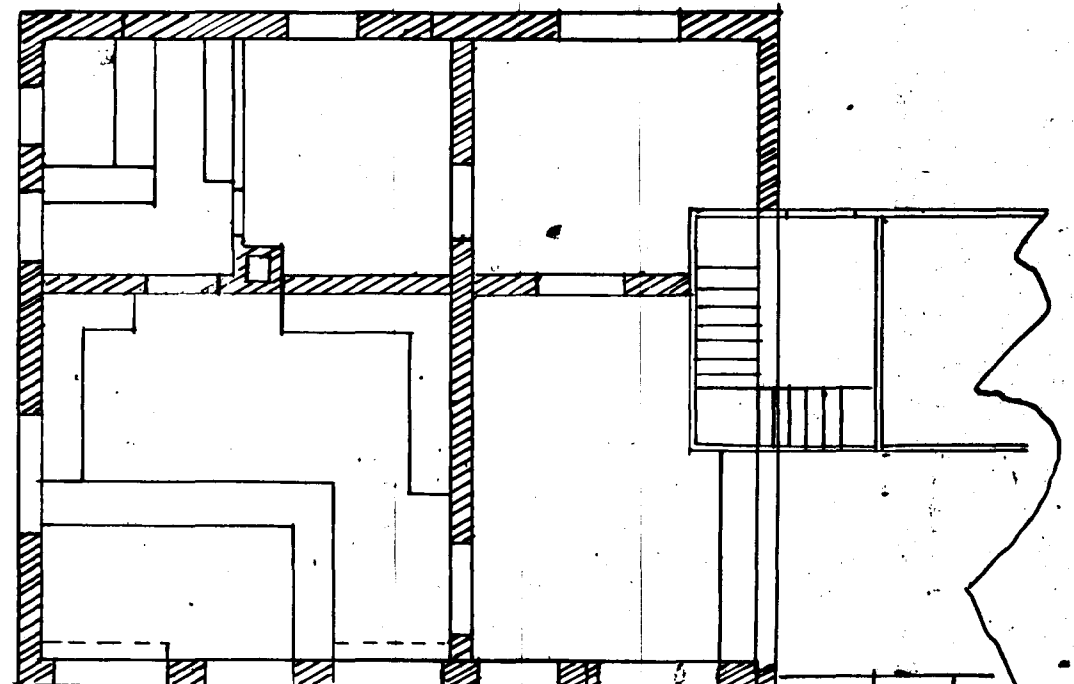

Stærðir 24/38  
Staður Lísla