


Frestað þann
05 JUNI 1996

 **Samþykkt þann**
24 JUNI 1996
Byggingafulltrúinn í Hafnarfirði
F.h. Kristján Þórarinnsson


K.P.

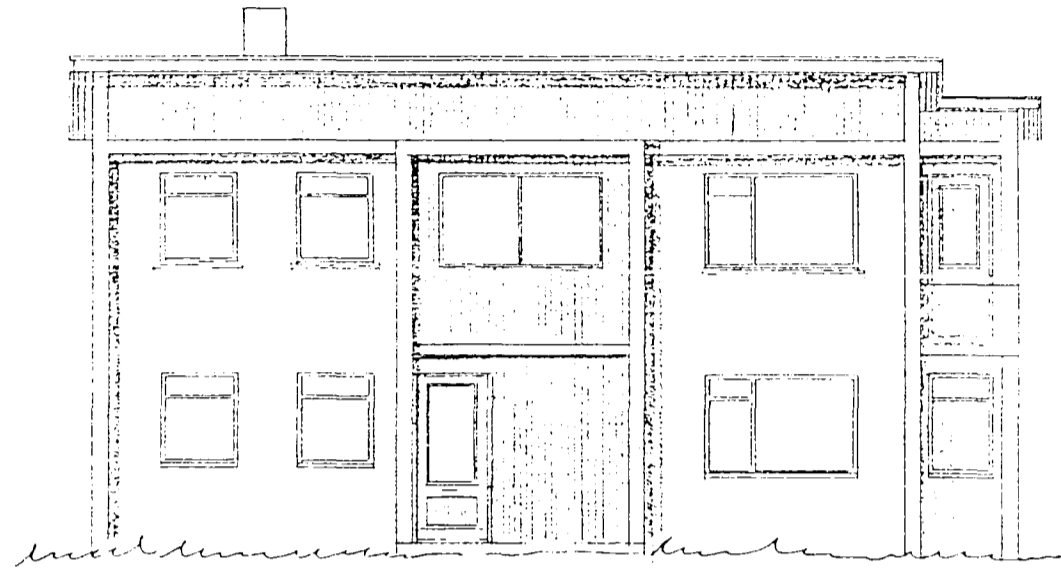


NORD-VESTUR



SUD-AUSTUR

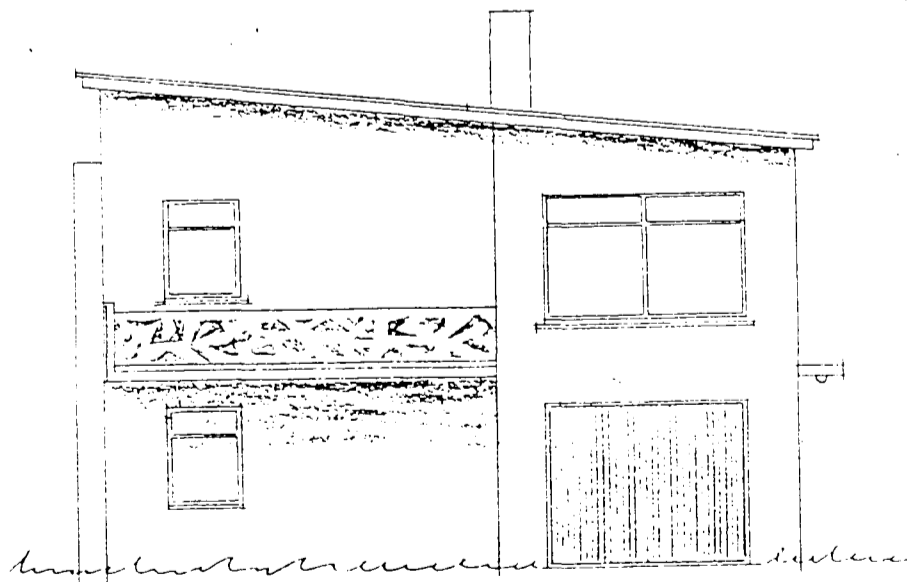

SUD-VESTUR

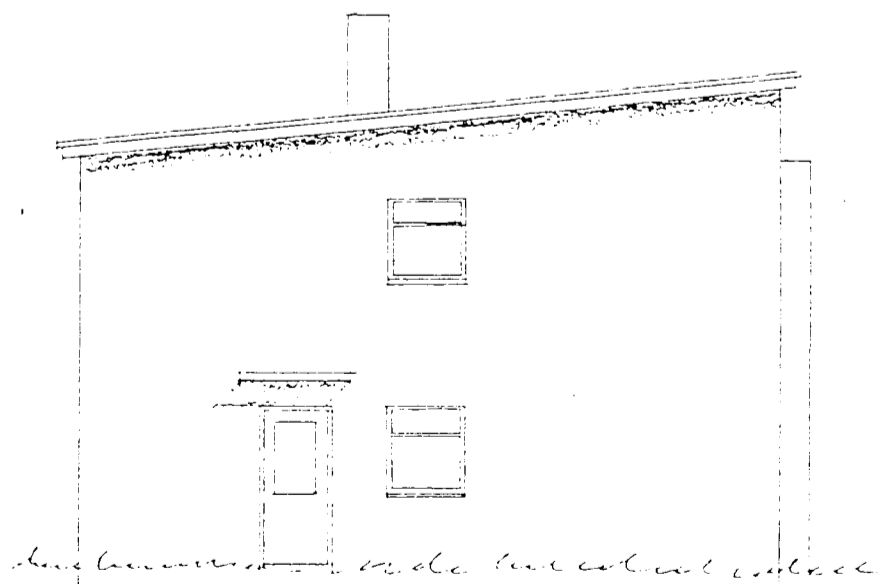

NORD-AUSTUR

Hús teiknað upp samkvæmt mælingu á staðnum
Upphaflega hannað af Sigmari Guðmundssyni, Hafnarfirði 2. ágúst 1959

ÁSMUNDUR MAGNÚSSON
Tækniráðingur Engjasel 72, 109 Reykjavík. sími 567-0573

M	SUDURGATA 39 B HAFNARFIRÐI	E
H		D
T. AM		C
Y. TMS		B
G.		A
MASS	NAME	MASS
MAY 1996	<i>Ásmundur Magnússon</i>	1:100
		002