


Samþykkt á fundi bygginga-
nefnda nr. 4/8 1993.

BYGGINGAFULLTRÚINN
Í HAFNARFIRÐI

Sigurður K. Oddsson

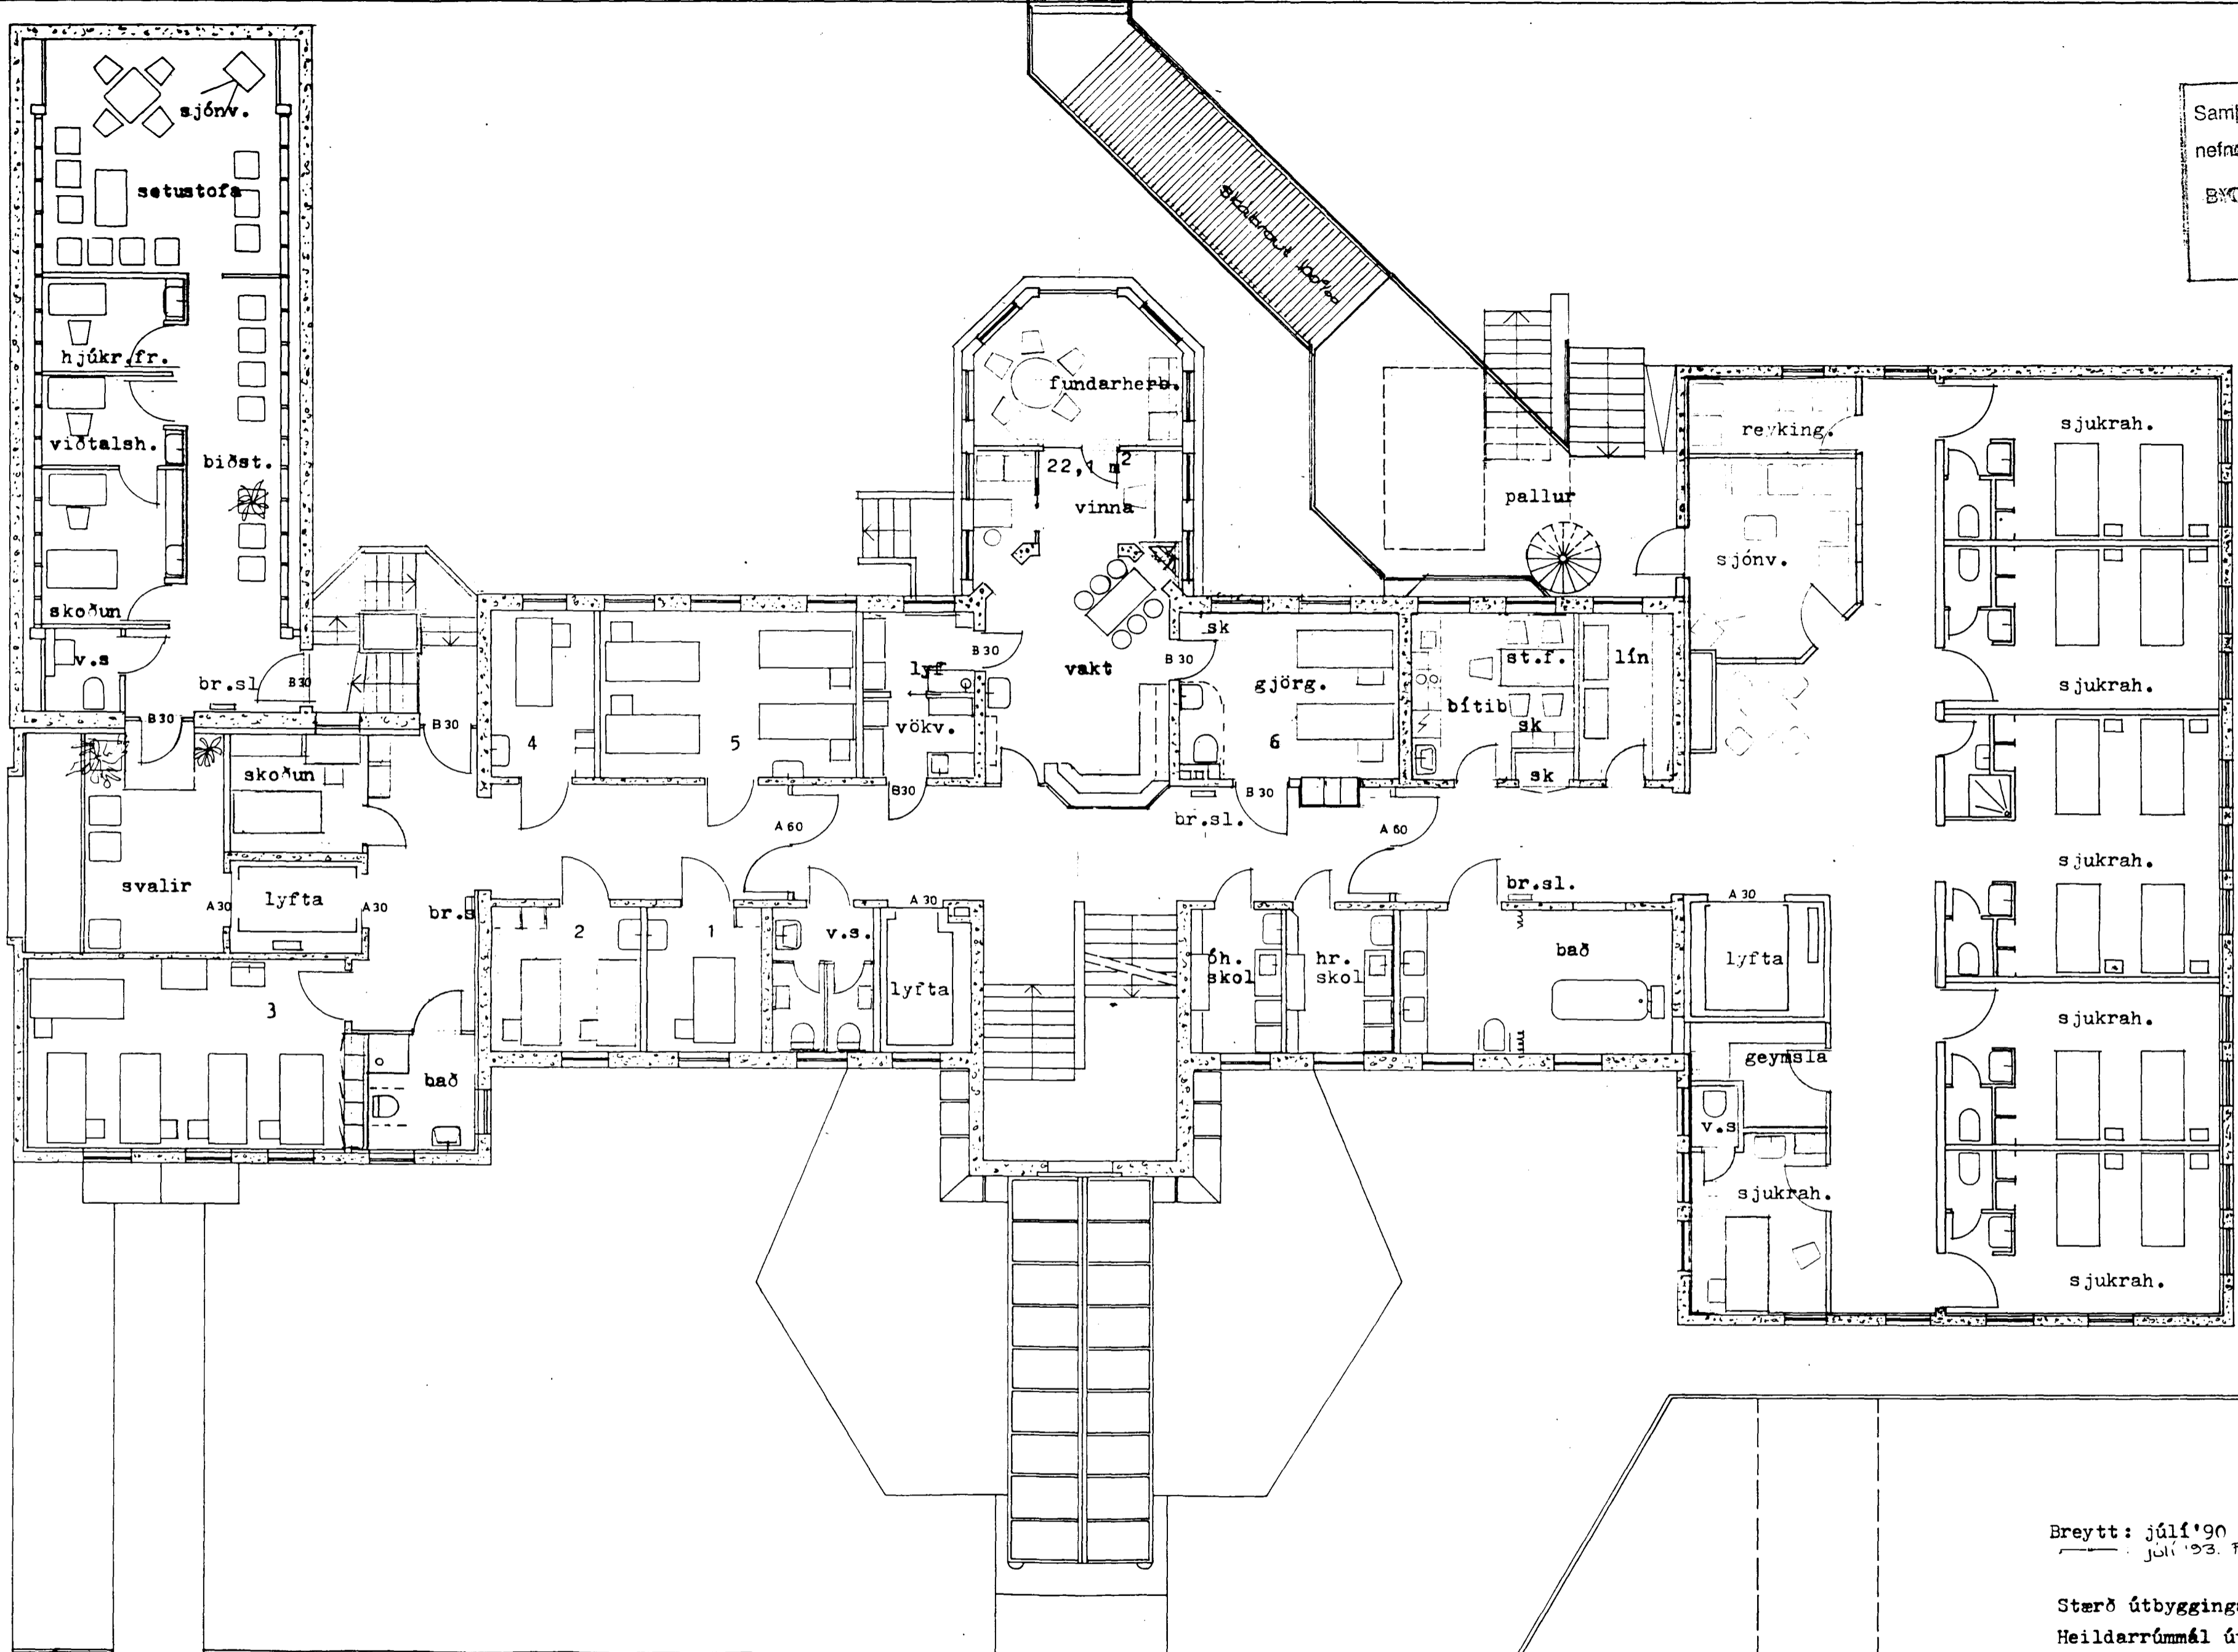

Breytt: júlí '90
júlí '93. Pallur

Stærð útbýggingar 25,1 m²
Heildarrúmmál útbýggingar 239,7 m³

St. J. St. Jósefsspítali
Hafnarfirði **3**

lyfjageild
grunnmynd 2. hæð

Sigmundur Eddsson
Haukur Viktorsson

Haukur Viktorsson, arkitekt, Lágmúla 7, sími 82727 R. feb. '90
Sigurður K. Oddsson, tæknifr. Lágmúla 5, sími 82881