


Sampykkt á fundi bygginga-
nefndar p. 4.10. 19.93
BYGGINGAFULLTRÚINN
HAFNARFIRÐI
Sigurður Halldór

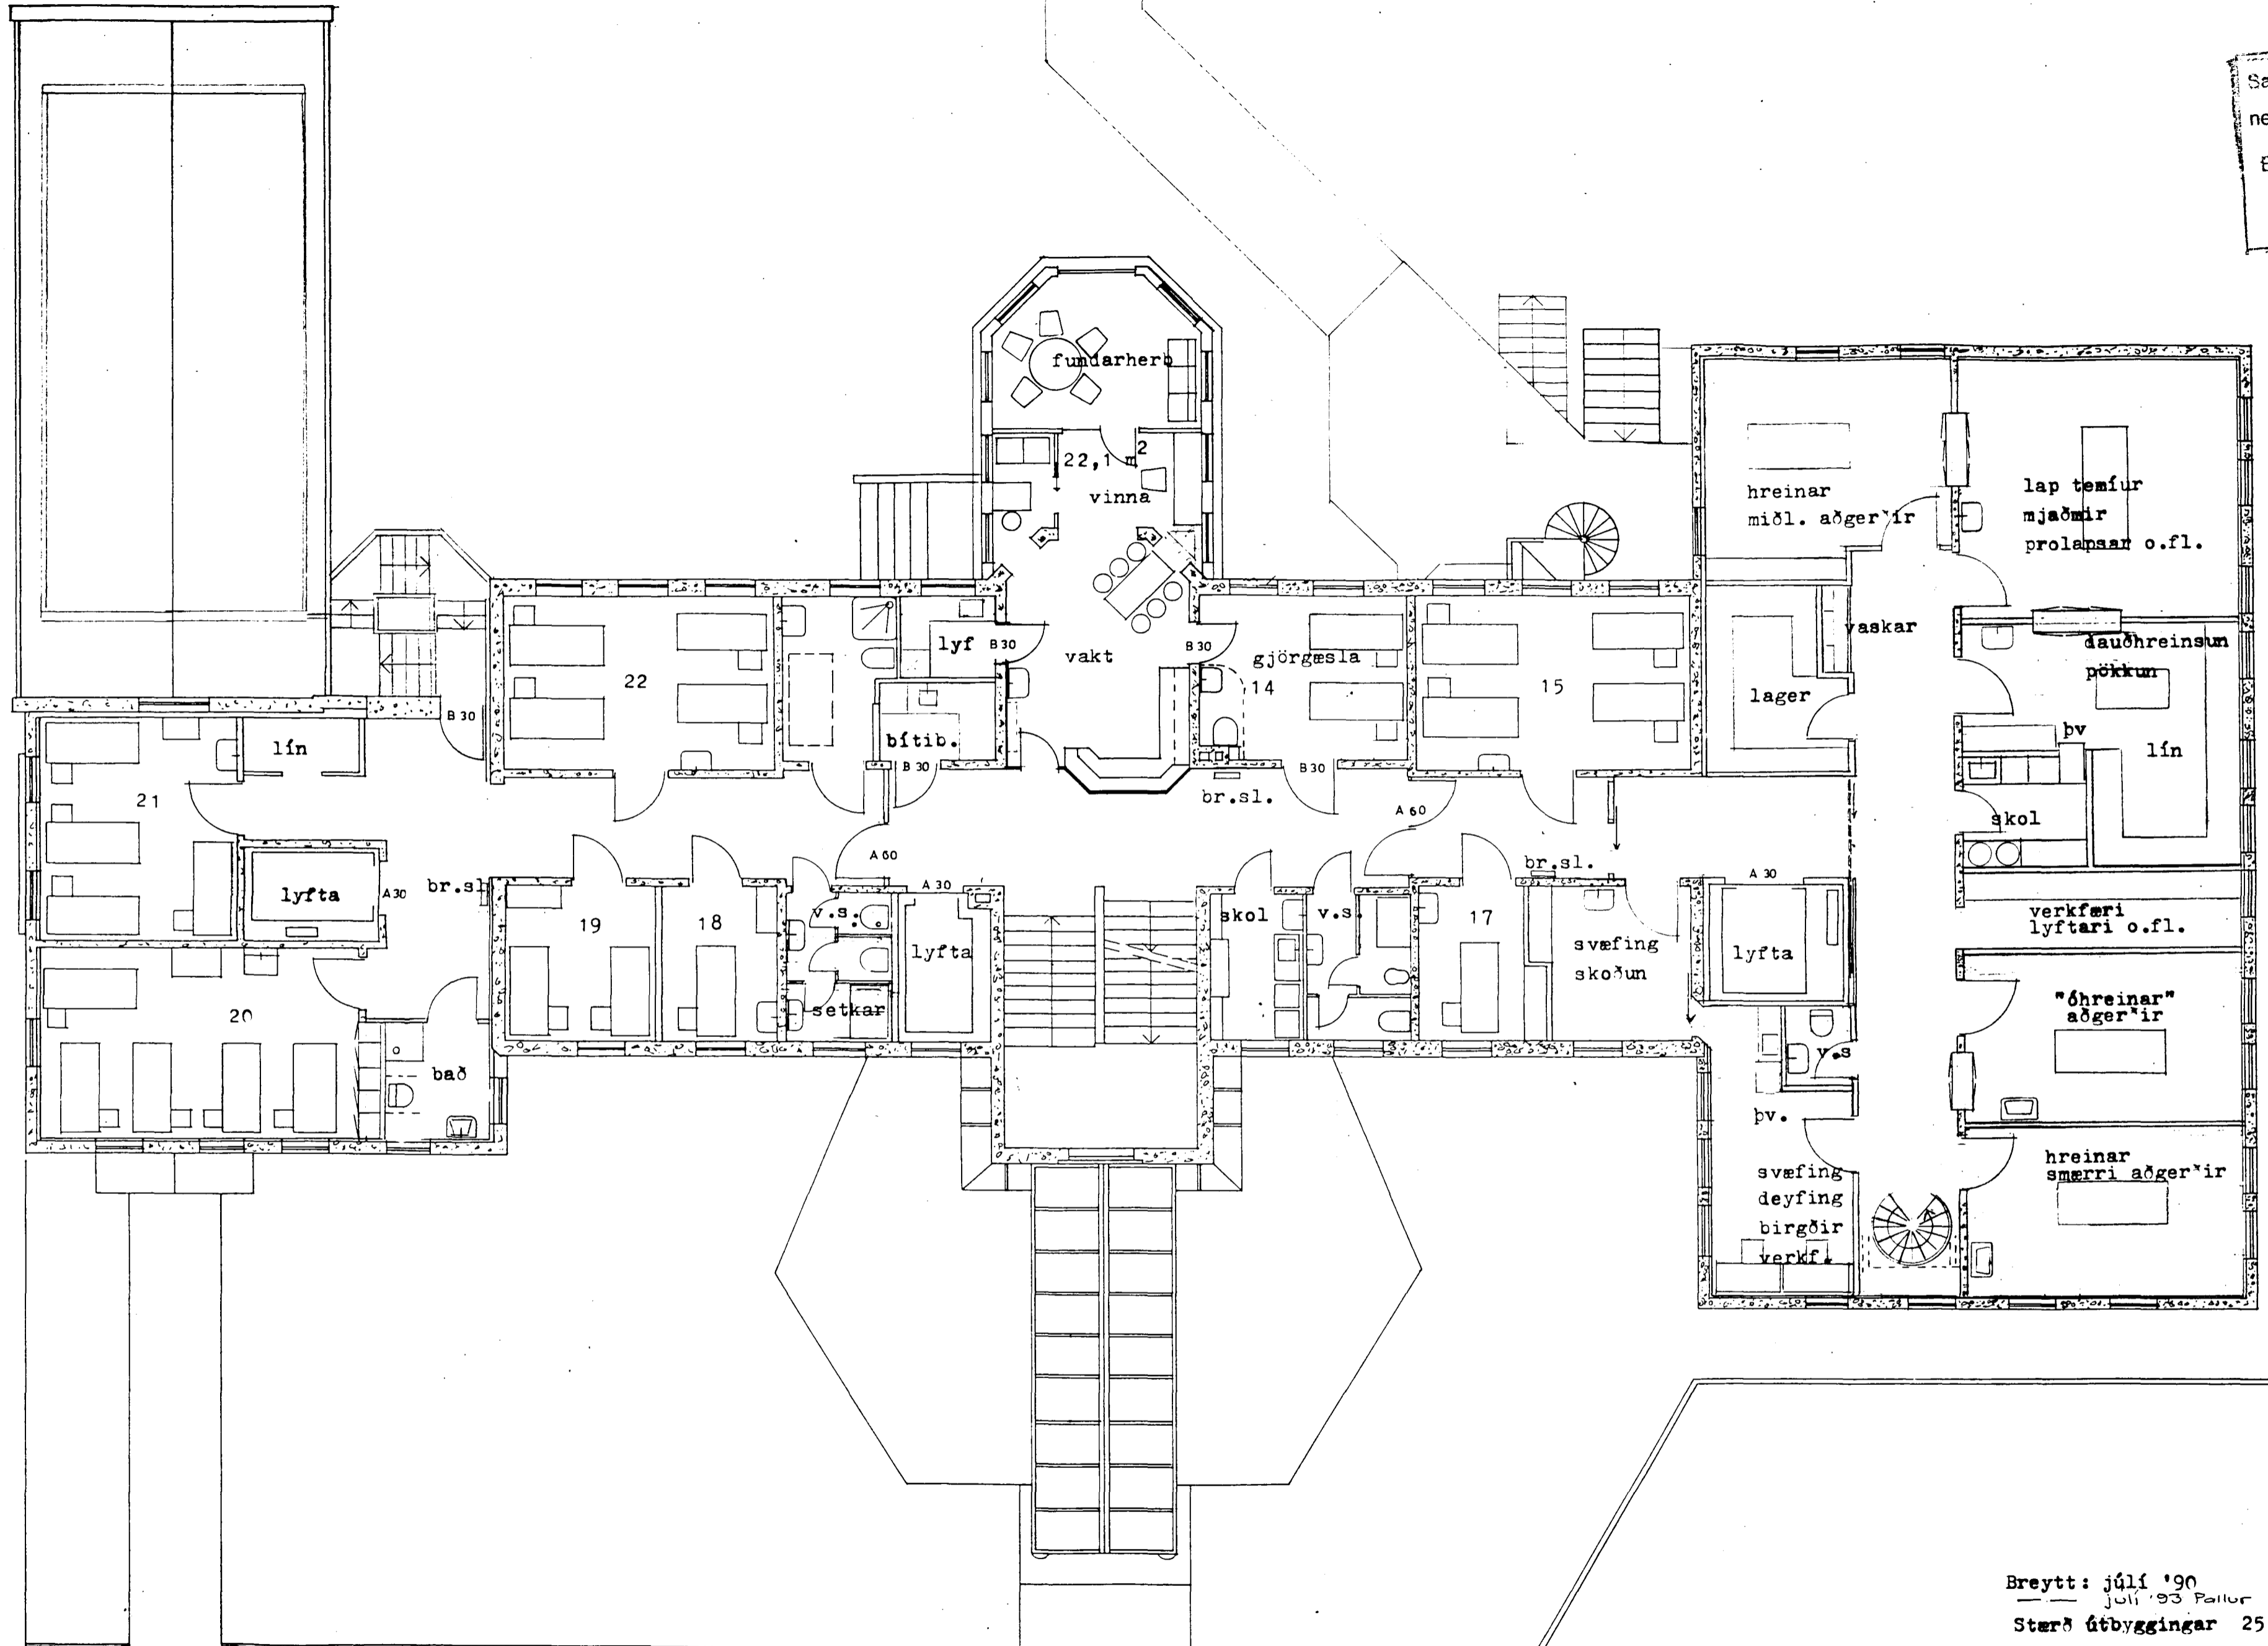

Breytt: júlí '90
júlí '93 Pallur
Stærð útbýggingar 25,1 m²

St. el.

St. Jósefsspítali
Hafnarfirði

4

handlagnadeild
grunnmynd 3. hæð

*Sigurður Oddsson
Haukur Viktorsson*

Sigurður K Oddsson, tæknifr. Lágmúla 5. s. 83844

Haukur Viktorsson, arkitekt, Lágmúla 7. sími 82727