


Samþykkt á fundi bygginga-
nefndar þ. 3/13 1993
BYGGINGAFULLTRÚINN
Í HAFNARFIRÐI
Sigurbjörk Halldóttir



gangur aðalinnangangur

NORD - VESTUR HLIÐ

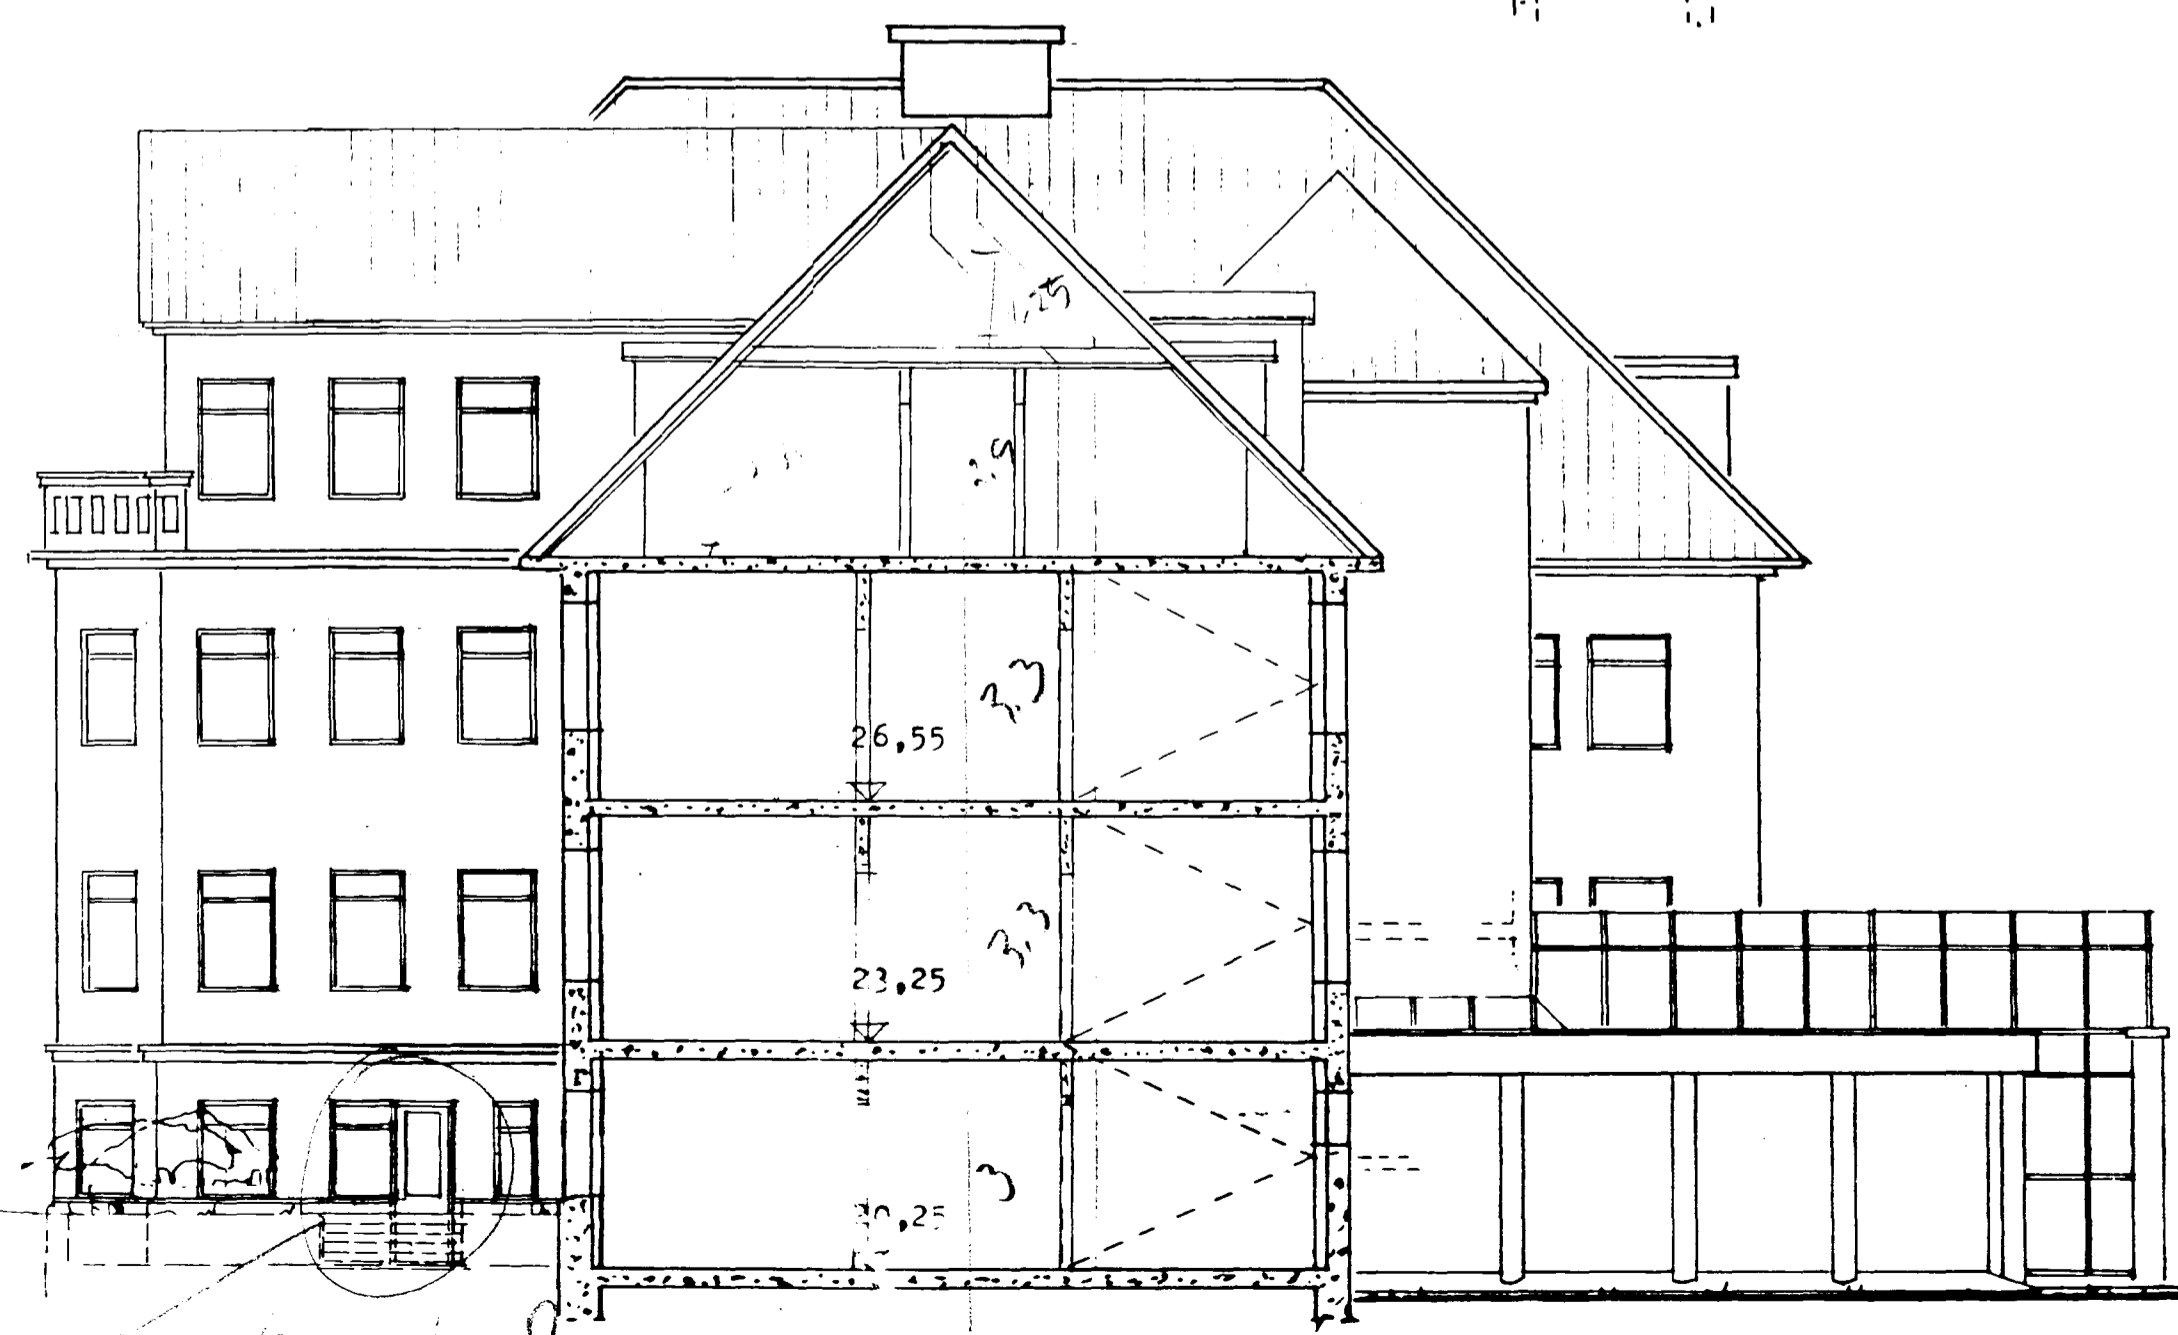

skurður A-A NORD - AUSTUR HLIÐ

Breytt: júlí '90

St. J. St. Jósefsspítali,
Hafnarfirði.

10

spítali, anddyri
stítt

m. 1:100

Haukur Viktorsson, arkitekt, Lágmúla 7, sími 82727
Sigurður K. Oddsson, tæknifr. Lágmúla 5, sími 83844

R. júlí '88


Haukur Viktorsson - Sigurður Oddsson