ST. JÓSEFSSPÍTALI VIÐBYGGING

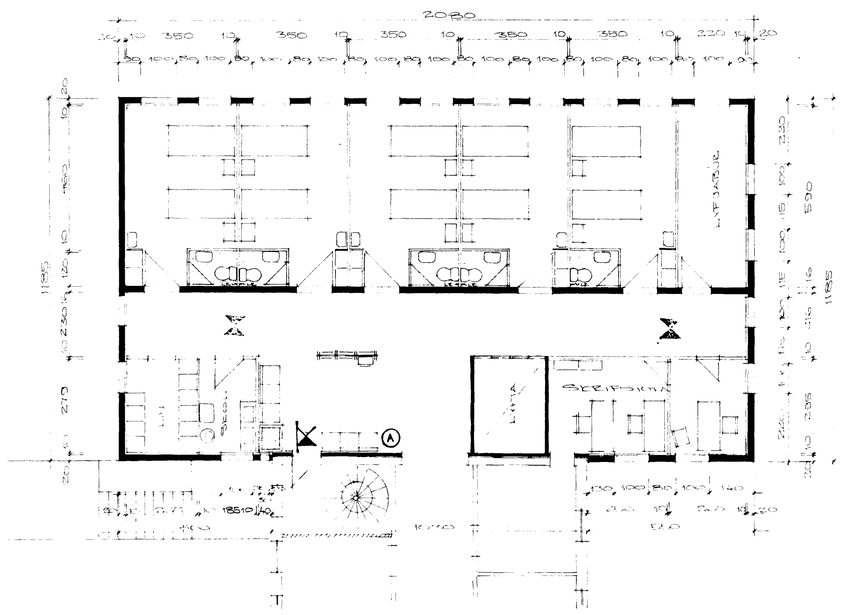

1. HÆÐ

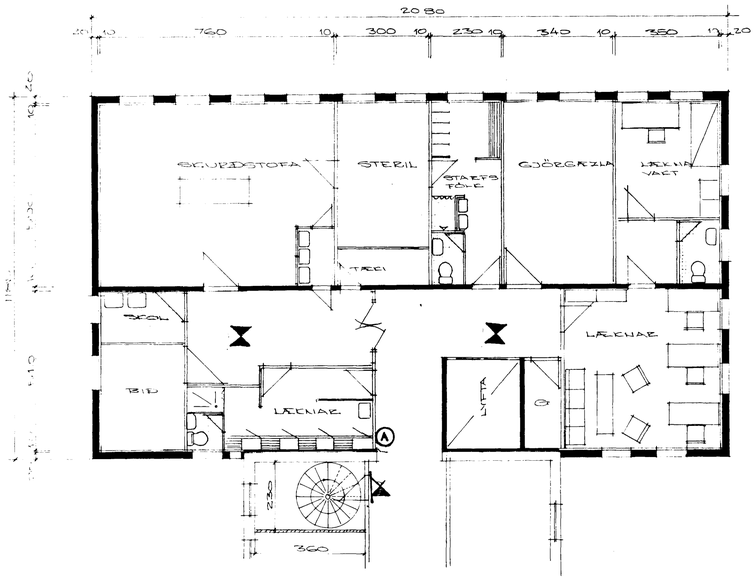

2. HÆÐ

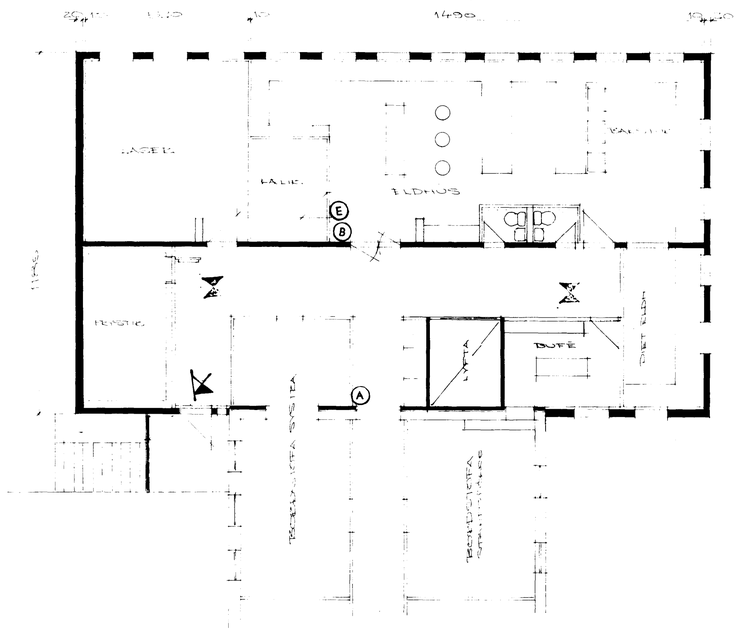

JARÐHÆÐ

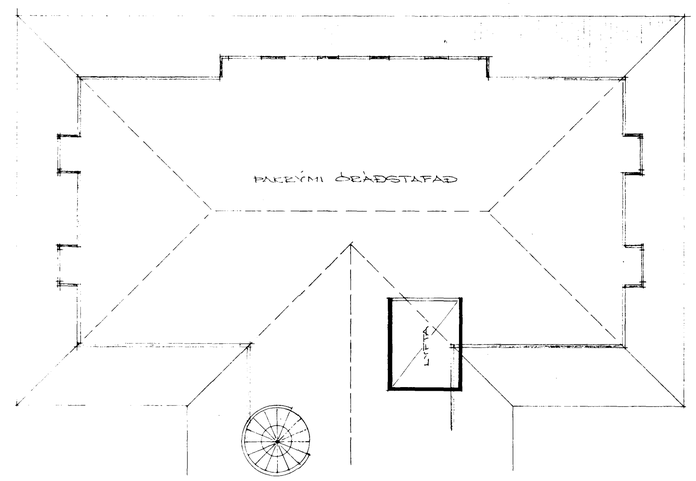

PAK.

BRUNAMÁLASTOFNUN RÍKISINS

Móttekið:	15/6/73
Málsnr. nr.:	
Afgreitt til:	GP
Svarað af:	GP

(A) 9 l. VATNSHAND LOKUNARVITÆKI MEÐ LOFTÞRÝSTINGI

(B) 6 kg. ÞURRDUFTHANDSLÖKKVITÆKI ÞRÝSTIHLAÐIÐ MEÐ CO_2

(E) ASBESTTEPPI 150x150 cm.

NEYÐARLÝSING FRÁ RAFGEYMUM 5 LUX

ÚTGÖNGULJÓS RAUTT FRÁ RAFGEYMUM

SAMÞYKKT 18/6 1973
SBR. BRÉF DAGS. 18/6 1973
BRUNAMÁLASTOFNUN RÍKISINS

HAFNARFIRÐI Í MAÍ 1973
Sig. Guðmundsson, Sigurður Ólafsson