BREYTING

31 10 73

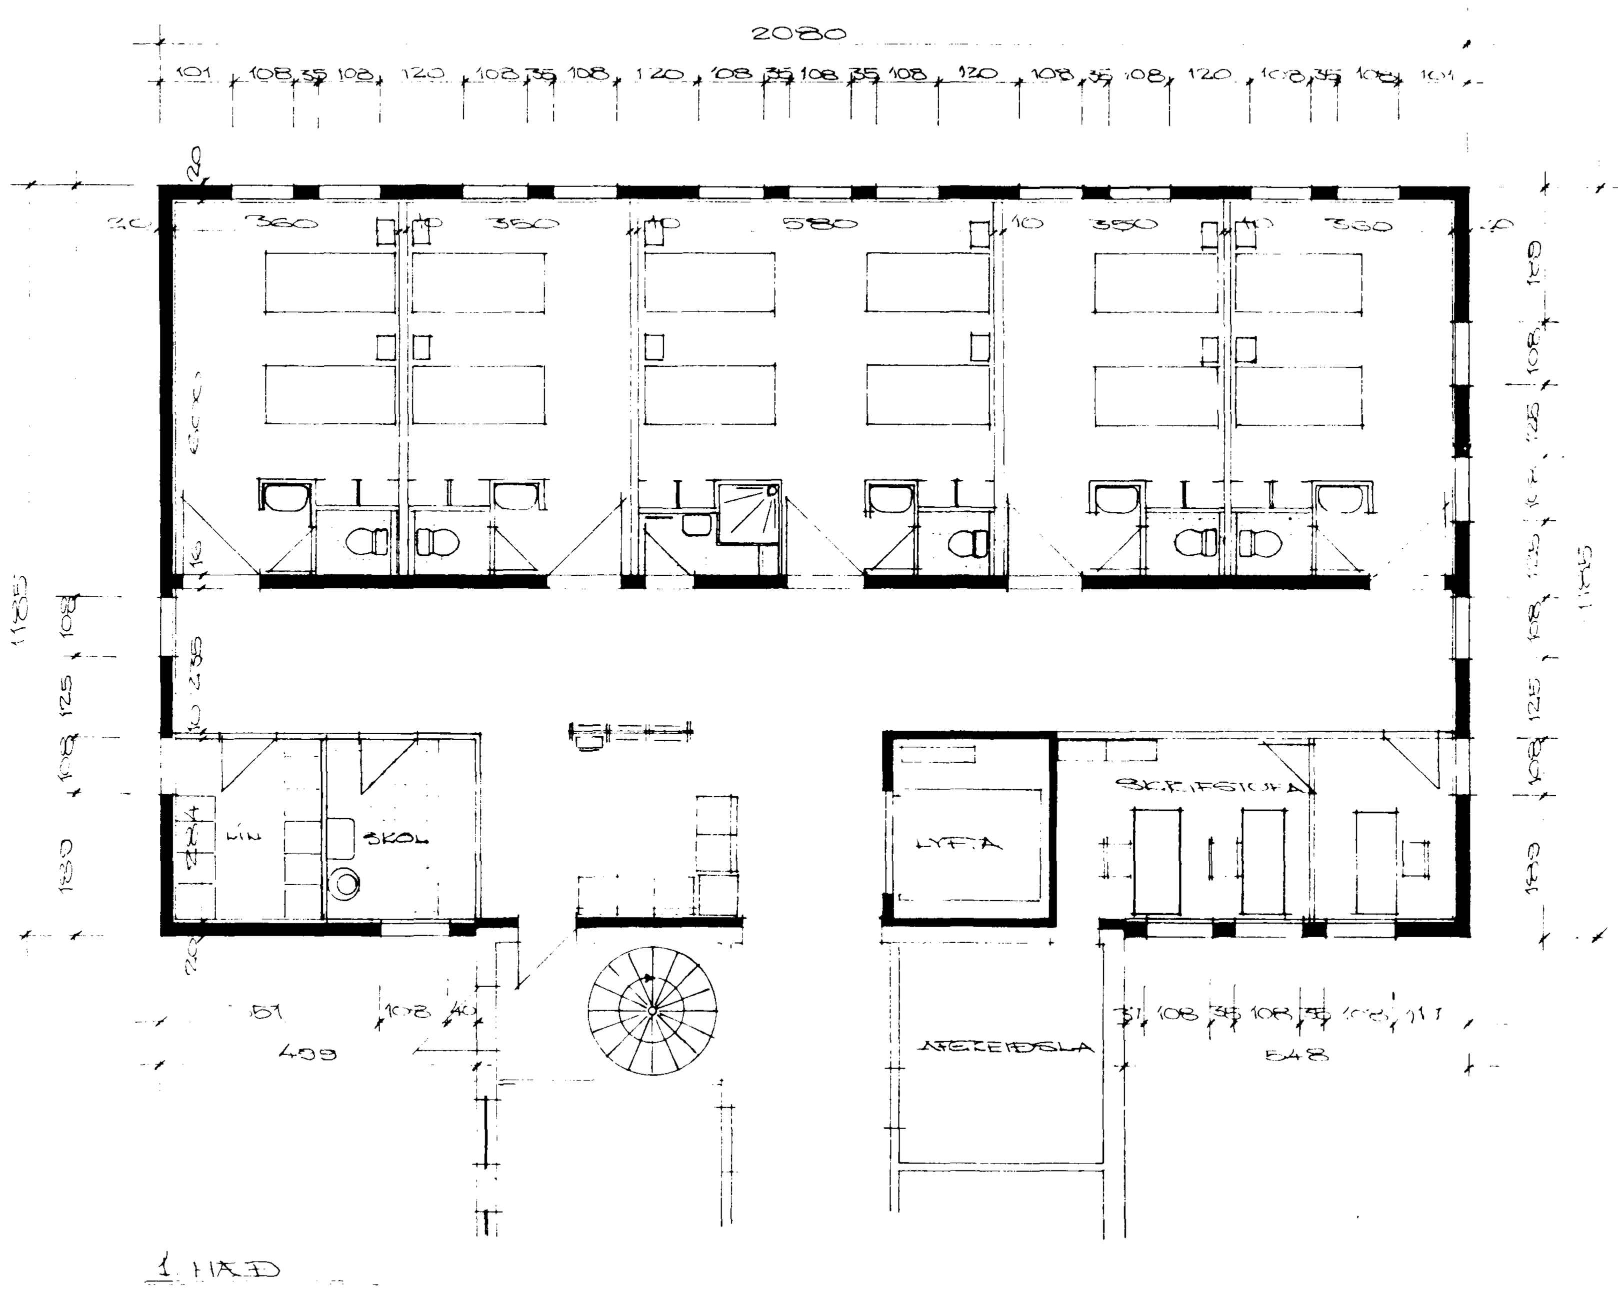

1. HÆÐ

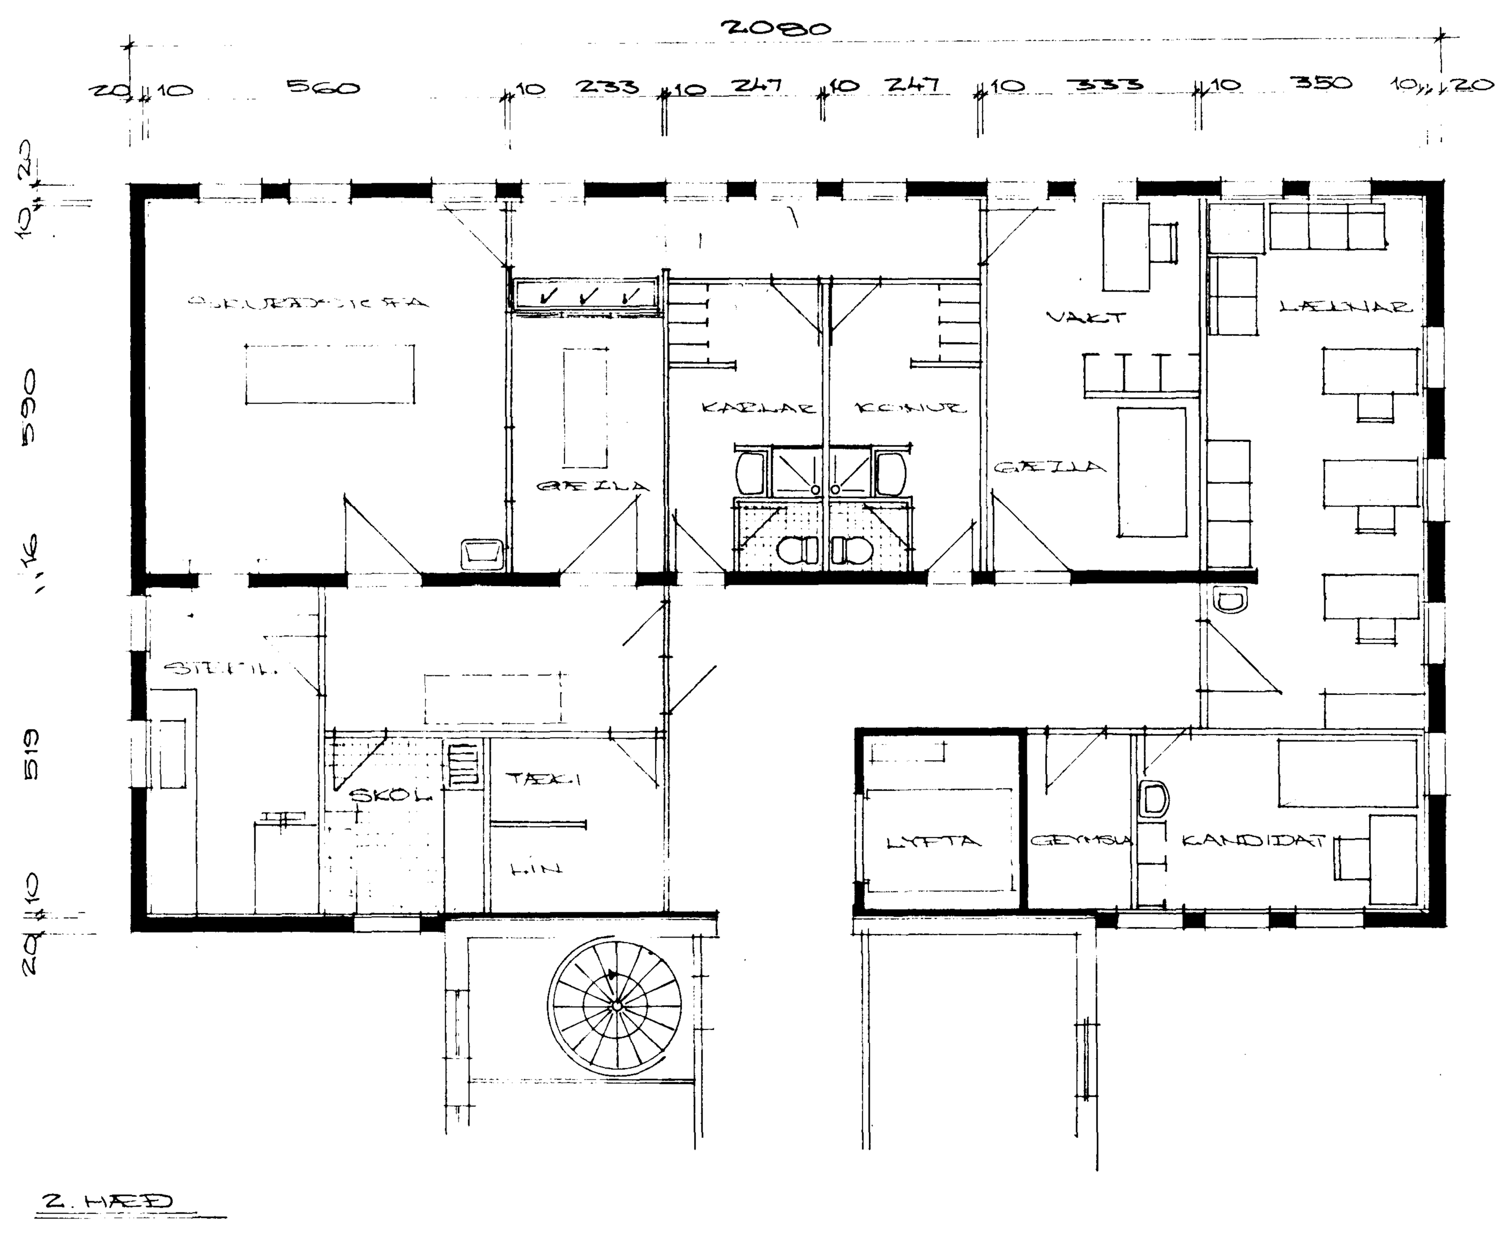

2. HÆÐ

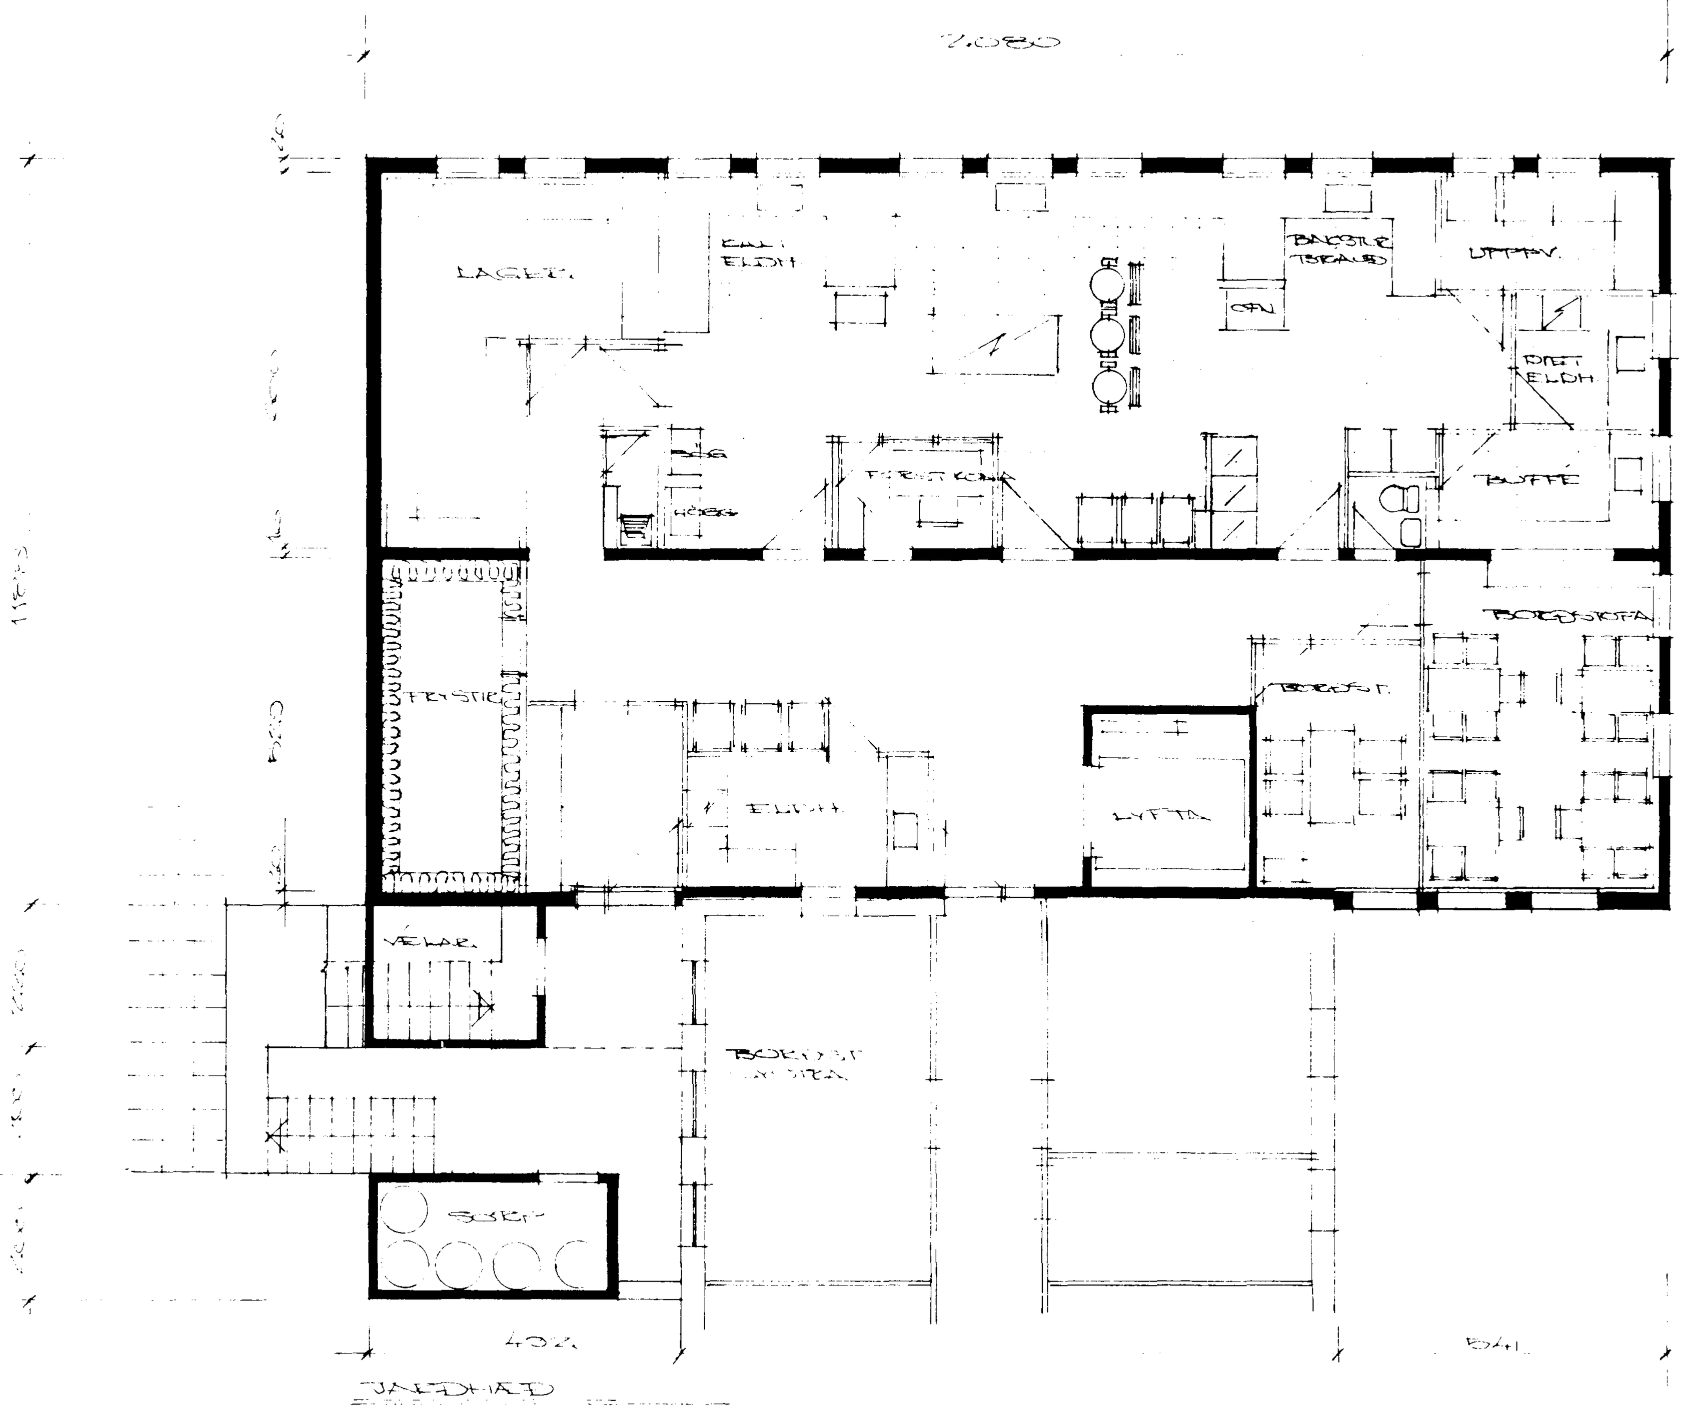

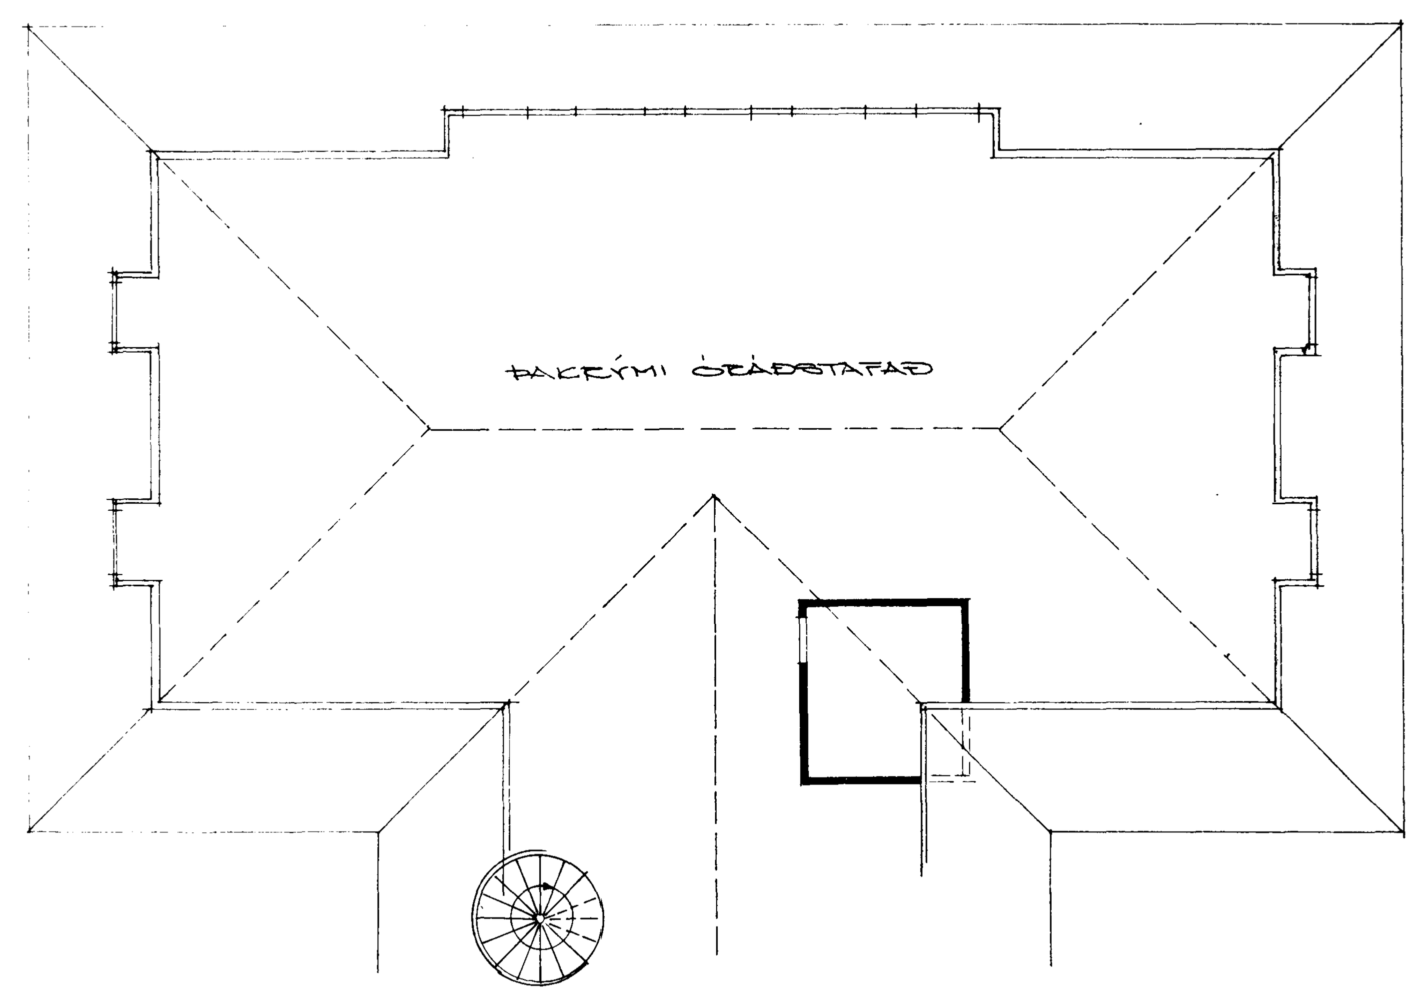

HAFNARFIRÐI Í MAÍ 1973

BREYTT Í OCT. 73