


grunnmynd 2. hæð

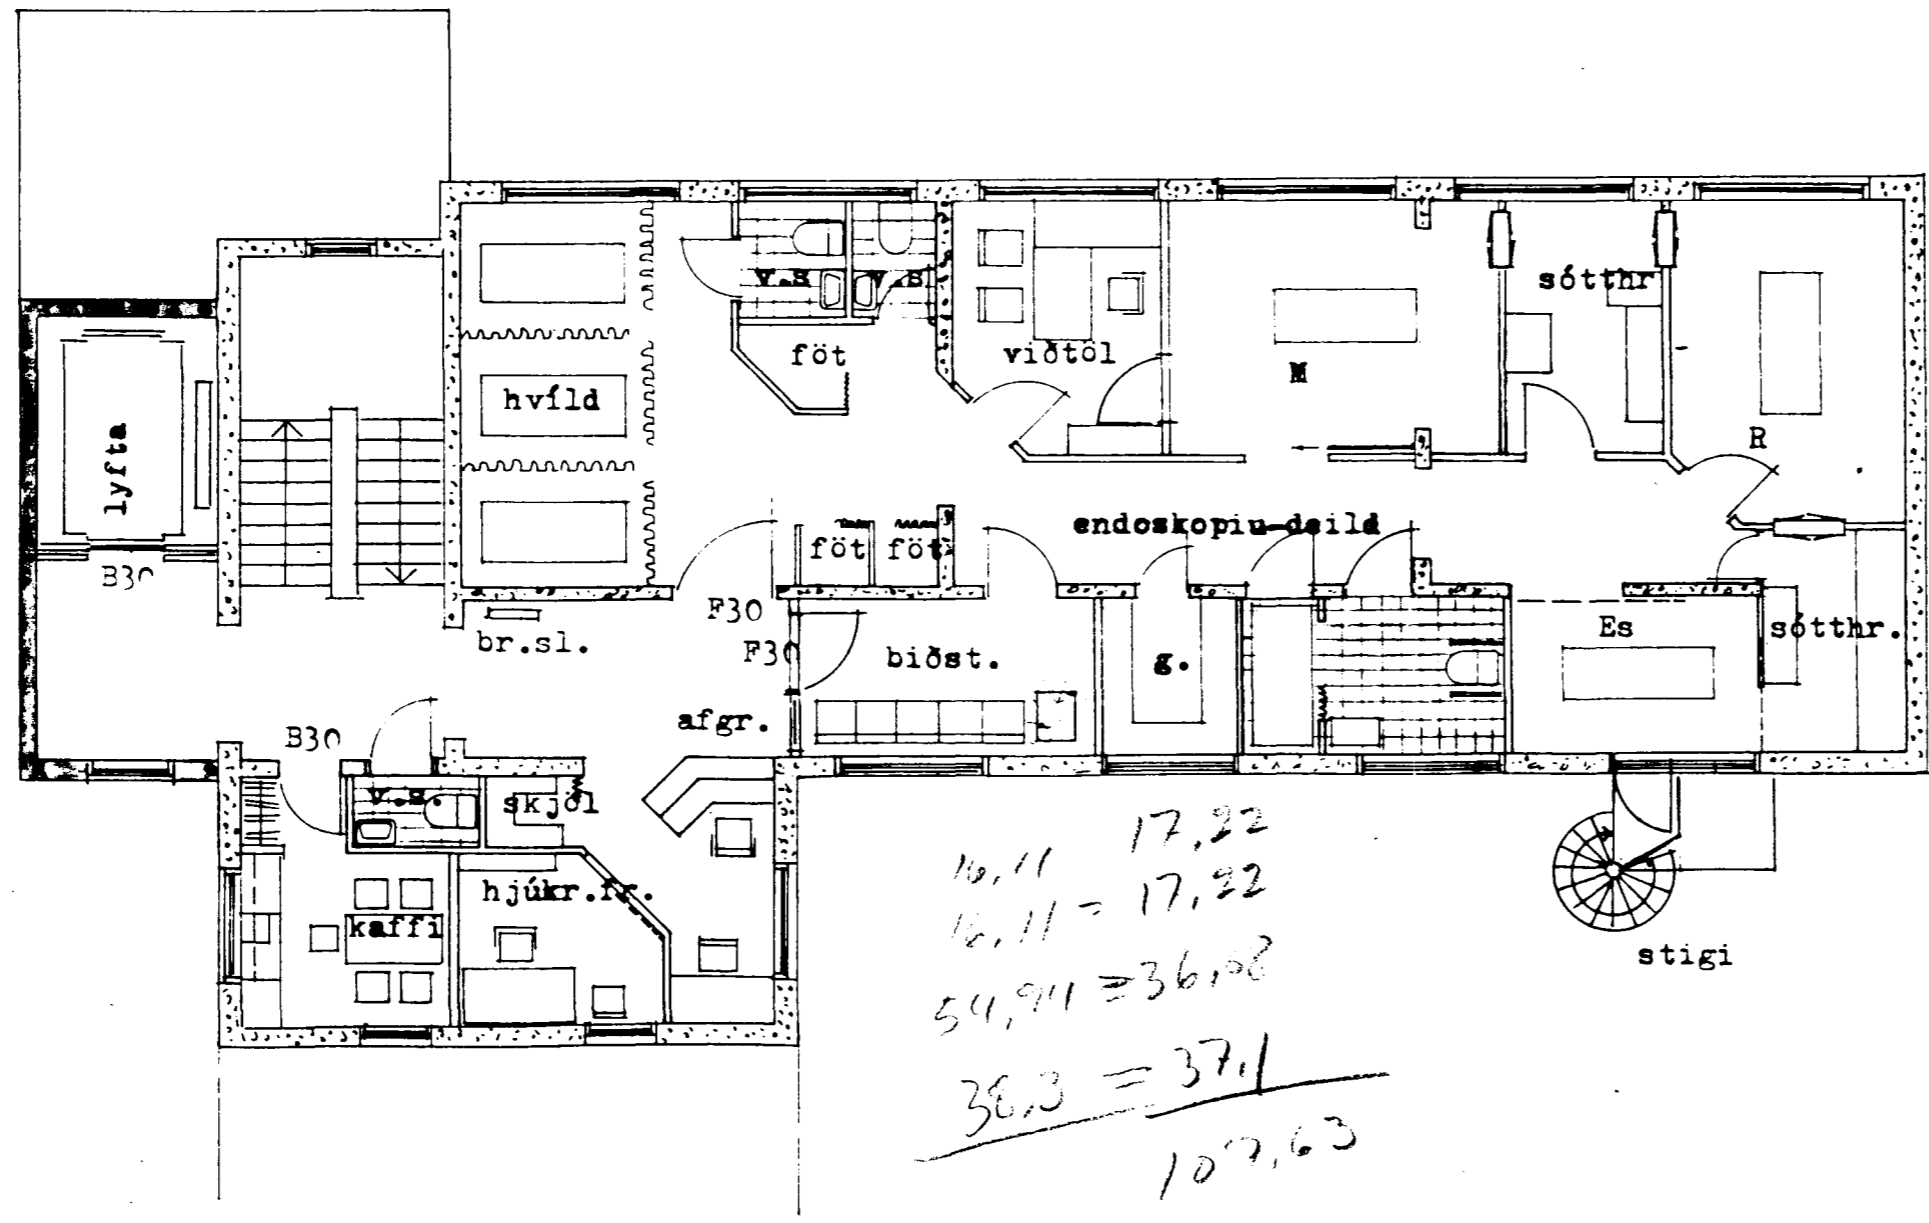

grunnmynd 3. hæð

Breytt: apríl '91 hringstigi úti
— júní '93 Lyfta og anddyri

St. el.

St. Jósefsspítali
Hafnarfirði

göngudeild
grunnmynd 2. og 3. hæð

m. 1:100

Haukur Viktorsson, arkitekt, Lágmúla 7. sími 82727
Sigu r'ur K Oddsson, tæknifr, Lágmúla 9. sími 83844