


Íbúðarhúsið Guðmundar Magnússonar, Suðurgötu 45 Hafnarfirði.

Fyrir breytingu.

Eftir breytingu.

Götuhlíð

Norðurgötl

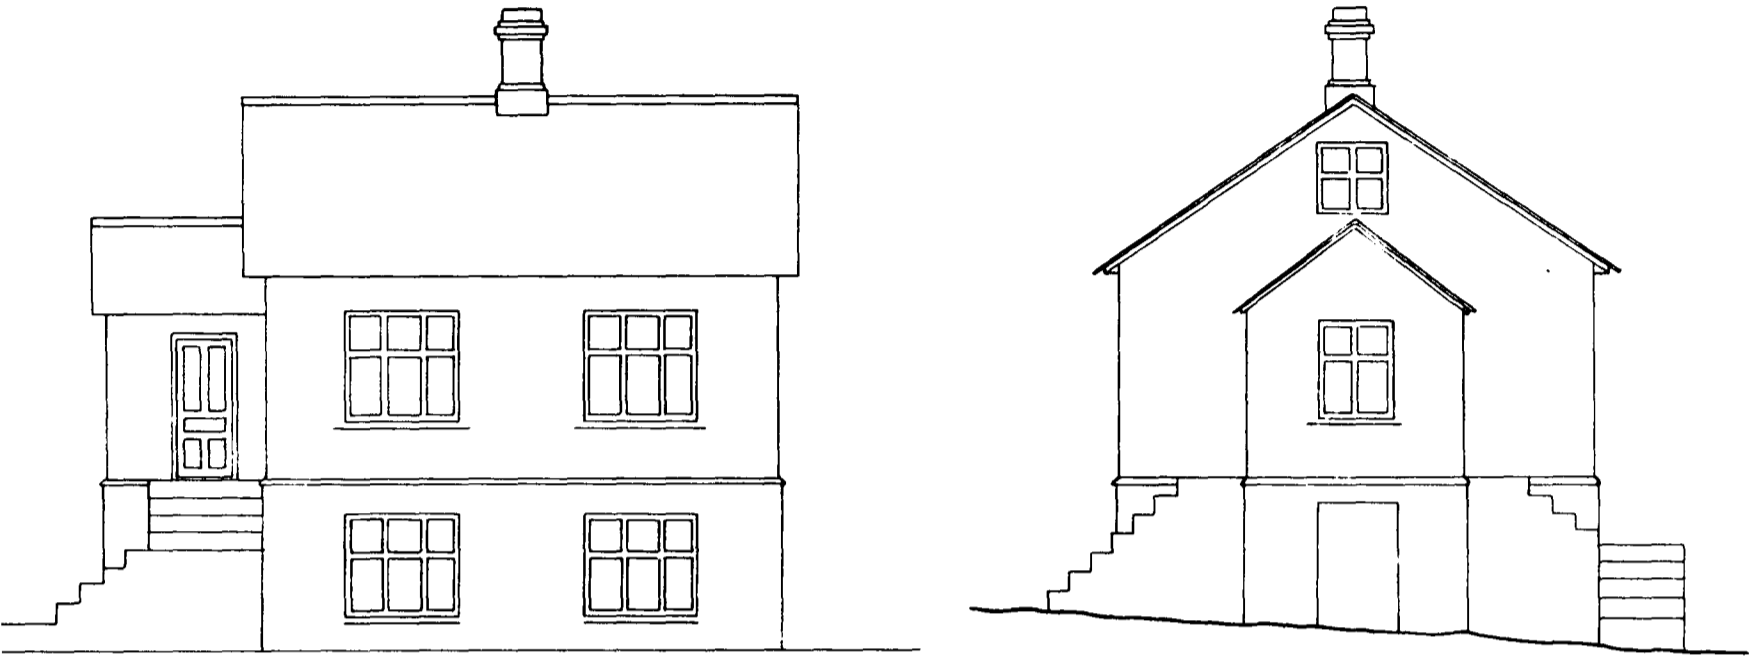


Götuhlíð

Norðurgötl




1. hæð

2. hæð

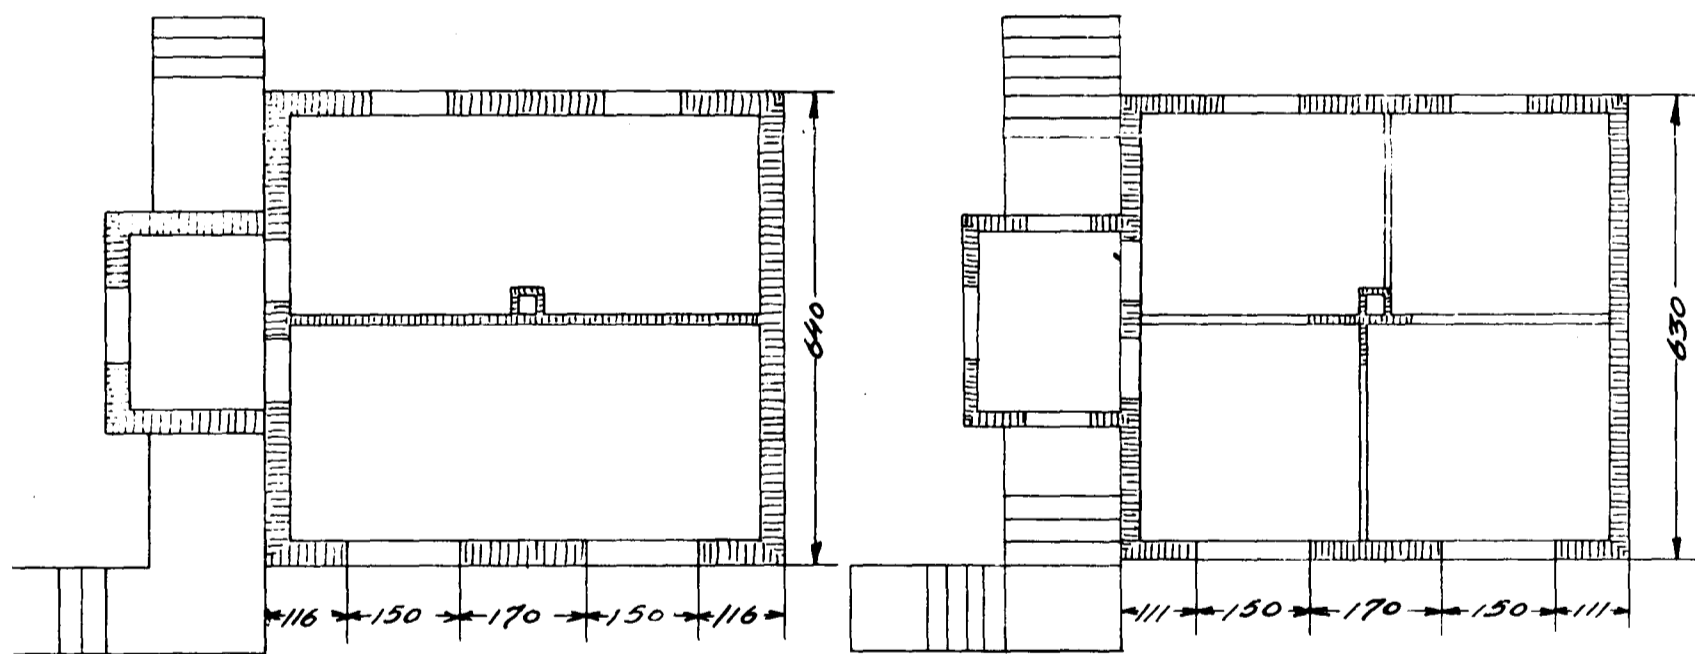




1. hæð

2. hæð

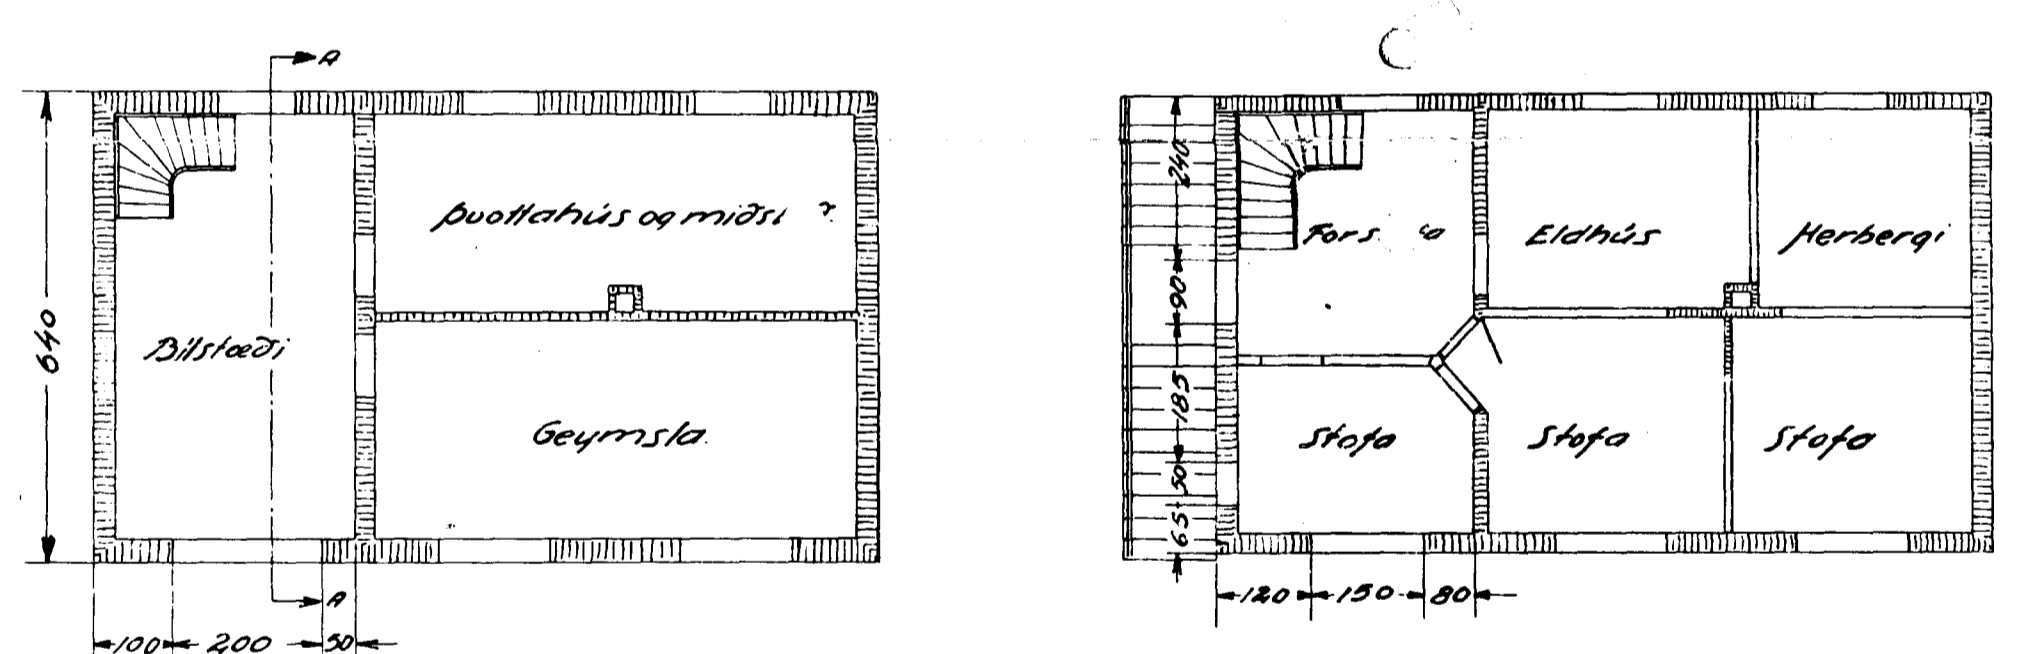


Þversn. A-A.

3. hæð

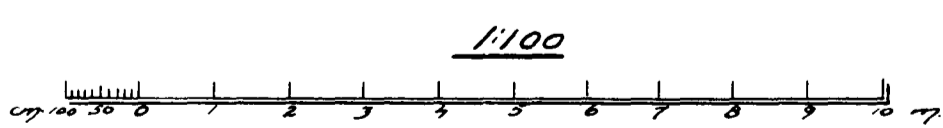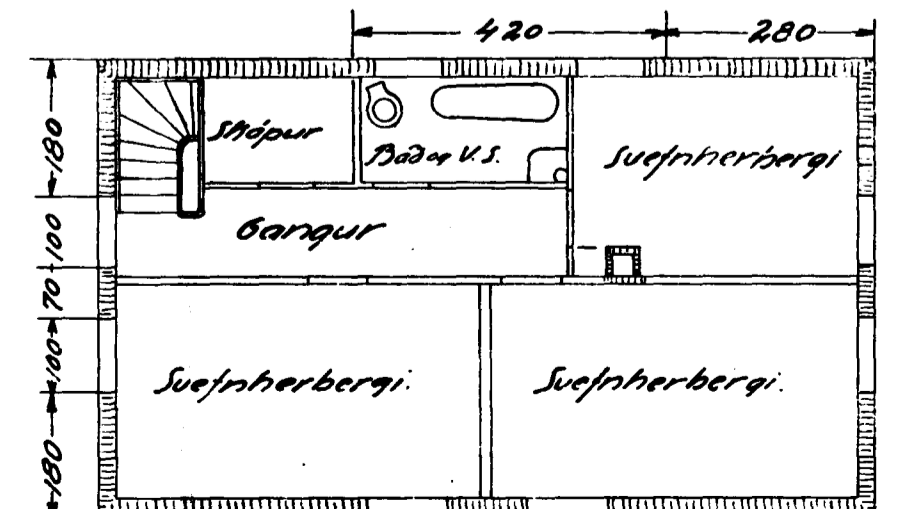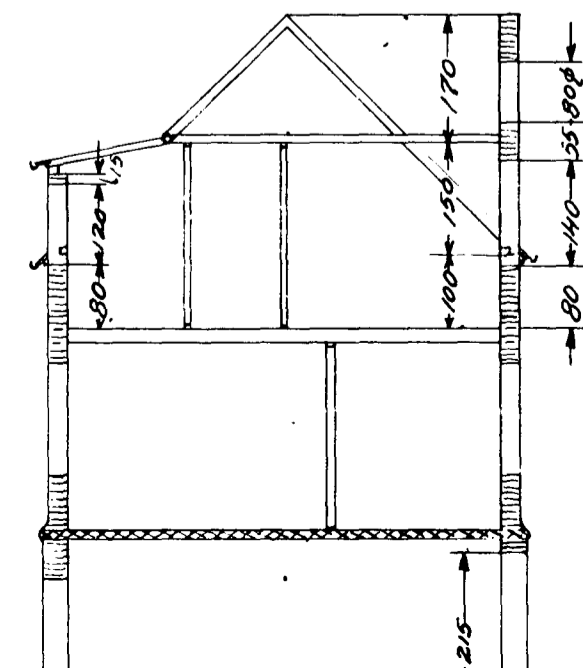

Afslöðumynd 1:300

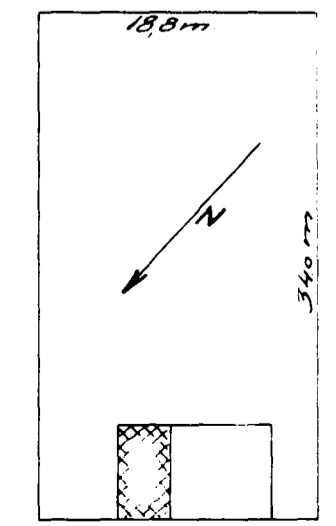

Núver. Suðurgata