



Samþykkt á fundi bygginga-
nefndar þ. 29/3 1978
BYGGINGAFULLTRÚINN
Í HAFNARFIRDI
E. Jónsson

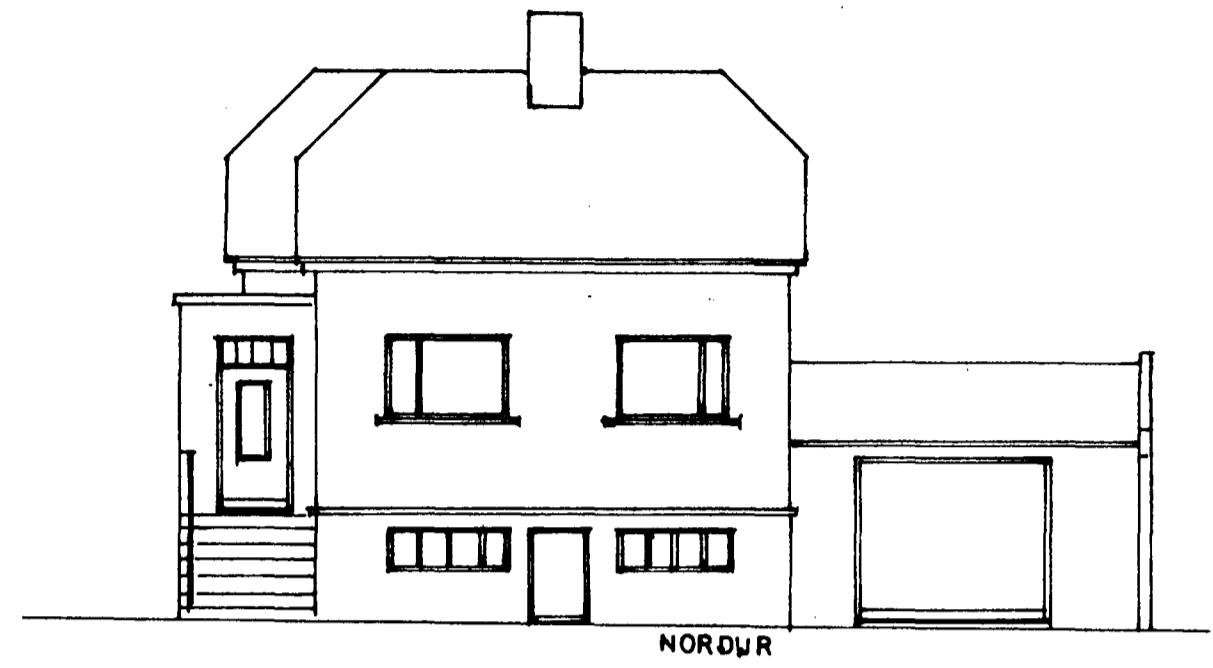


NORÐUR

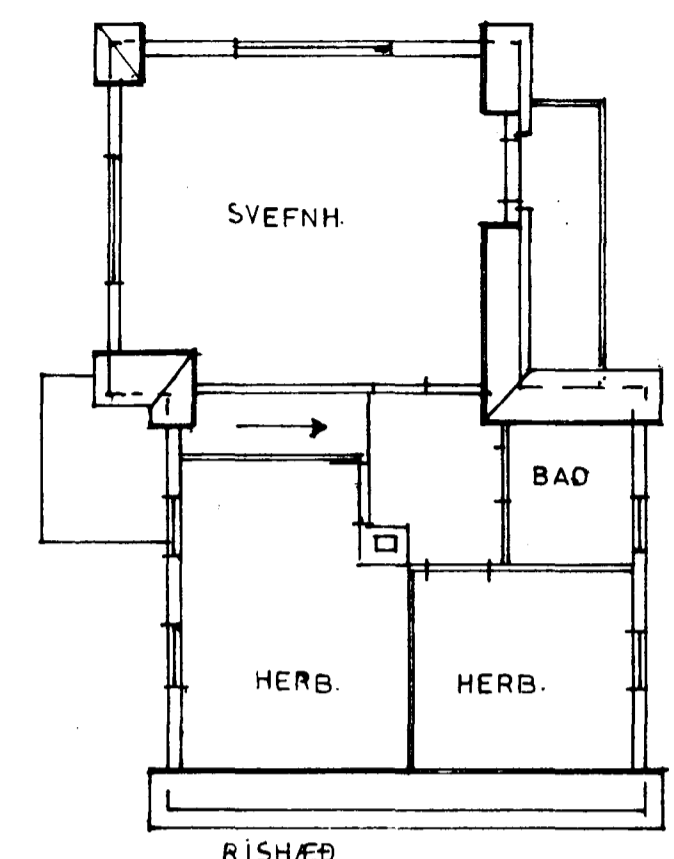


RISHÆÐ


FYRIR BREYTINGU
EFTIR BREYTINGU

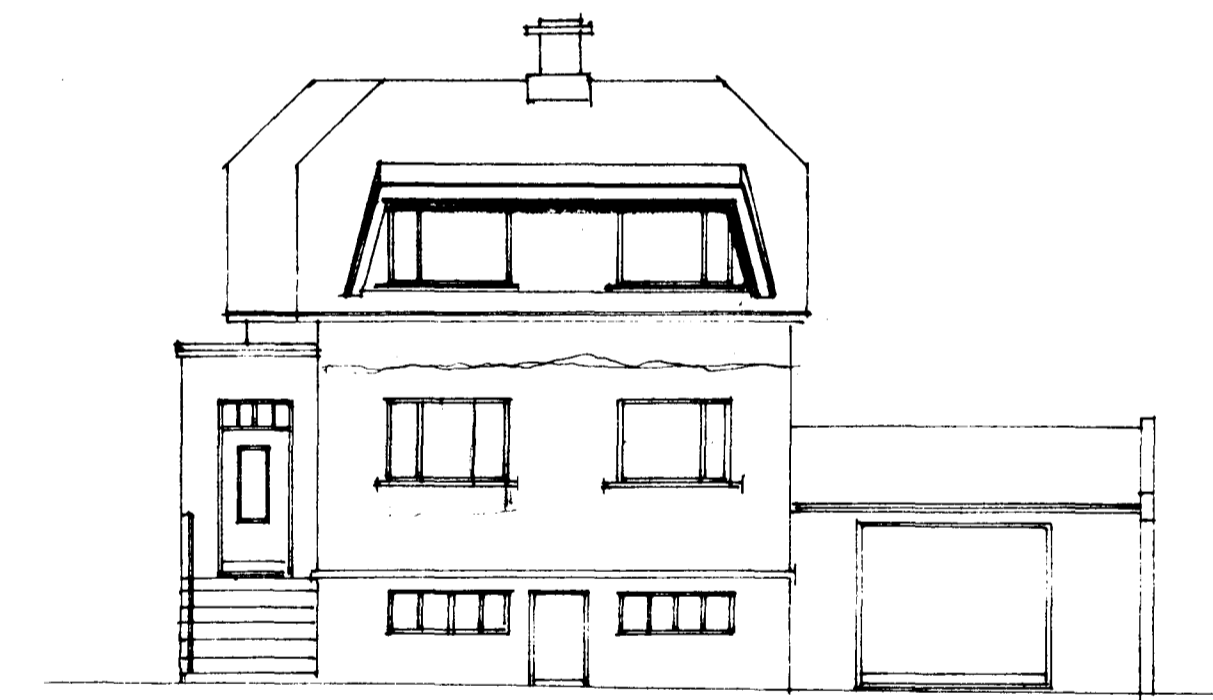


NORÐUR

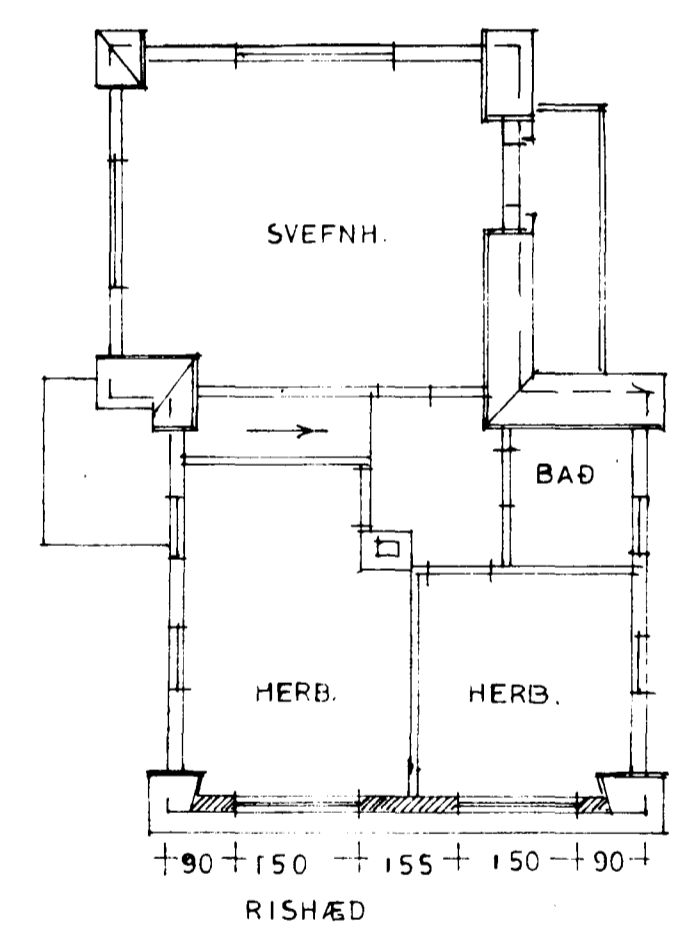

RISHÆÐ

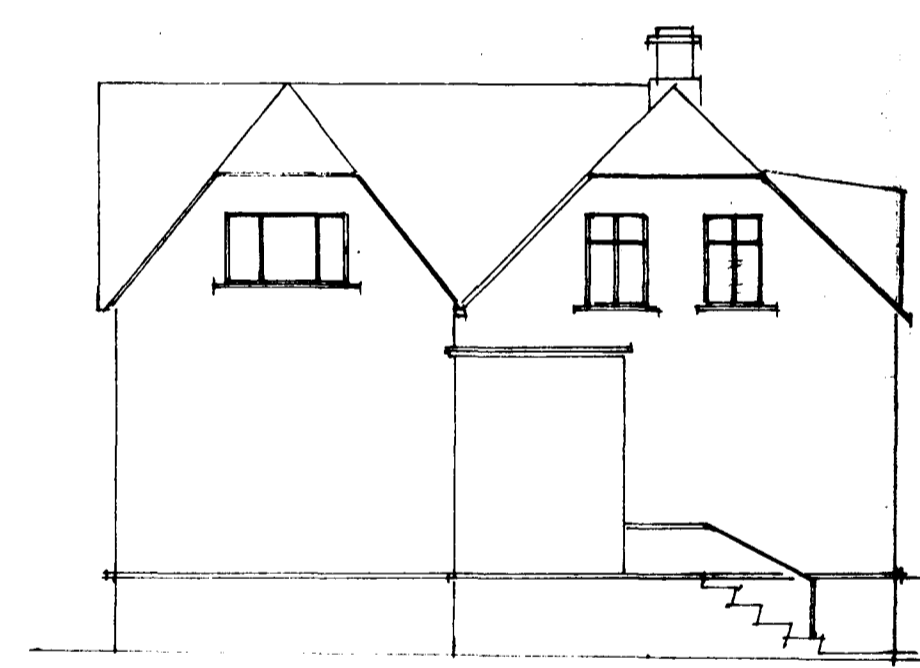

AUSTUR

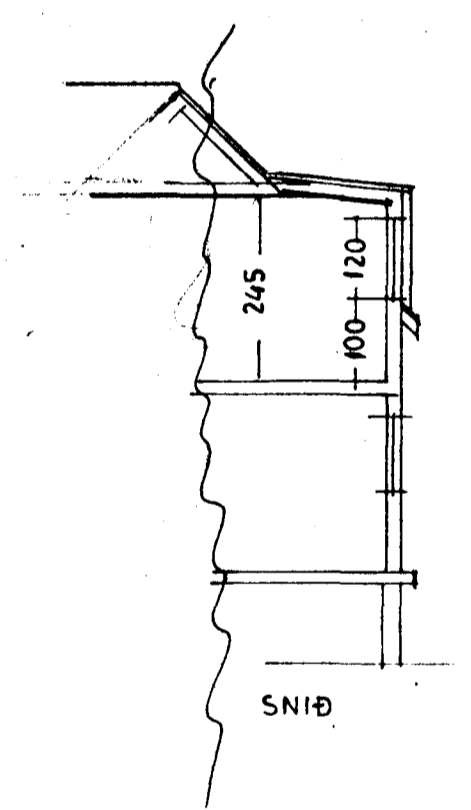

SNIÐ

SÚÐURGATA NR 47

BREYTING AÞAKI
1:100

E. Jónsson
29. mars 1978