Sampykkt á fundi bygginga-
nefndar þ. 13 / 4 1994

BYGGINGAFULLTRÚINN
Í HAFNARFIRÐI

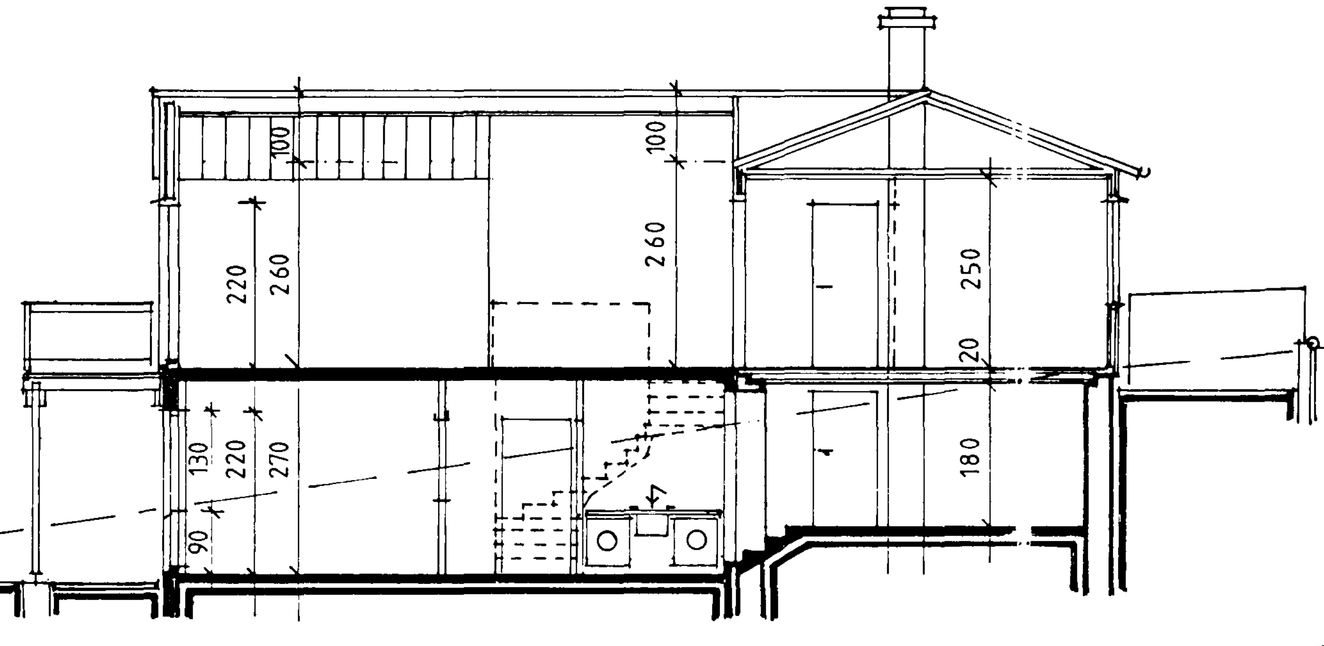

SNIÐMYND AA

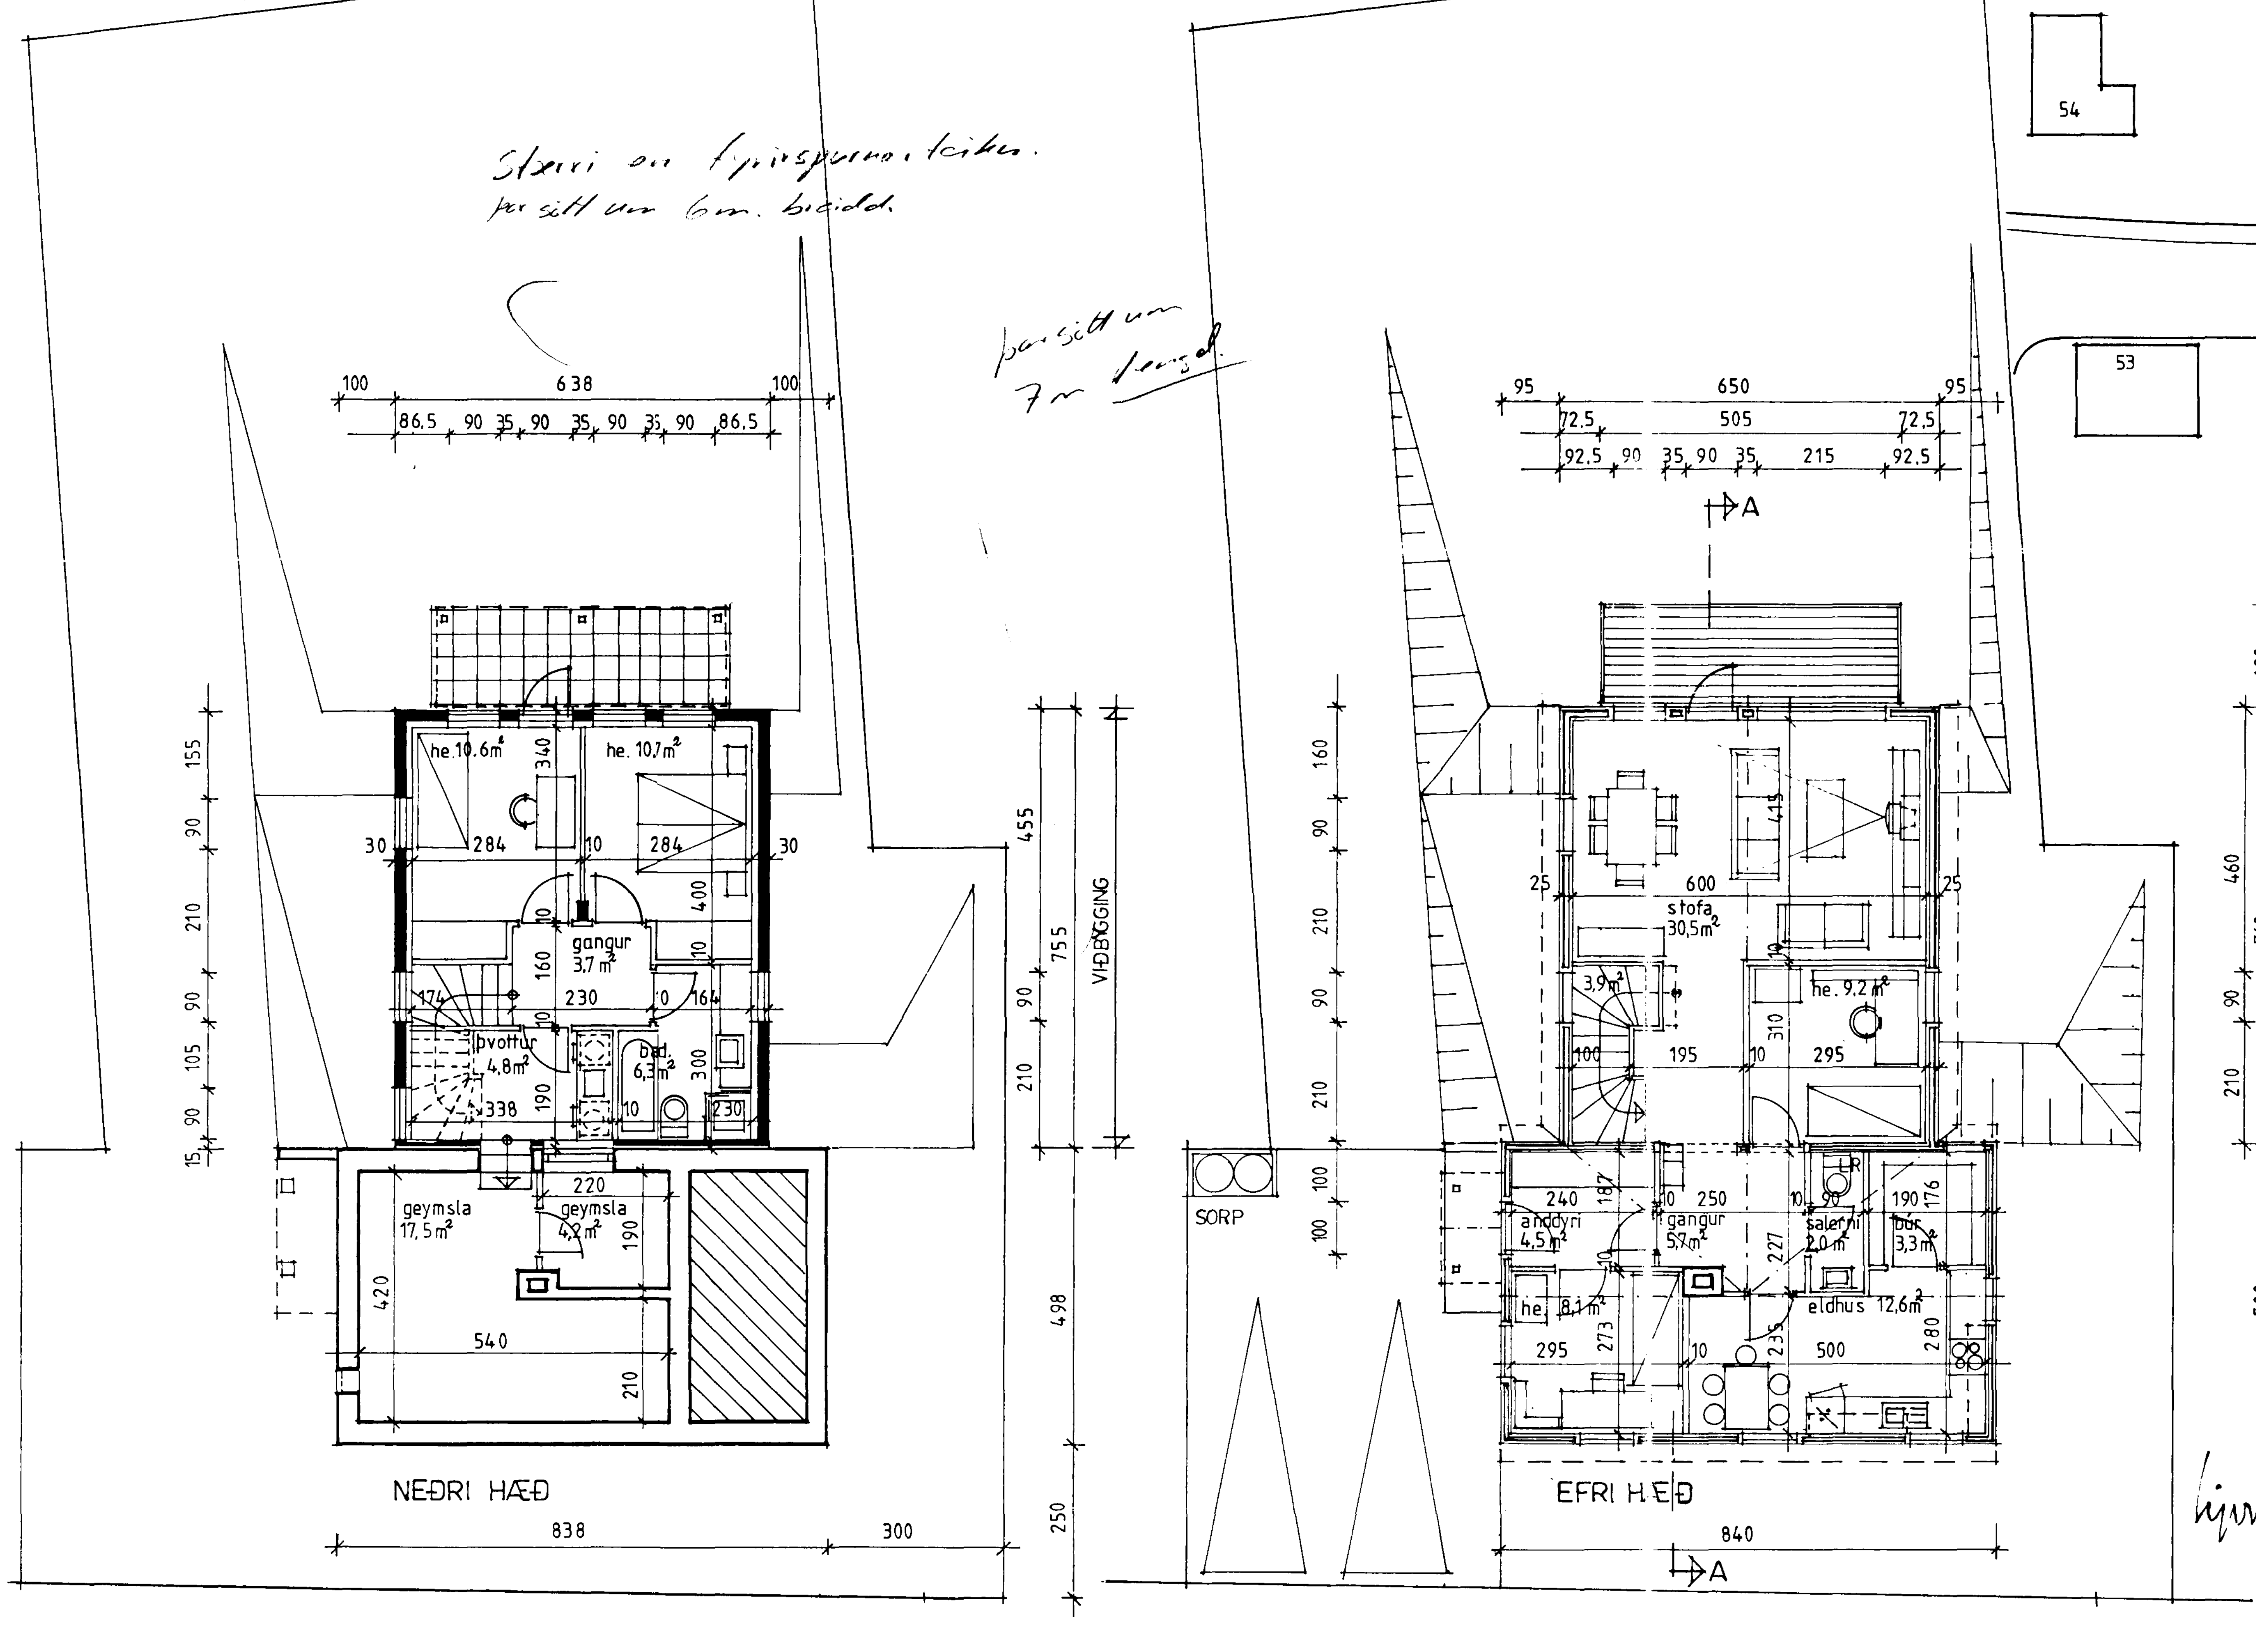

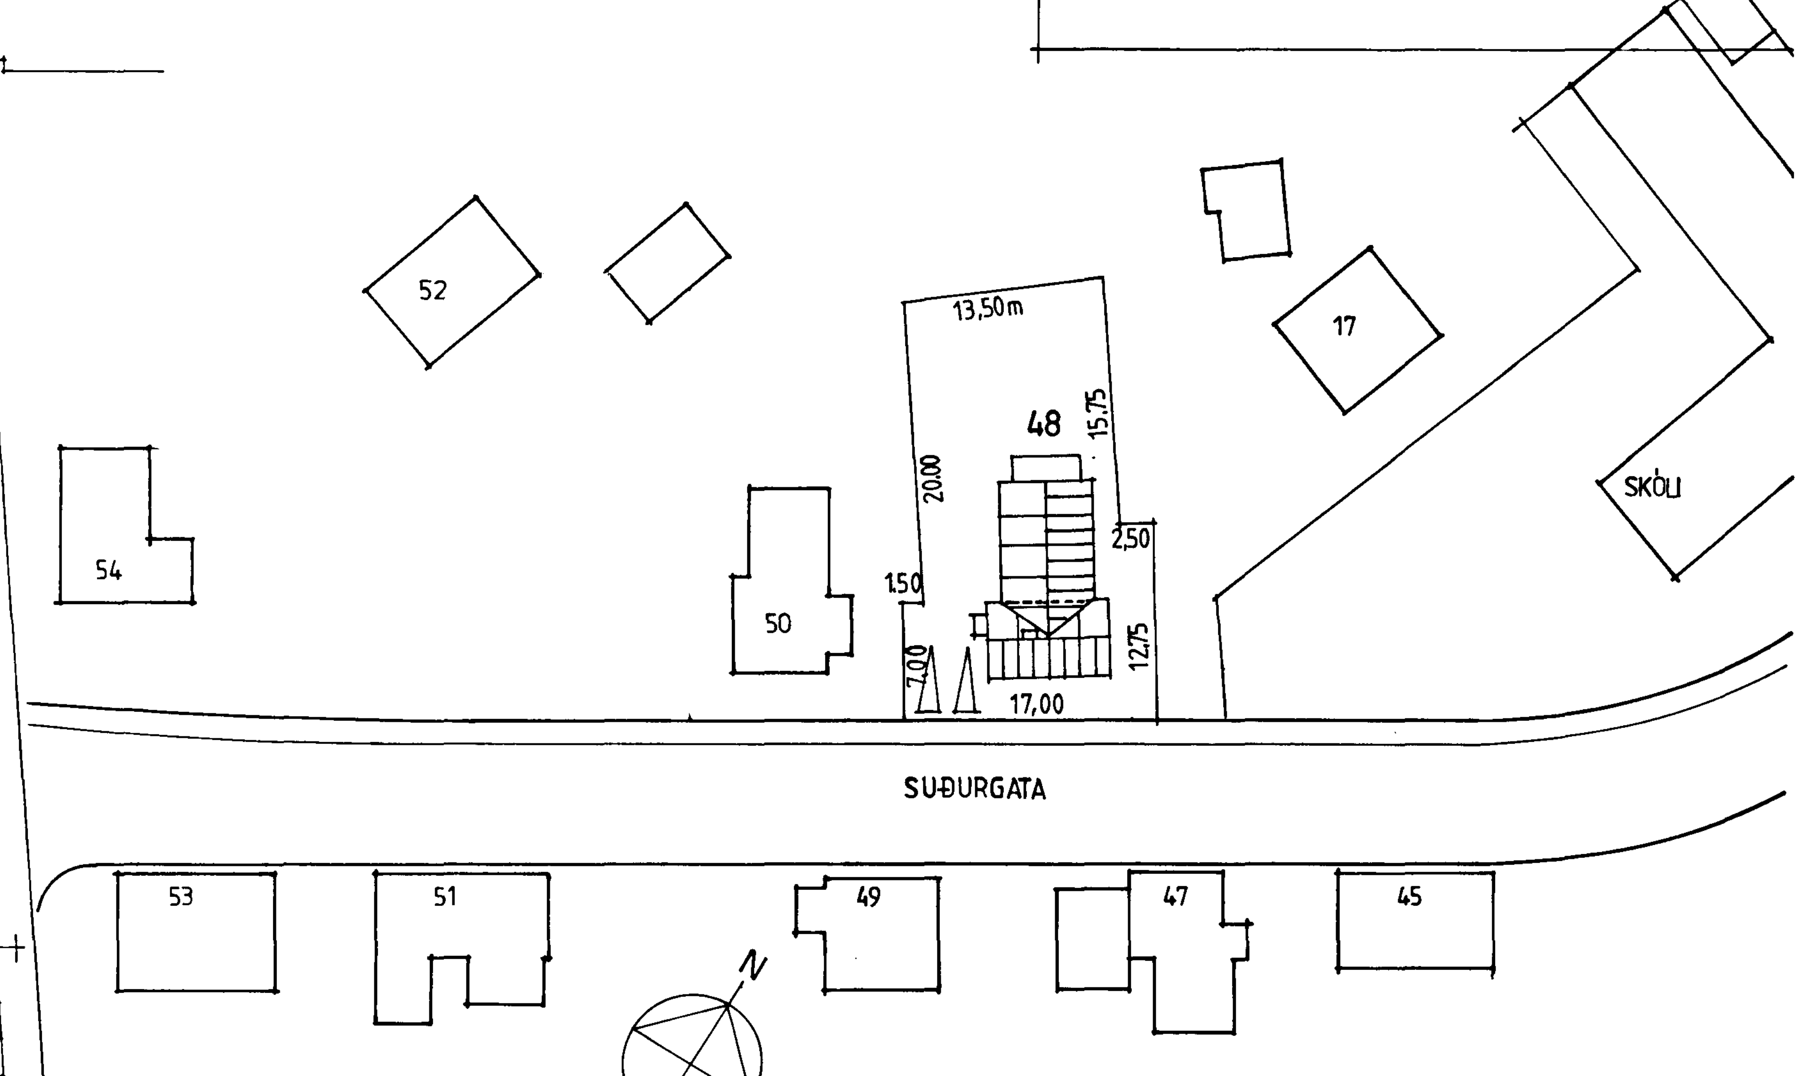

AFSTÖÐUMYND M-1:500

	VIDBYGGING			ELDRA HÚS		
	m^2 brutto	m^2 netto	m^3 brutto	m^2 brutto	m^2 netto	m^3 brutto
NEÐRI HÆÐ	48,17	35,98	130,06	29,81	21,63	59,62
EFRI HÆÐ	49,40	43,49	155,85	42,00	36,19	130.20
SAMTALS	97,57	79,47	285,91	71,81	57,82	189,82

SAMTALS ALLT HÚSIÐ	169,4	137,3	475,7

S U Ð U R G A T A 48, HAFNARFIRÐI

Viðbygging Blað 01
Grunnmyndir, sniðmynd, afstöðumynd

M-1:100, 1:500 24.02.1994

Sigurþór Aðalsteinsson, arkitekt FAÍ