




Samþykkt á fundi bygginga-
nefndar þ. 23/6 1988
BYGGINGAFULLTRÚINN
I HAFNARFYRÐI
[Signature]

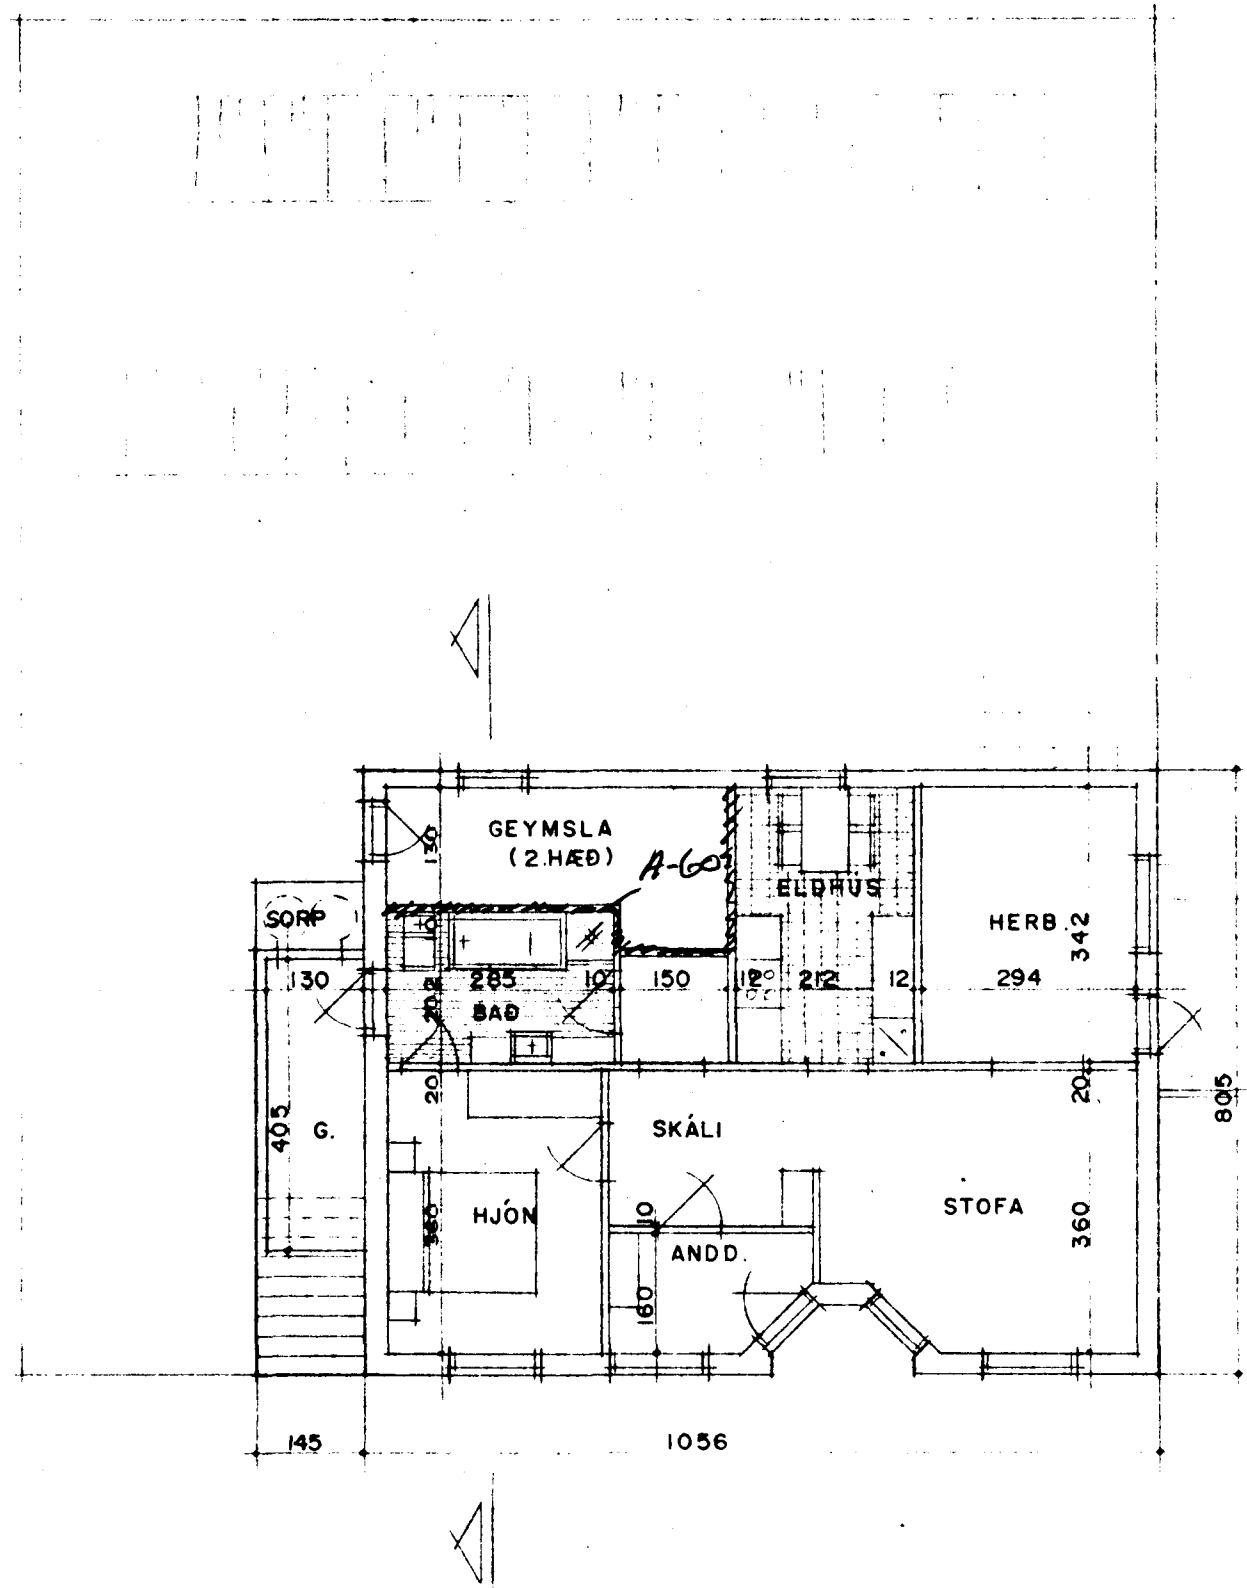

GRUNNMYND 1. HÆÐ 1:100

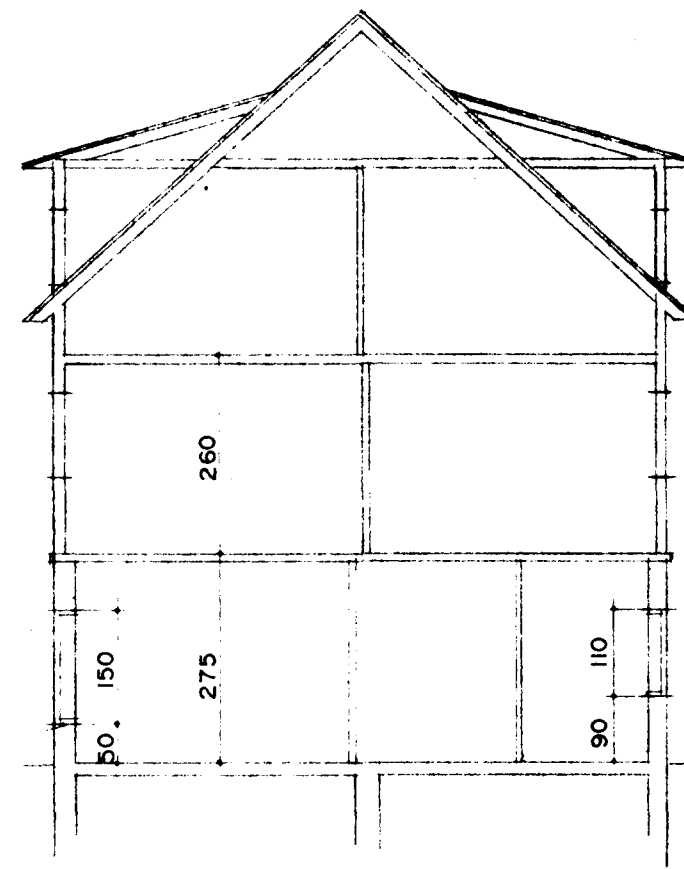

SNID 1:100

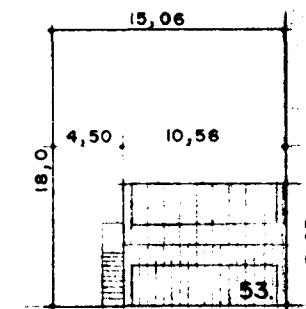

SUÐURGATA

AFSTÖÐUMYND 1:500

VERKEFNI SUÐURGATA 53. HAFNARFYRÐI	VERK NR. DAGI. JÚNÍ '88	TEIKN. SH	TEIKN. NR. 101
GRUNNMYND OG SNID 1:100 AFSTÖÐUMYND 1:500	BR.		
ARKO <i>[Signature]</i>			
ÁSMUNDUR, RÓBERT OG KALDAL		LAUGAVEG 41	SÍMI 21930