


AFSTÖÐUMYND 1:100

SKÝRINGAR:

ALLT EÐNI OG FRÁGANGUR STEINLAGNA SKAL VERA SAMKVÆMT REGLUGERÐ FYRIR HOLRÆSI Í REYKJAVÍK. ASKILEGT ER AÐ NOTA GÜMMIHRINGI Í SAMSKYTTI ÞAKKADRA STEINLAGNA. EÐNI OG FRÁGANGUR PLASTLAGNA SKAL VERA SAMKVÆMT ÍSL. STAÐLI.

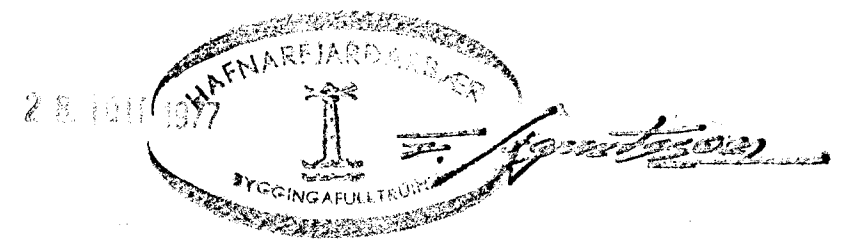

BREYTT Í JÚLÍ 1977

HERMANN ISEBARN MTPI		
SUÐURGATA NR. 54, HAFNARFLÓÐI		
MÁL	1:100 1:50	VIÐBYGGING
DATE	JÚLÍ 1977	GRUNNMYND KJALLARA OG AFSTAÐ
ÞÍ AÐ	2	<i>Hermann Isibarn</i>