

Samþykkt á fundi bygginga-  
nefndar þ. 20/11 1993

BYGGINGAFULLTÖIUNN  
Í HAFNARFIRÐI


*Sigrún Halldóttir*




NORÐ-VESTUR F. BREYTINGU.




NORÐ-VESTUR E. BREYTINGU.

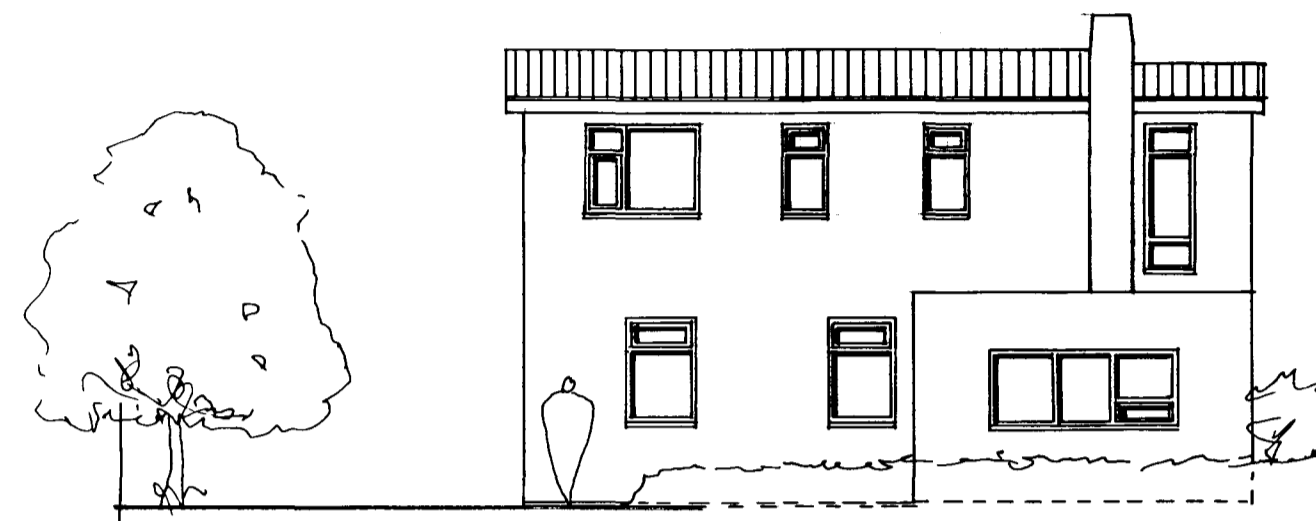


SUÐ-AUSTUR F. BREYTINGU.

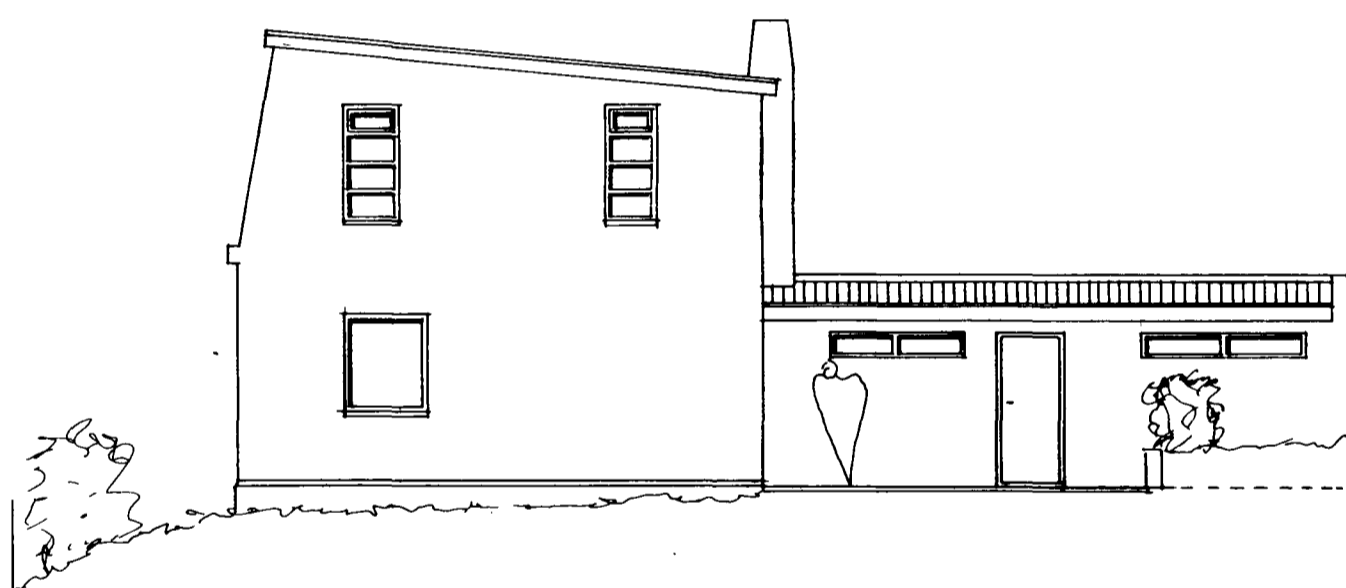


SUÐ-VESTUR F. BREYTINGU.

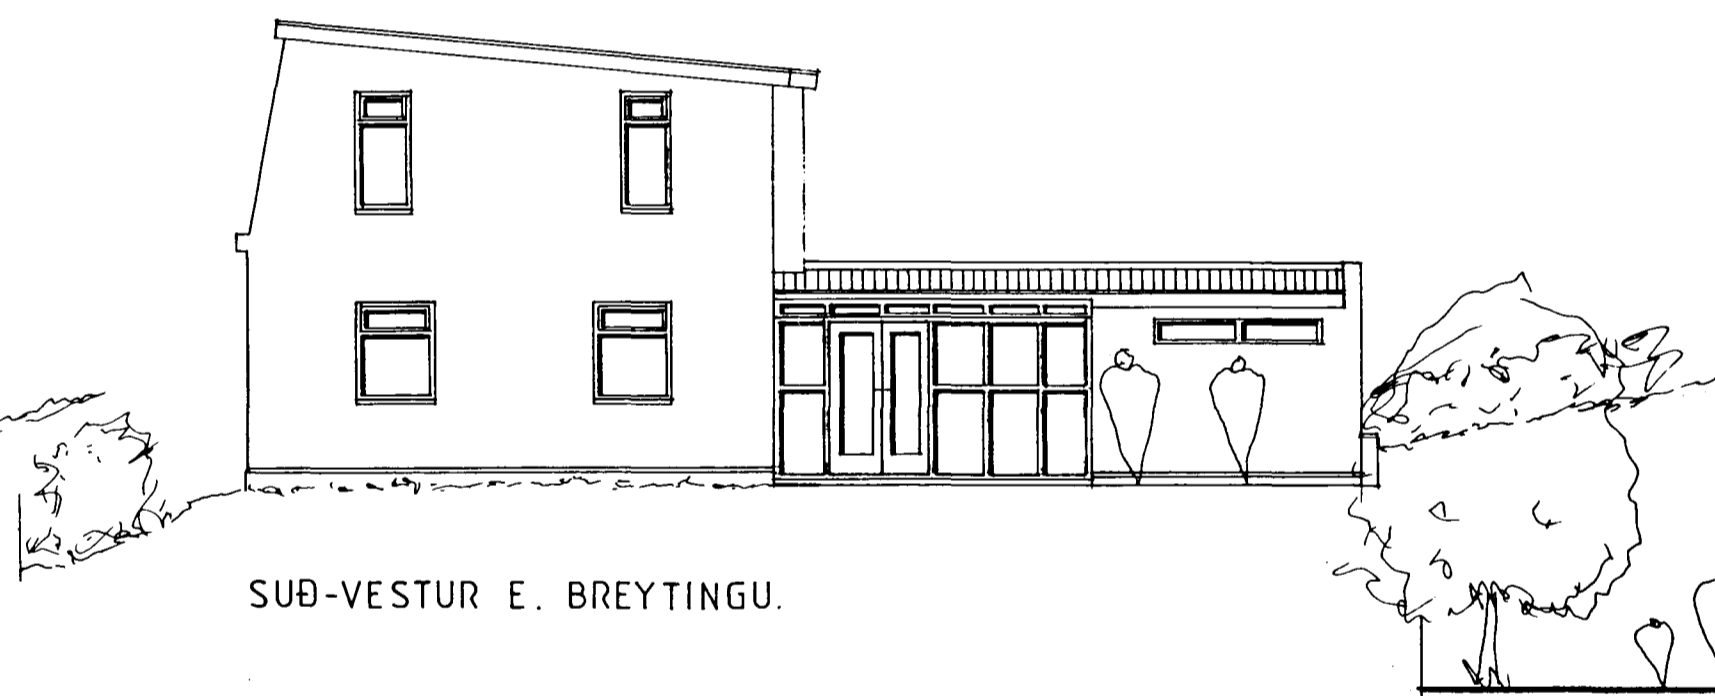


SUÐ-VESTUR E. BREYTINGU.

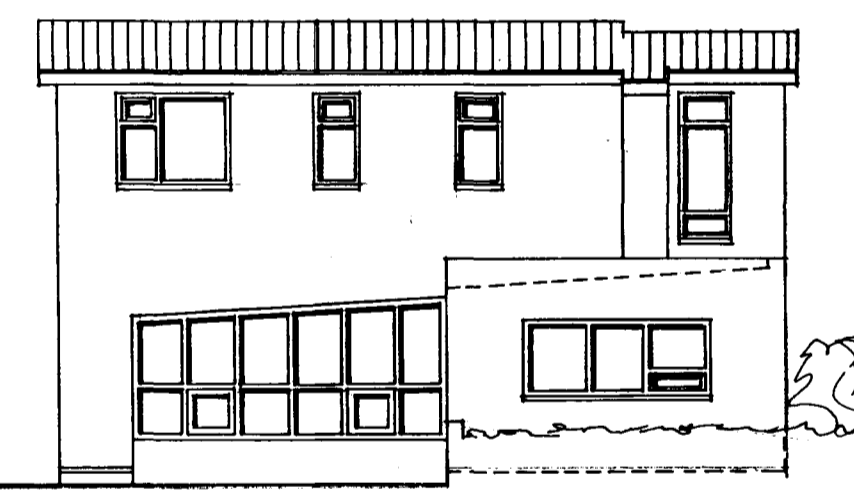

SUÐ-AUSTUR E. BREYTINGU.

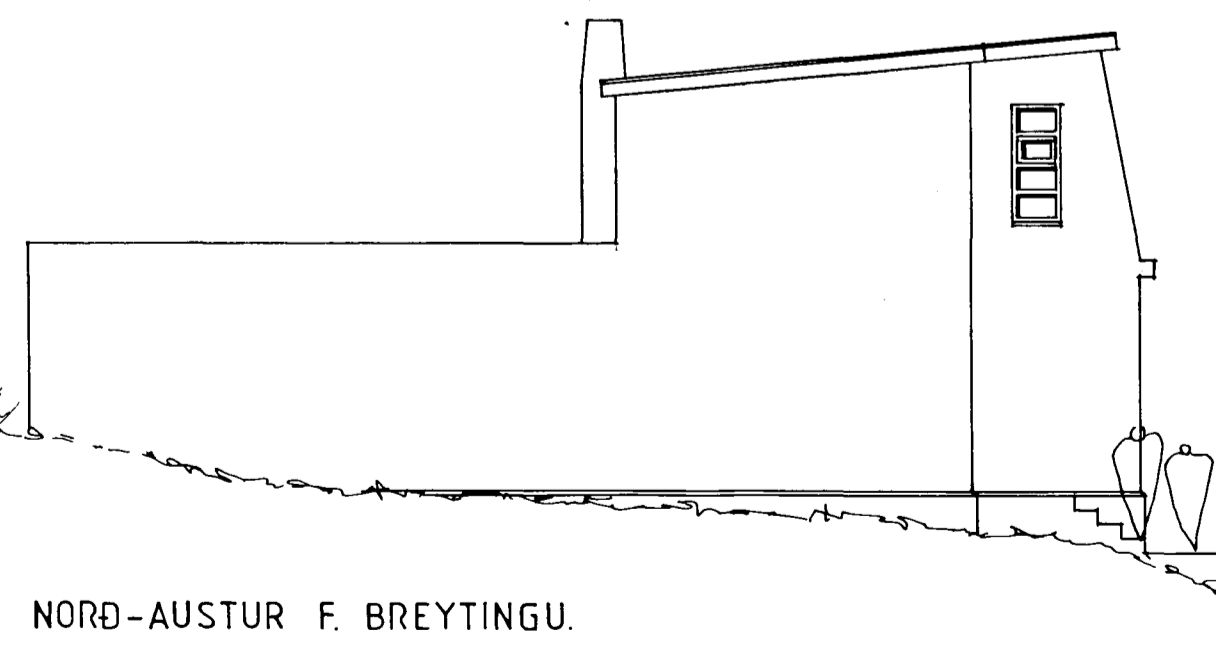

NORÐ-AUSTUR F. BREYTINGU.

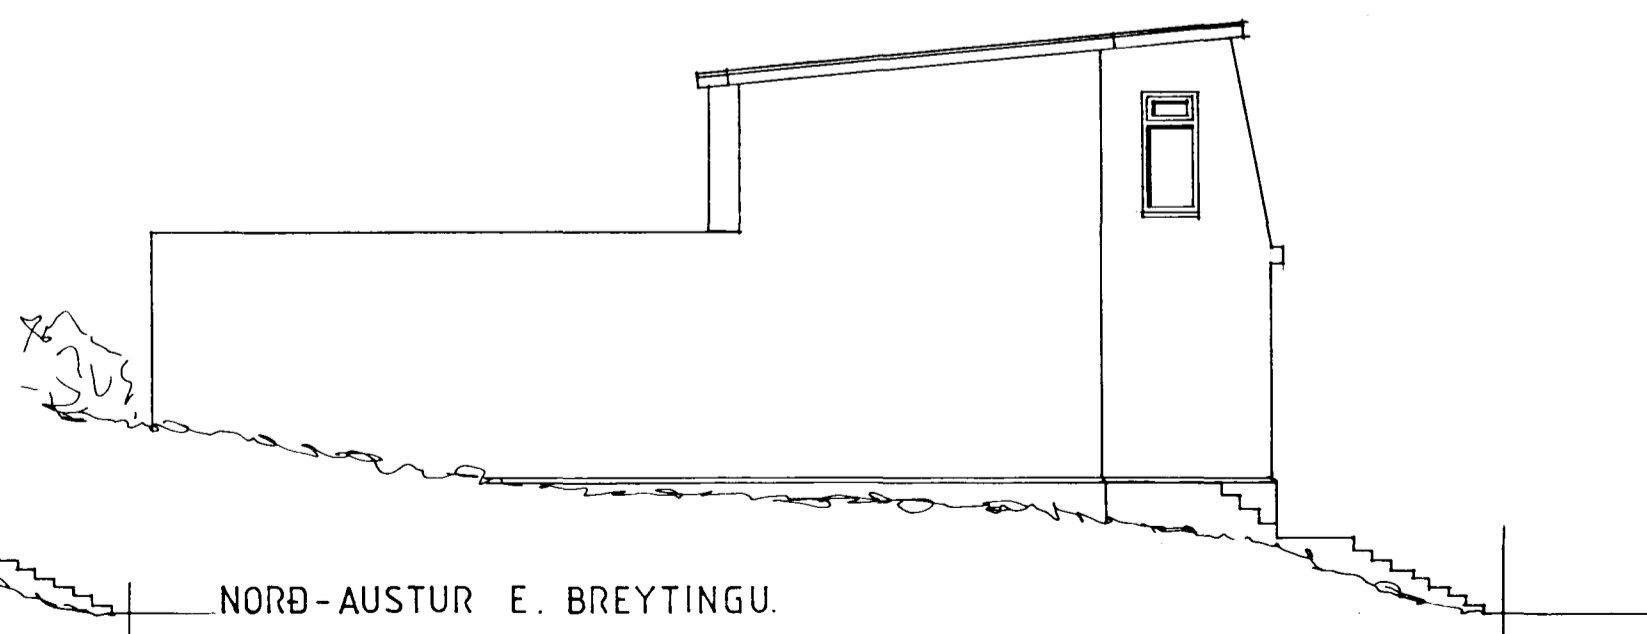

NORÐ-AUSTUR E. BREYTINGU.

13.1'93 BREYTING Á GLUGGUM  
Á EFRI HÆÐ NORÐVESTUR  
HLÍÐAR.

## SÓLSTOFA SUÐURGATA 57. HAFNARFIRÐI

ÚTLITSMYNDIR, SÓLSTOFA.

MKV. 1:100

DAGS. 17.5 1990

PBJ.

102

PÉTUR BOLLI JÓHANNESSON ARKITEKT FAÍ.  
HVERFISGÖTU 17. HAFNARFIRÐI S: 652917.

*Pétur Bolli Jóhannesson*  
BALDUR Ó. SVAVARSSON ARKITEKT FAÍ.