





Samþykkt á fundi bygginga-
nefndar þ. 20.1. 1993
BYGGINGAFULLTRÚINN
Í HAFNARFIRÐI
Sigurð Björnsson

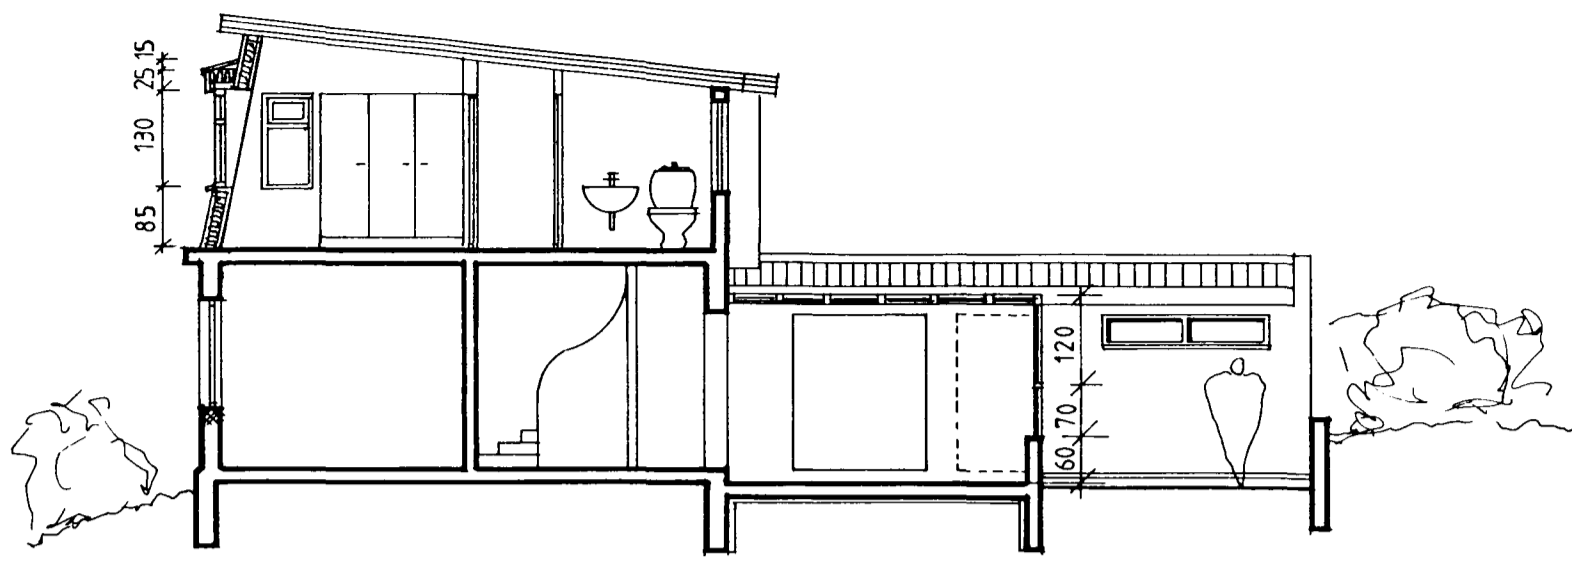

SNEIÐING A-A

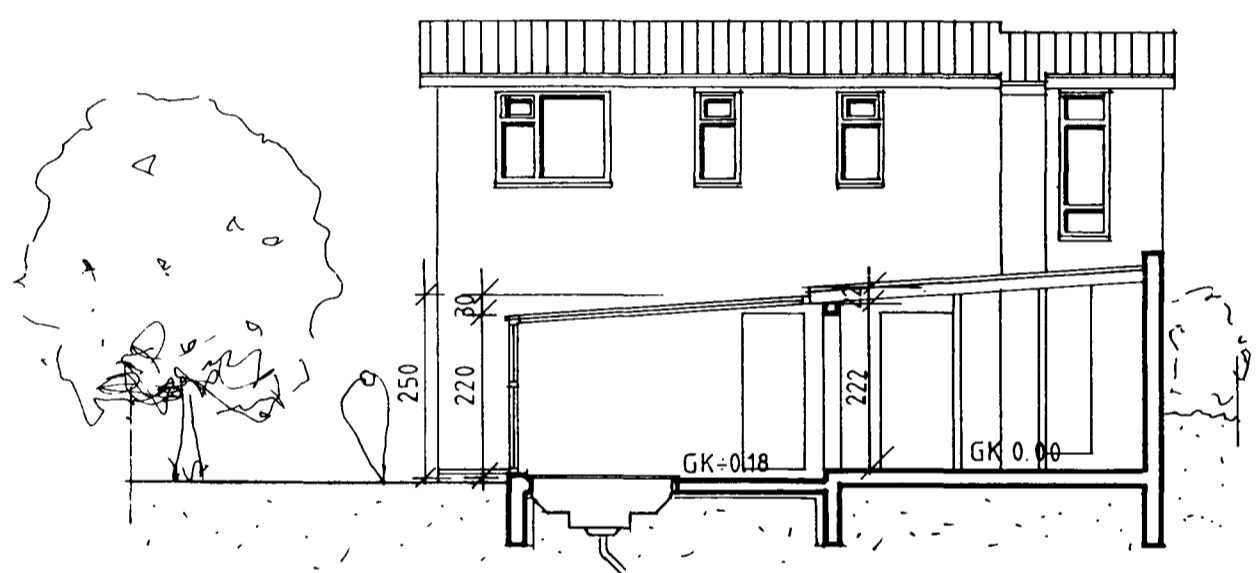


SNEIÐING B-B

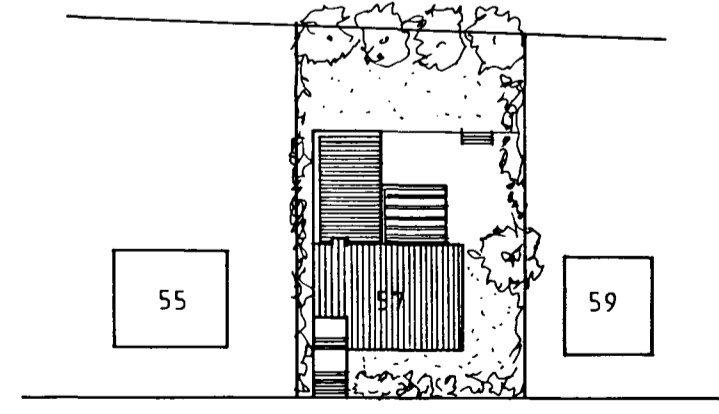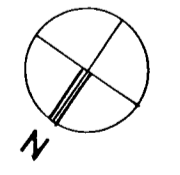

SUBURGATA


AFSTÖÐUMYND MKV. 1:500.

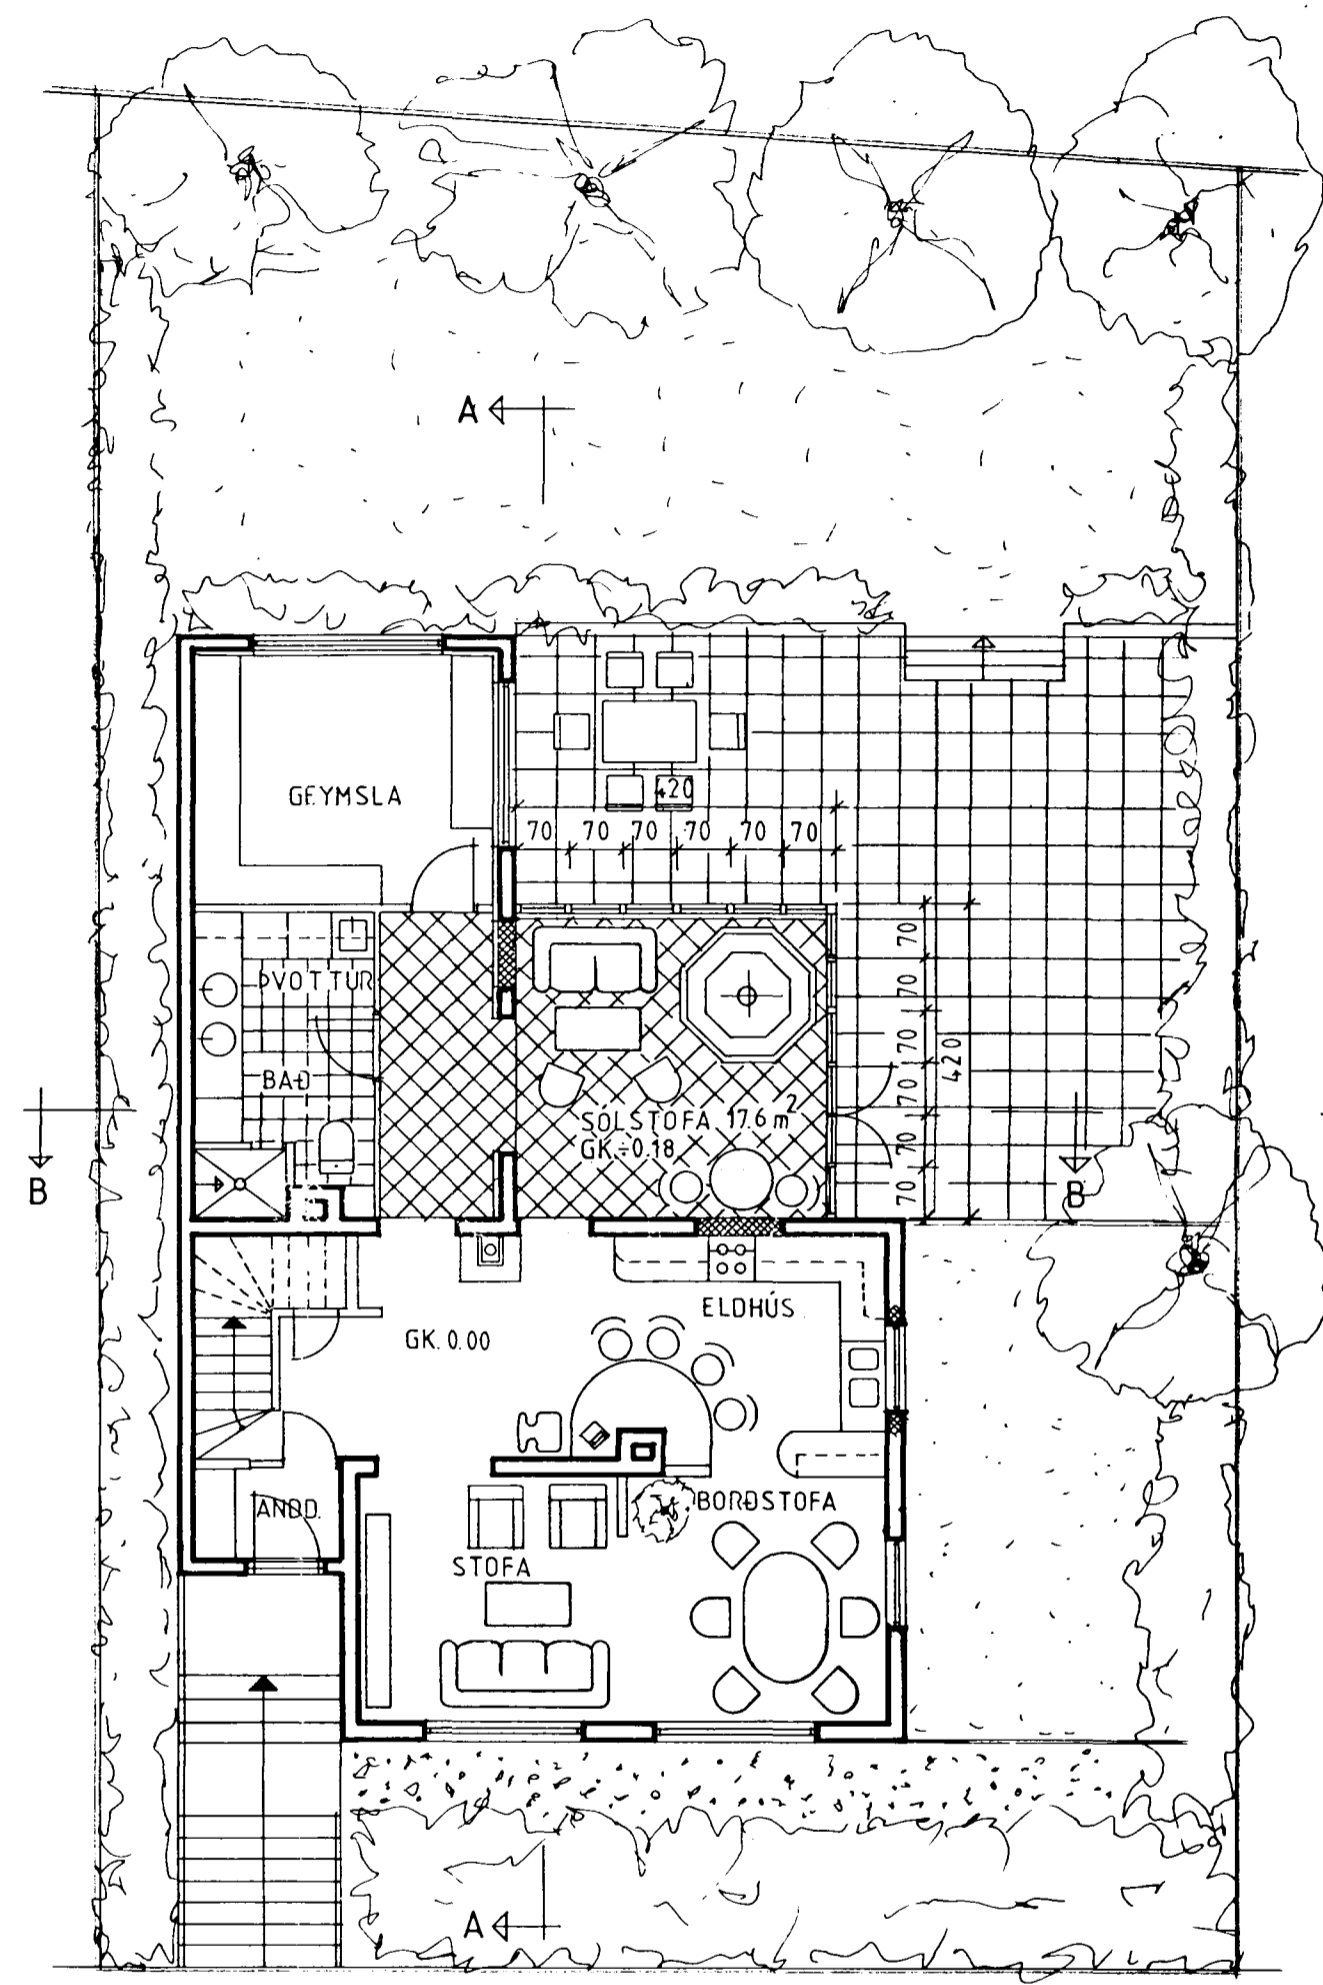

NEDRI HÆÐ MKV. 1:100.

SÓLSTOFA 17.6 m²
RÚMMÁL SÓLSTOFU 41.4 m³

SÓLSTOFAN ER Á STEYPTUM SÖKKLI,
FURUPÓSTAR OG OREGON PINE Í
OPNANLEGUM FÖGUM, MEÐ GLERI
OG AKRYL PLASTI Á ÞAKI.

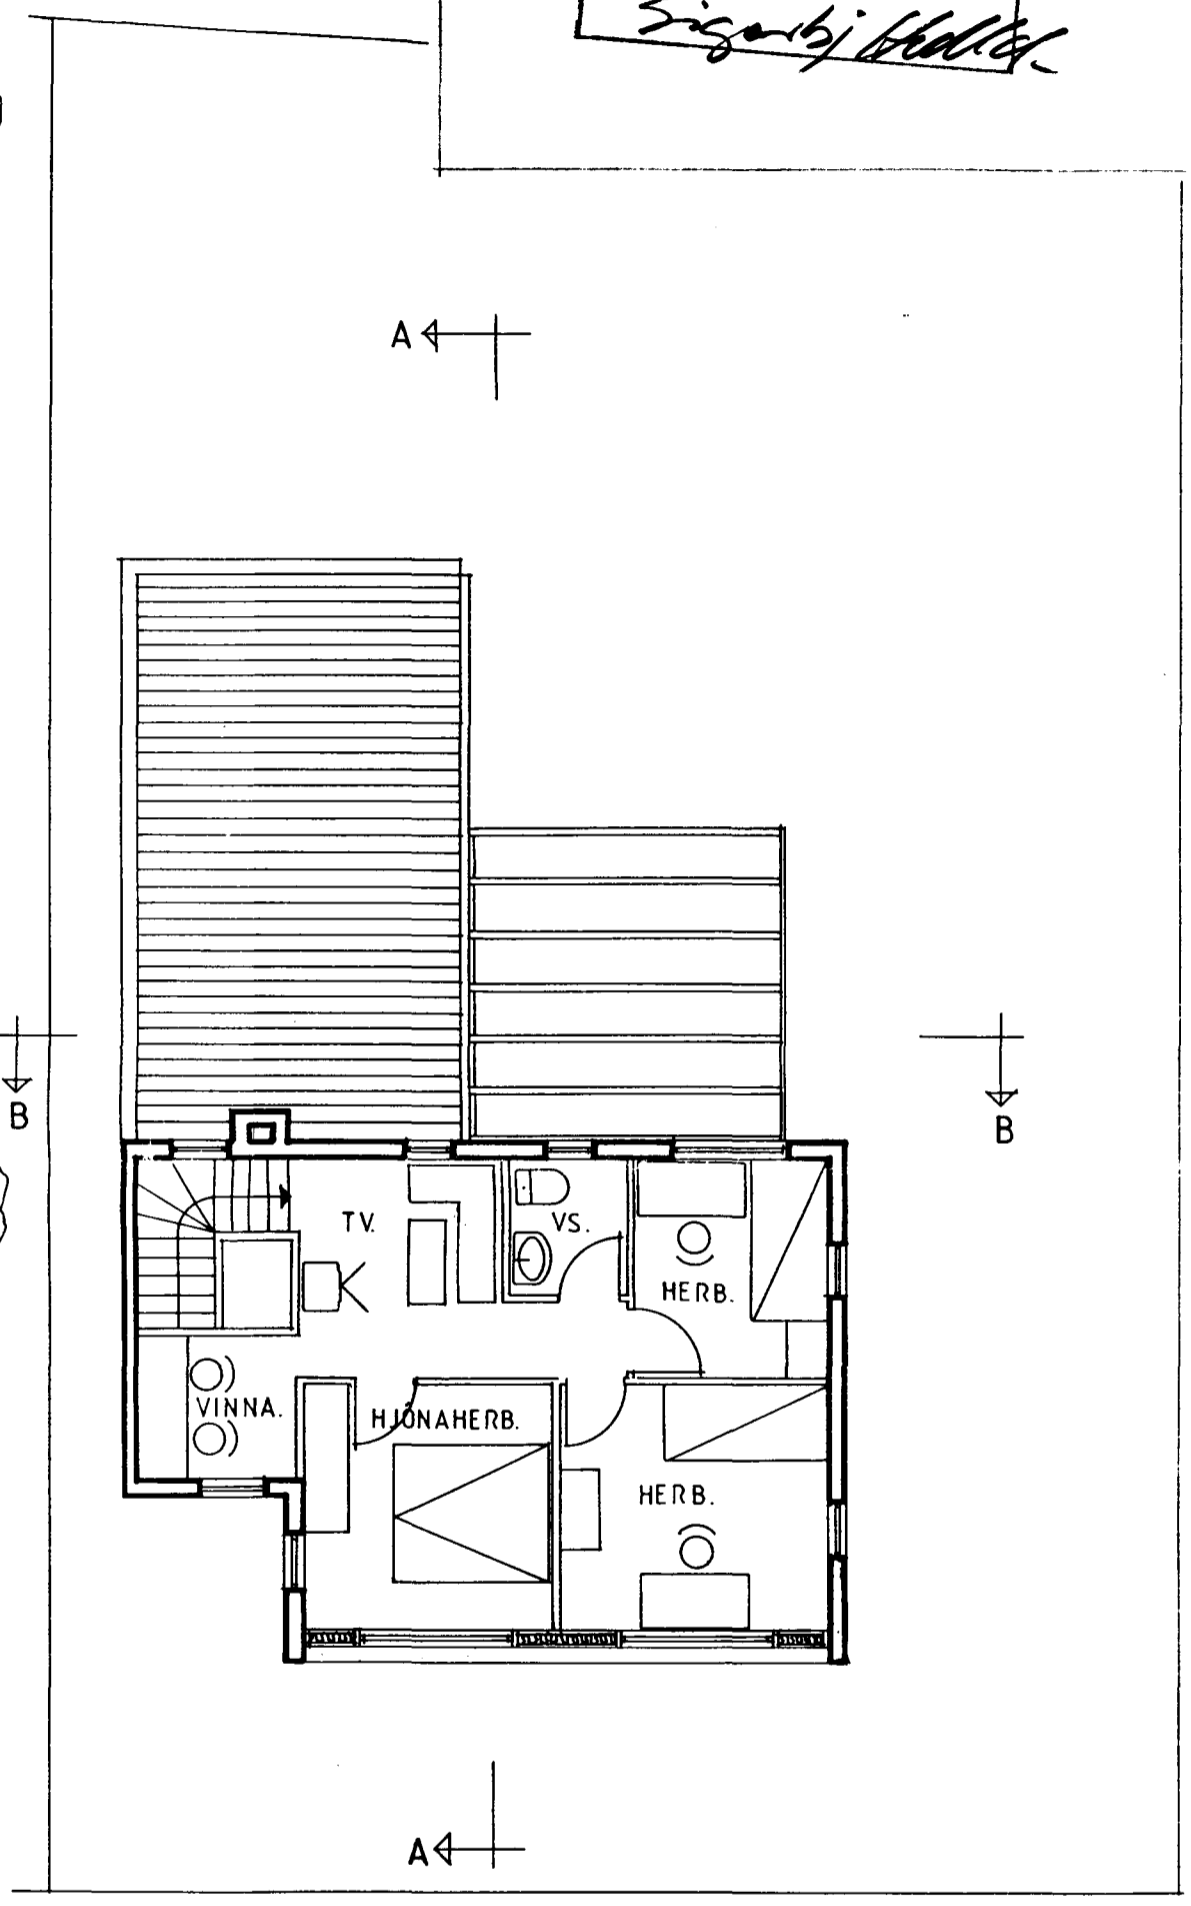

EFRI HÆÐ

13.1'93. BREYTING Á GLUGGUM
EFRI HÆÐAR Í HERBERGJUM.
GLUGGAR RÉTTIR UPP.
SJÁ SNEIÐINGU A-A.

SÓLSTOFA
SUÐURGATA 57. HAFNARFIRÐI

GRUNNMYNDIR, SNEIÐINGAR, AFSTÖÐUMYND.

MKV. 1:100, 1:500 DAGS. 17.5 1990 PBJ.

PÉTUR BOLLÍ JÓHANNESSON ARKITEKT FAÍ.
HVERFISGÖTU 17. HAFNARFIRÐI S: 652917.

Pétur Bolli Jóhannesson
BALDUR Ó. SVAVARSSON ARKITEKT FAL