


ÚTLIT FYRIR BREYTINGU

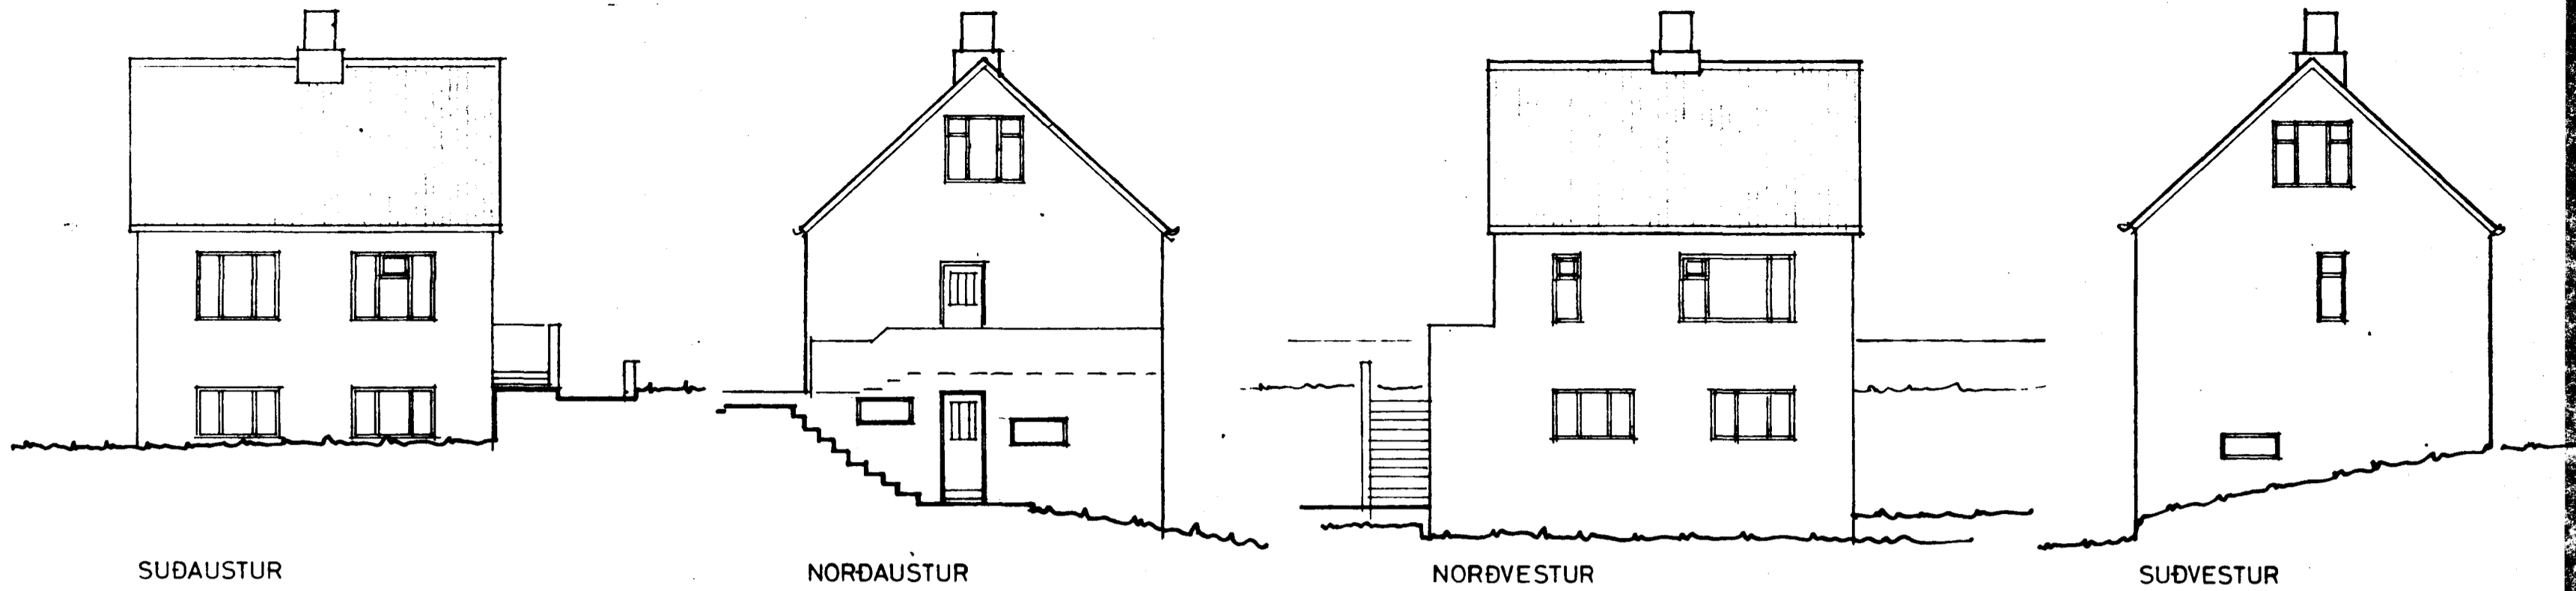

Samþykkt á fundi bygginga-
nefndar þ. 13/12/1978
BYGGINGAFULLTRÚINN
Í HAFNARFIRÐI
F. Bjarnason


SUDAUSTUR

NORÐAUSTUR

NORÐVESTUR

SUÐVESTUR

ÚTLIT EFTIR BREYTINGU

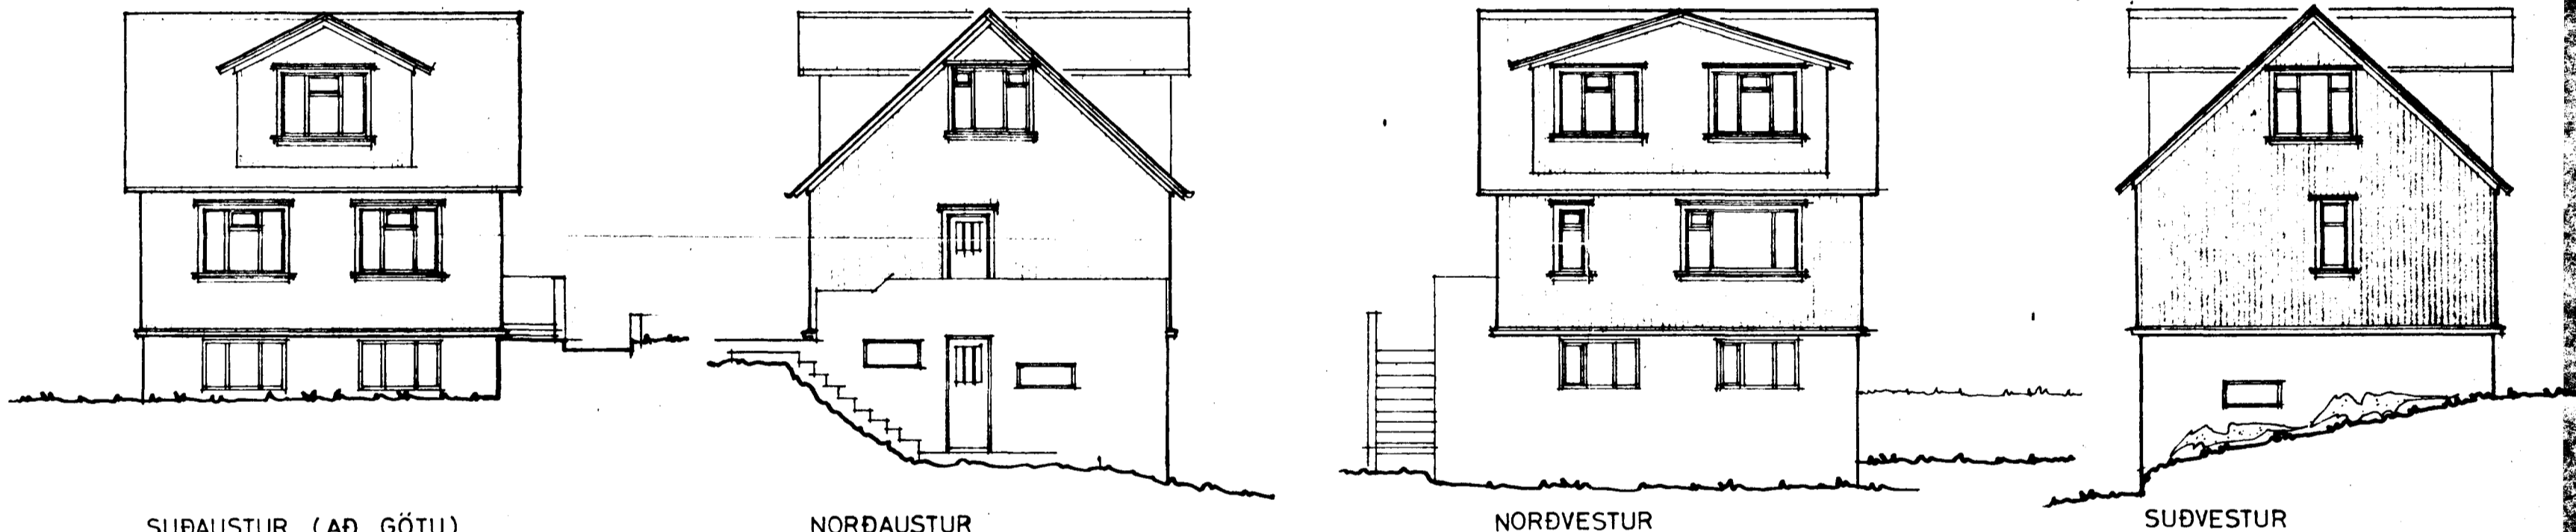


SUDAUSTUR (AÐ GÖTU)

NORÐAUSTUR


NORÐVESTUR

SUÐVESTUR

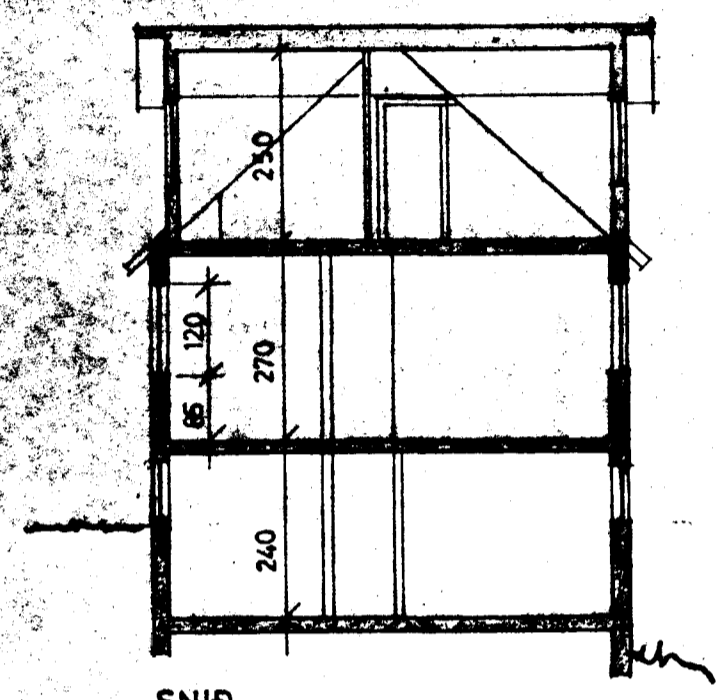


SNIB


GRUNNMYNDIR

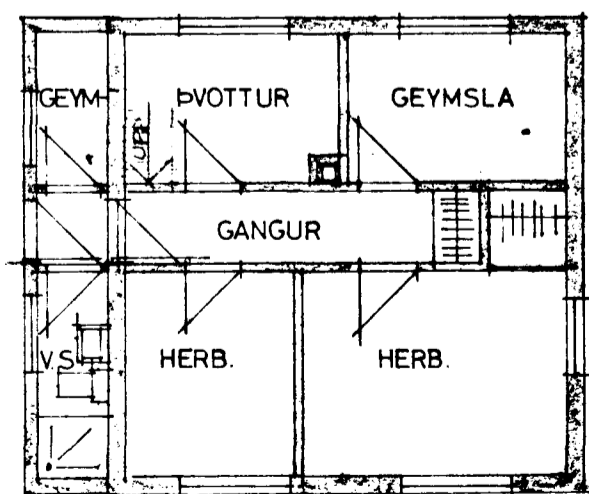


KJALLARI

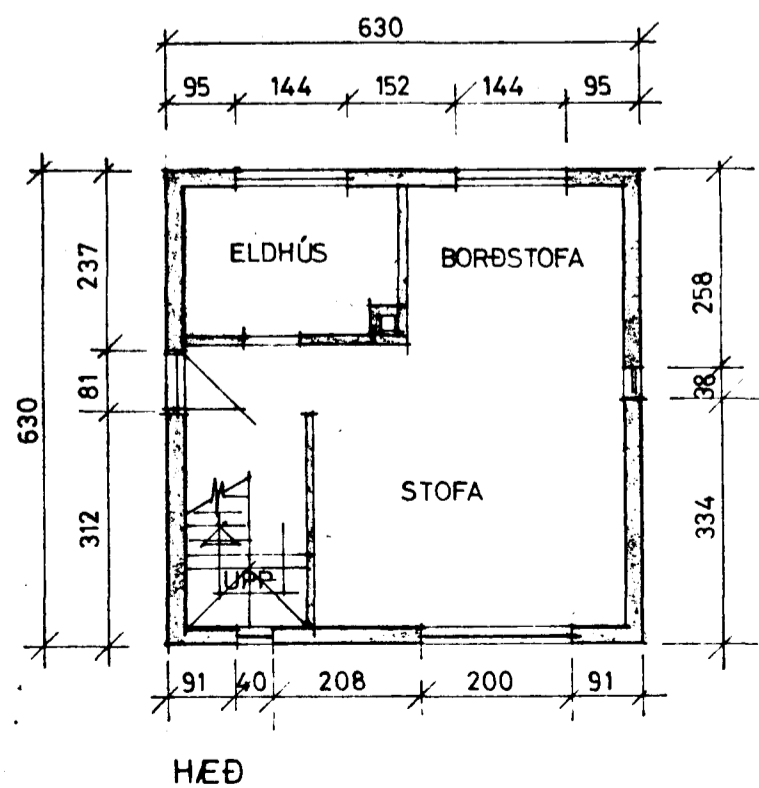

HÆÐ

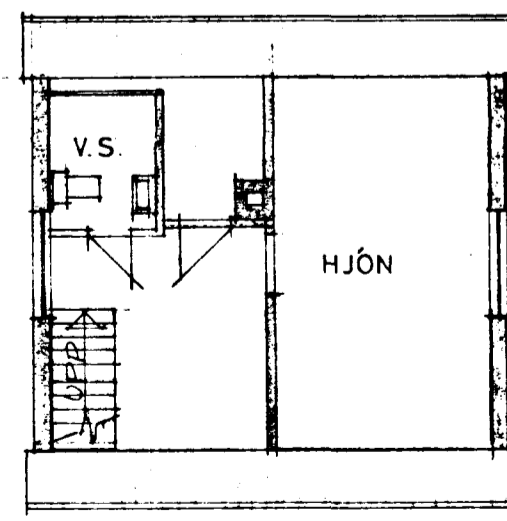


RIS FYRIR BREYTINGU

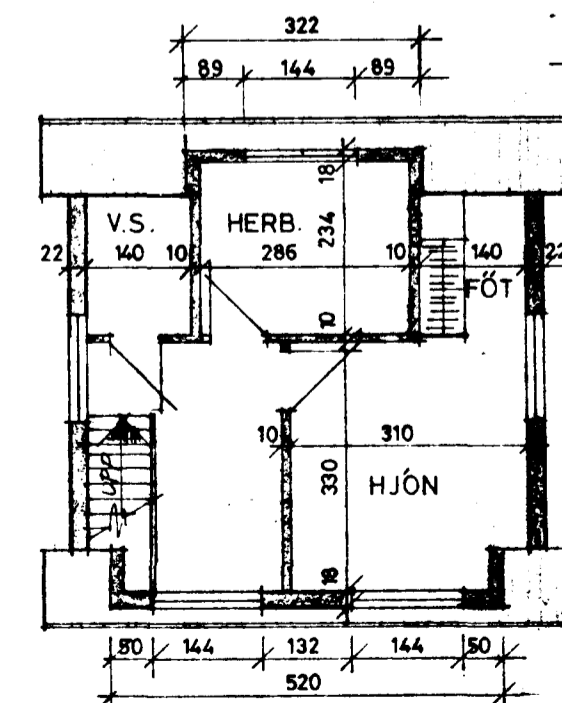

RIS EFTIR BREYTINGU

$5.20 \times 2.50 \times 1.20 = \sim 15$
 $3.22 \times 2.50 \times 1.20 = \sim 10$
25 m aukn.

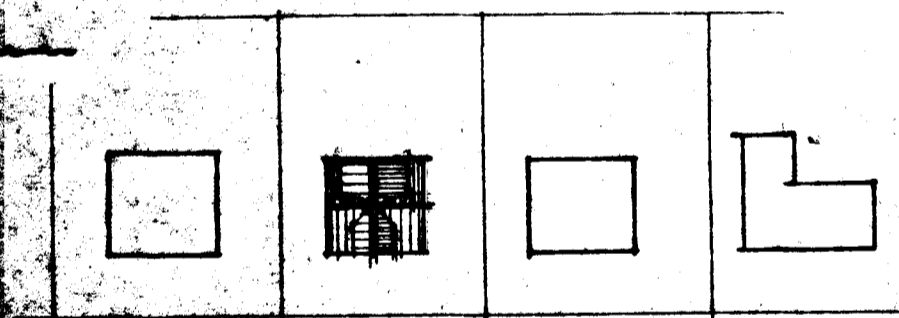

SUÐURGATA



KALDARSTÍGUR

AFSTÖÐUMYND 1:500

PÁLL V. BJARNASON, ARKITEKT, FAÍ
HOLTSGÖTU 4, HAFNARFIRÐI SÍMI 5 20 47
KVARÐI 1:100 | DAGS. NÓV. 1978 | TEIKN. *P.Bj*
SUÐURGATA 58, HAFNARFIRÐI
BREYTINGAR Í RISI

Páll V. Bjarnason **31.01**