


Samþykkt á fundi bygginga-
nefndar þ. 12/5 1982
BYGGINGAFULLTRÚINN
Í HAFNARFIRDI


*Samþ. á vit utbyggimynda,
eðki bilgæmsluma.*

STERDIR:


VIÐBYGGING	22.0 m ²	66.6 m ²
BÍLSKÚR	27.0 m ²	69.0 m ²

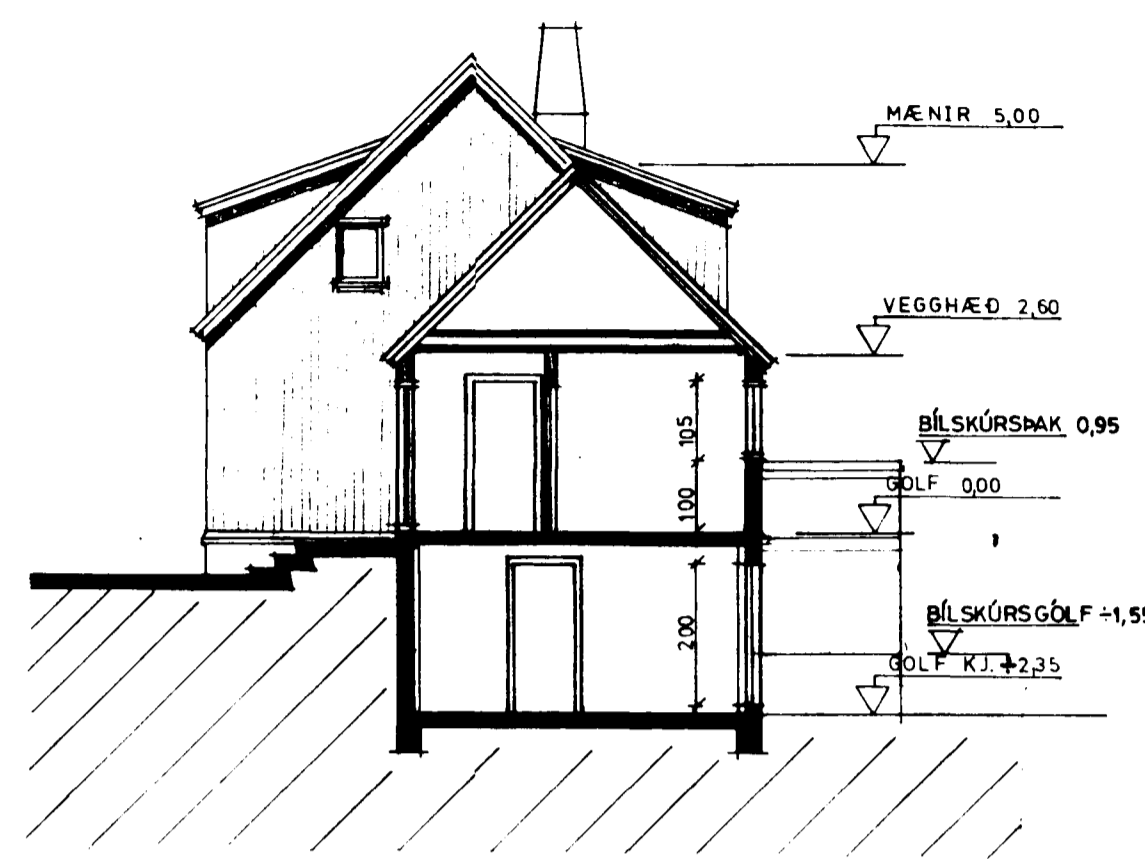


SNID A-A

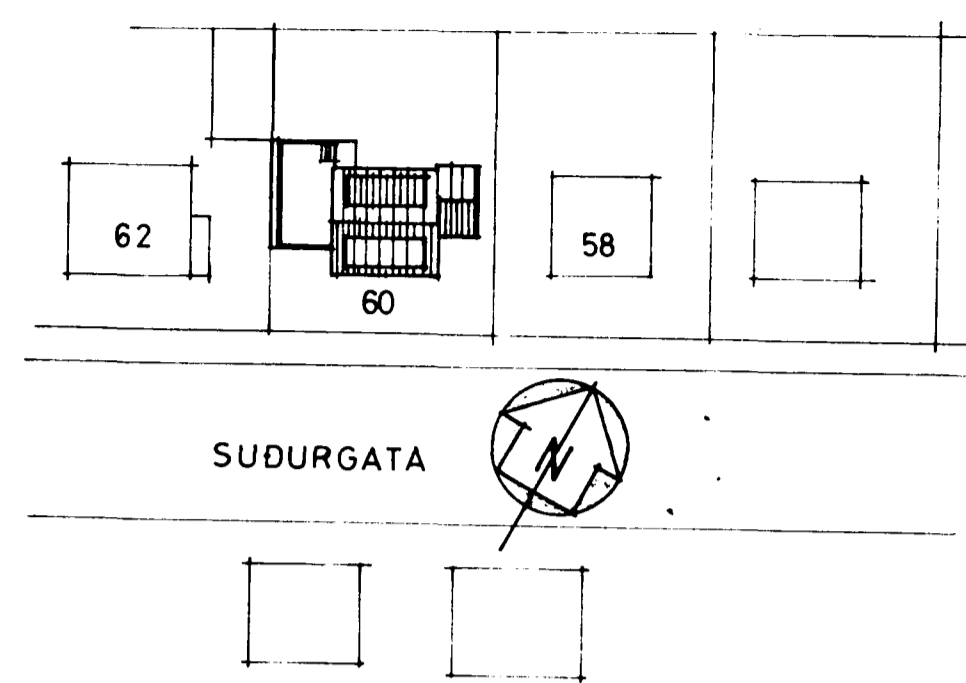


AFSTÖÐUMYND 1:500

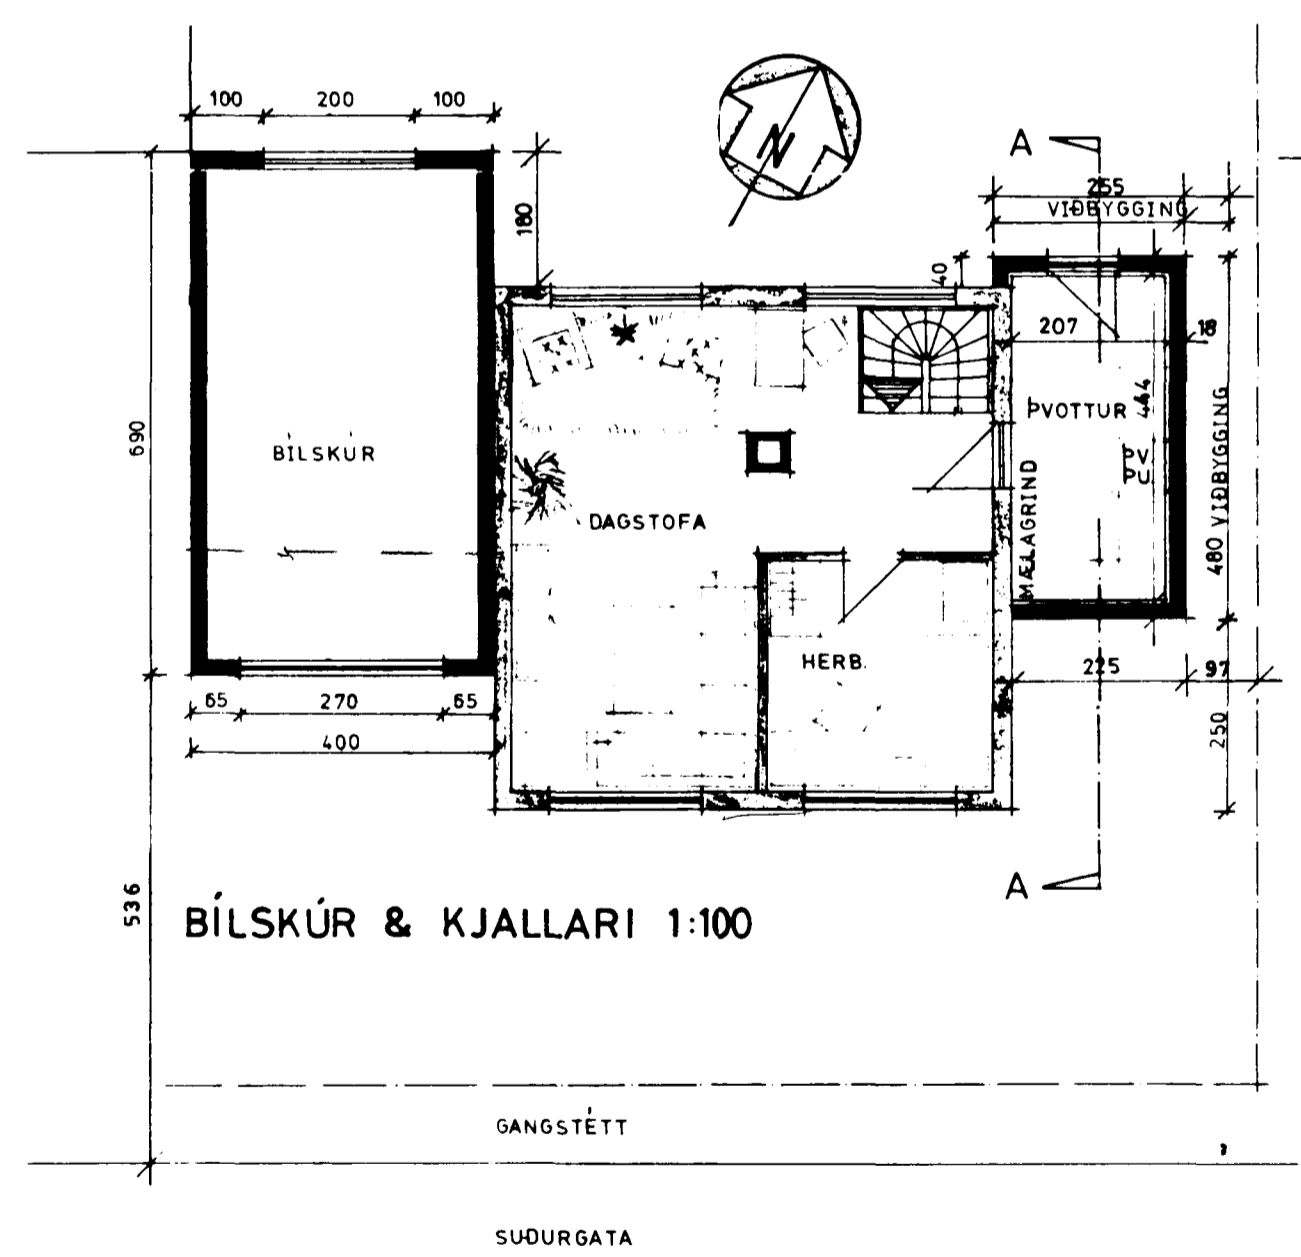

SUDURGATA

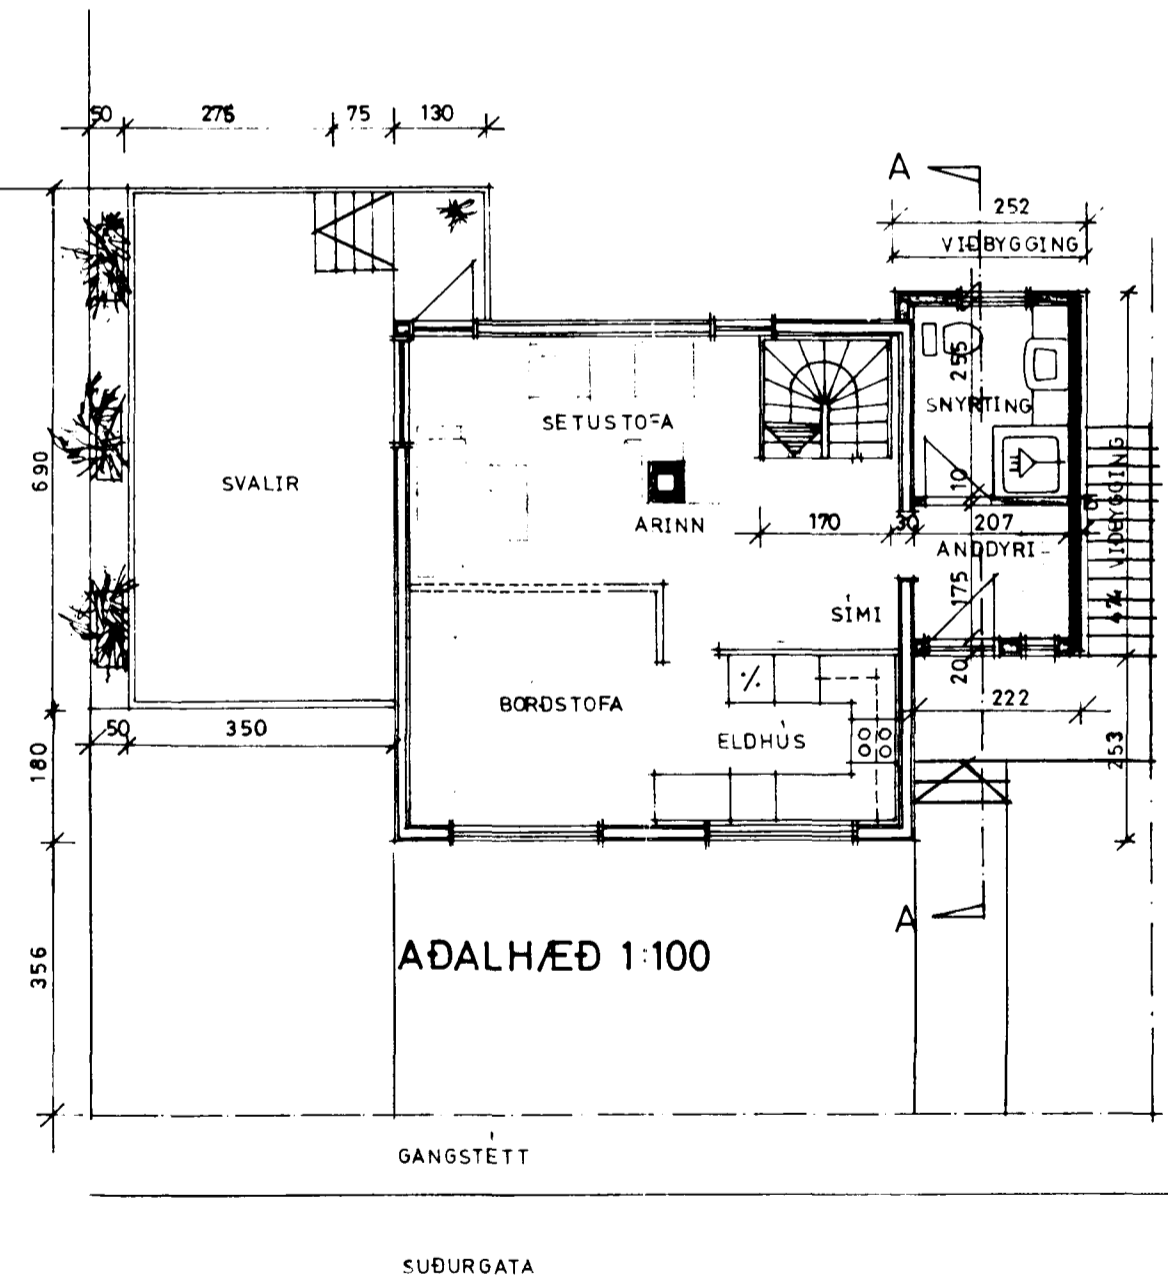

SUDURGATA

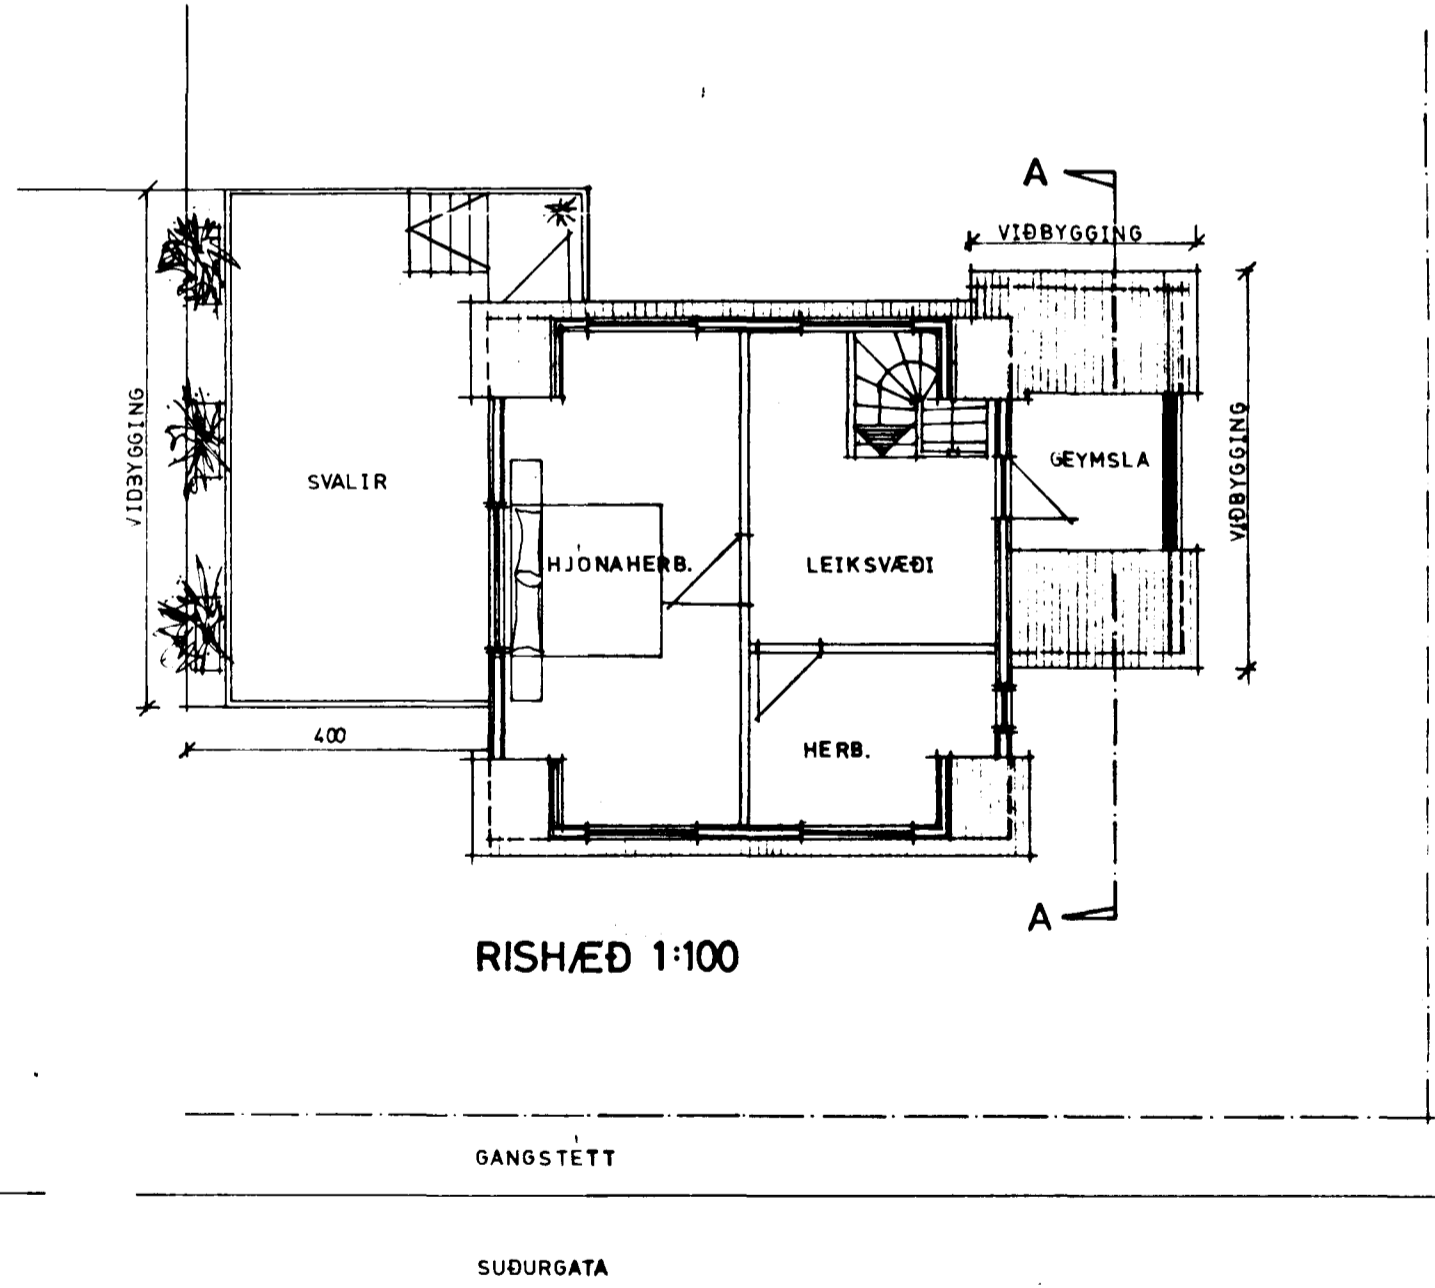

SUDURGATA

8470-0600 01

TEIKNISTOFAN HRINGBRAUT 56, 220 HAFNARFIRDI, S 54355
PALL V. BJARNASON, ARKITEKT, FAI

122.02

DAGS	maí 82
KVARDI	1:100, 1:500
HANNAÐ	FVB
TEIKNAD	SR
VFIRF	FVB

SUDURGATA 60, HAFNARFIRDI
GRUNNMYNDIR, SNID OG AFSTÖÐUMYND

Páll S. Bjarnason