

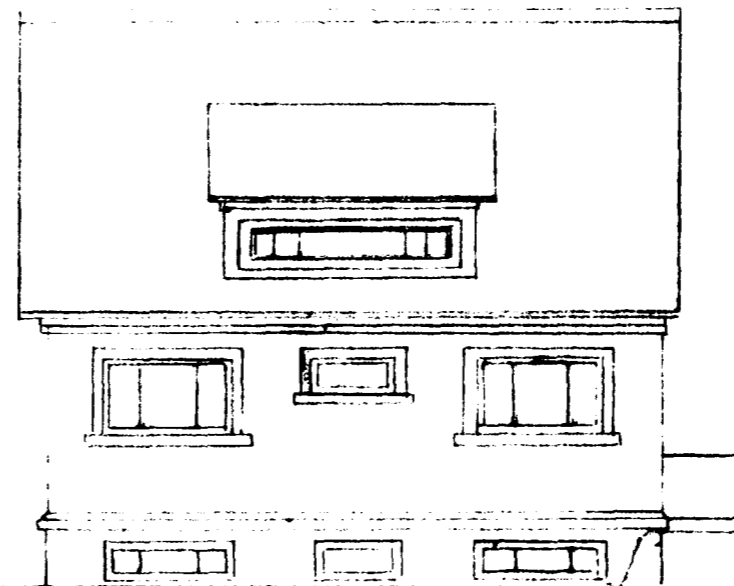


Fyrir breytingu

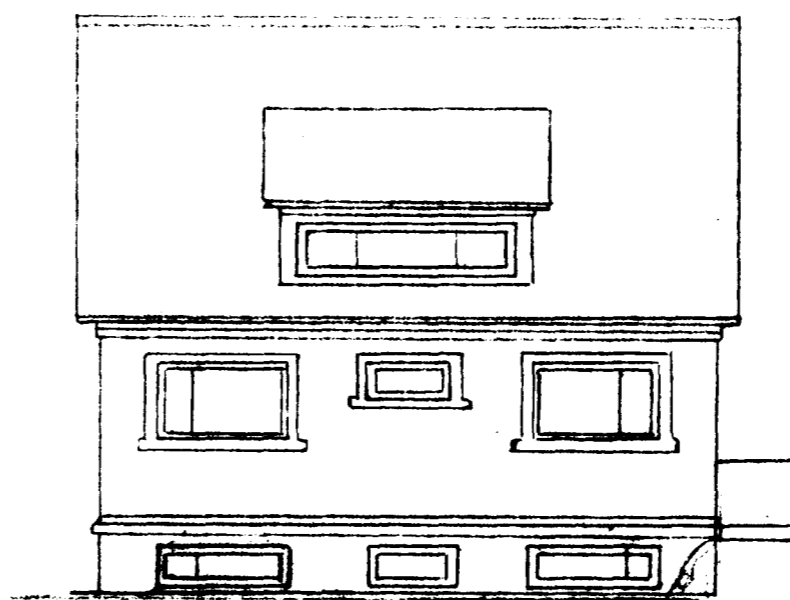

Eftir breytingu

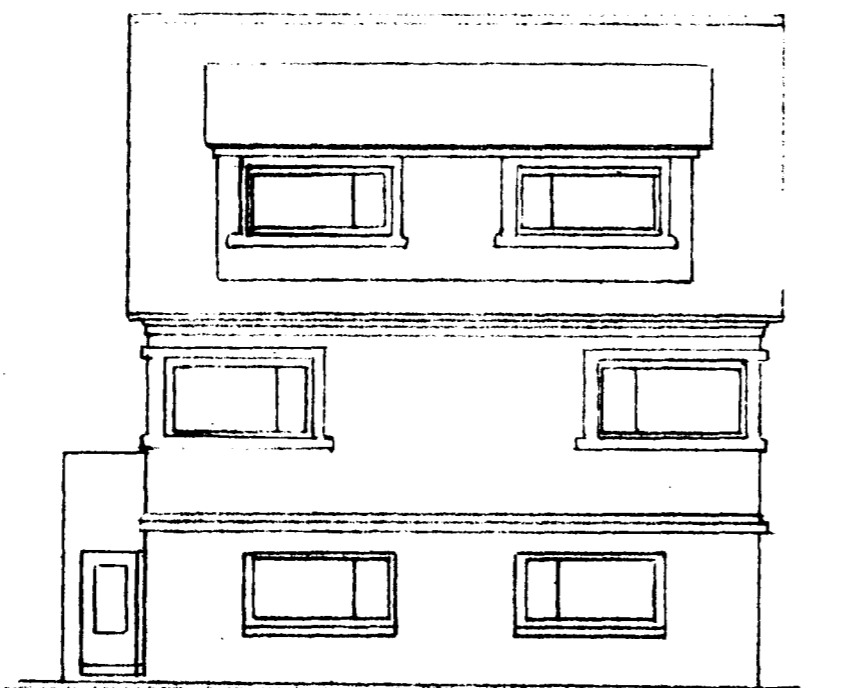

Samþykkt á fundi bygginga-  
nefndar þ. 25. 4. 1973  
BYGGINGAFLTRÚINN  
Í HAFNAREIRDI  
S. Jónsson