


Samþykkt á fundi bygginga-
nefndar þ. 11.12.1974
BYGGINGA-ULLTRÜNN
Í HAFLARFIRDI
F. Sigurðsson



Götuhlíð

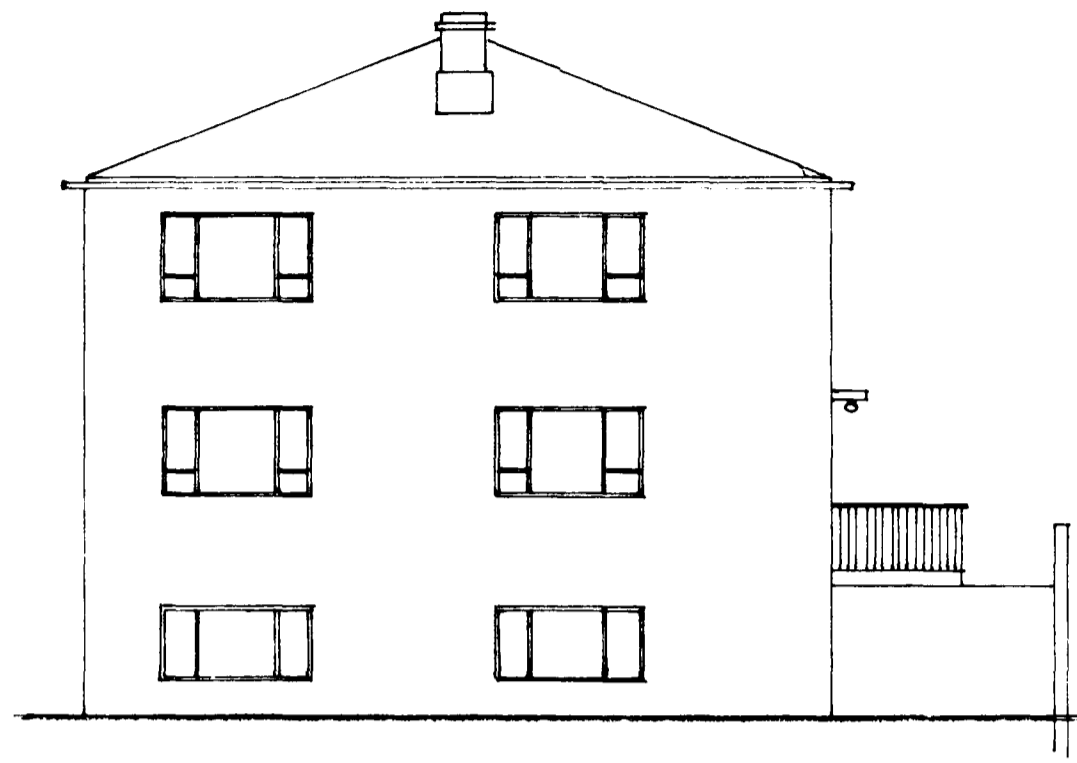


Norðvesturhlíð



Suðvesturhlíð

FYRIR BREYTINGU


EFTIR BREYTINGU

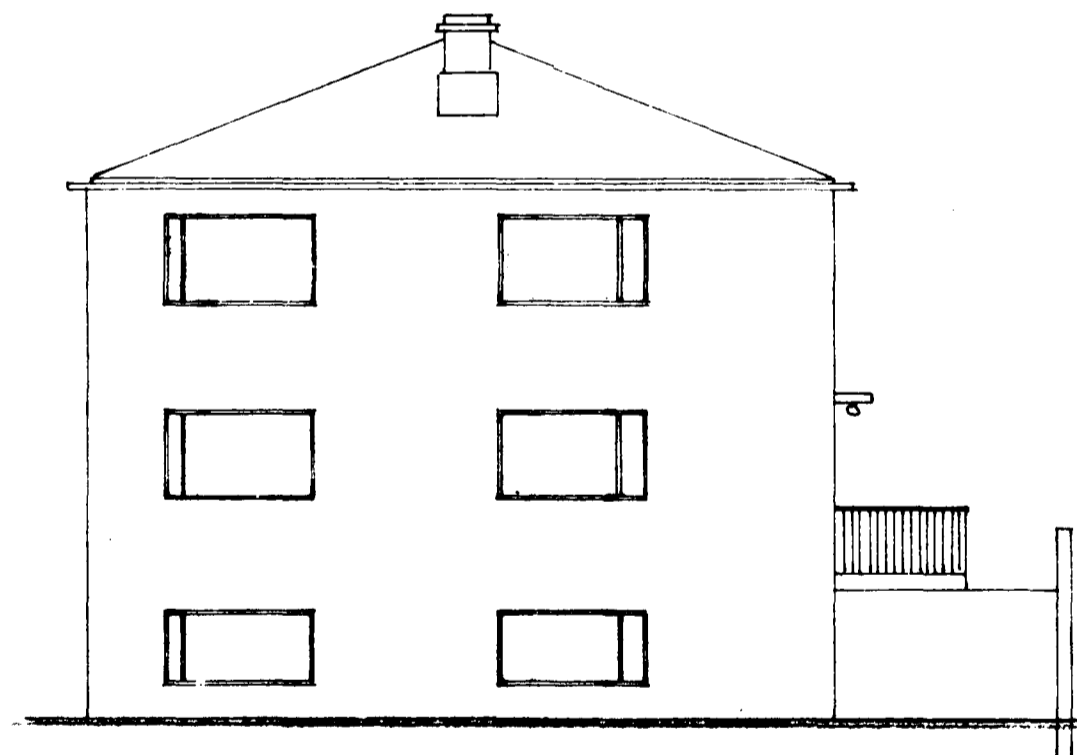

Götuhlíð



Norðvesturhlíð

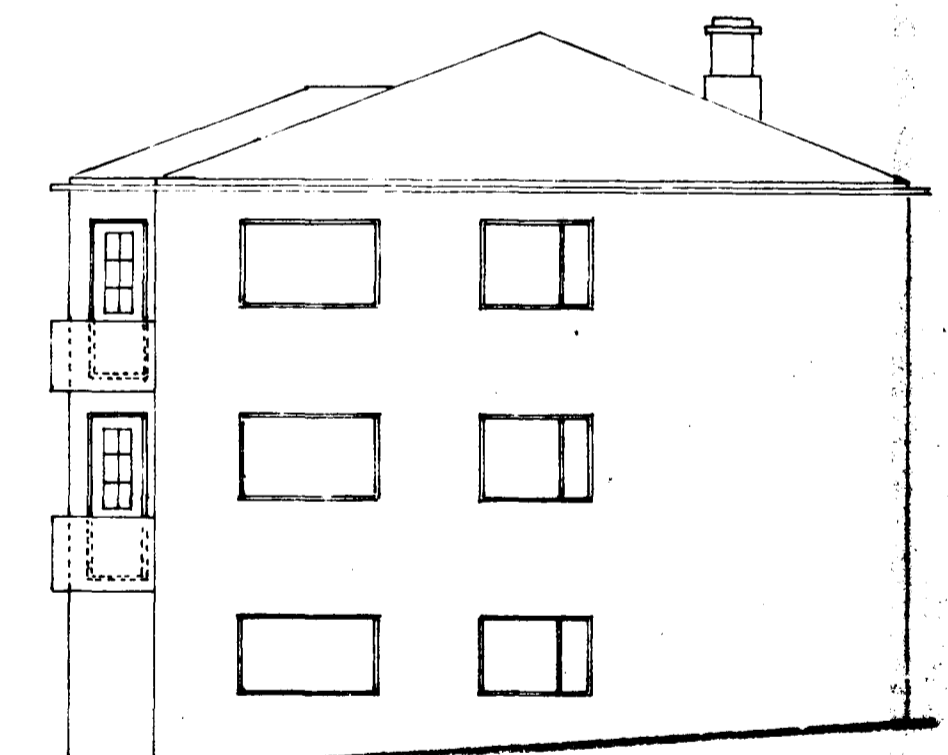

Suðvesturhlíð

SUBURGATA NR 64

GLUGGABREYTING

ÓTLÍT 1:100

Óþróaðir 1. des. 1974

TEIKN.
G. Friðbjörn