


Hús. Bjarna Erlendssonar Við Sudurgötu no 64


M: 1:100



Götuklið

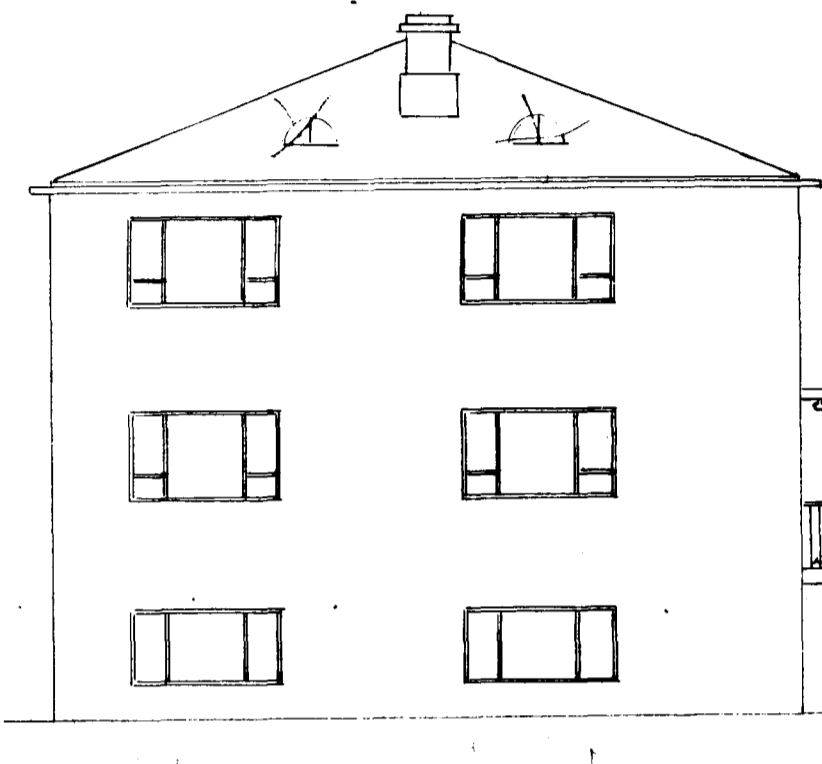


Norðvesturklið

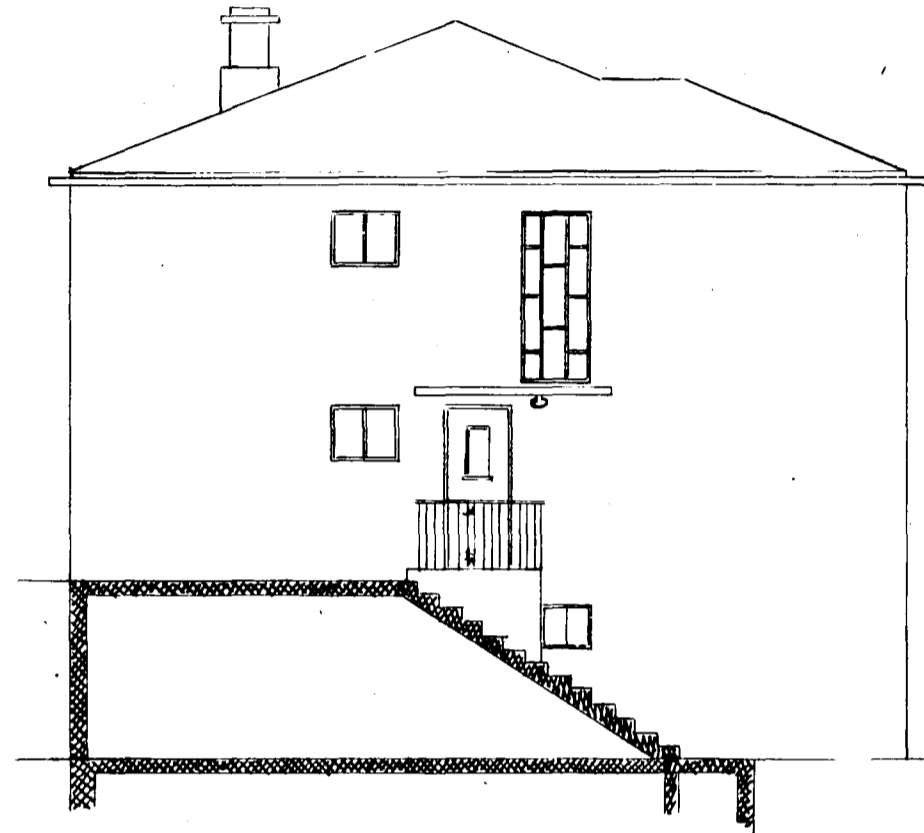


Norðausturklið




Súðvesturklið

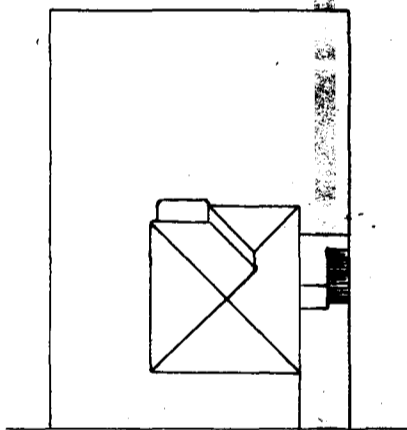


Súðurgata
Afstöðumind
M: 1:500

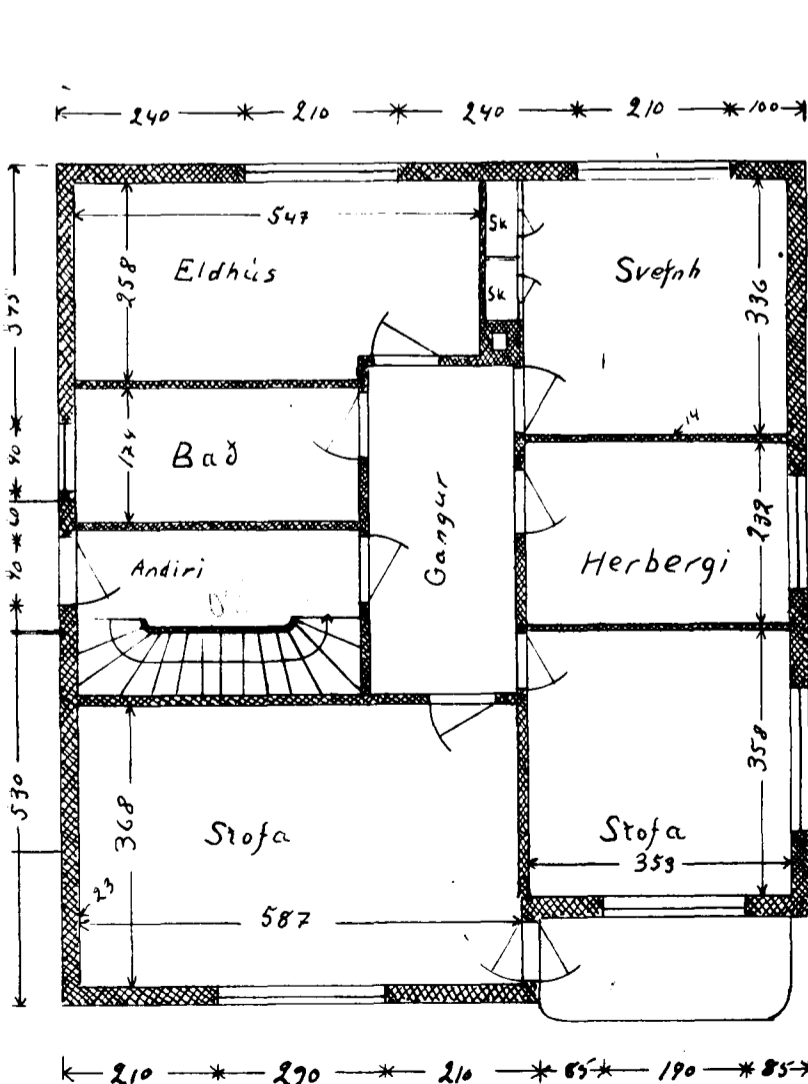


1. Hað

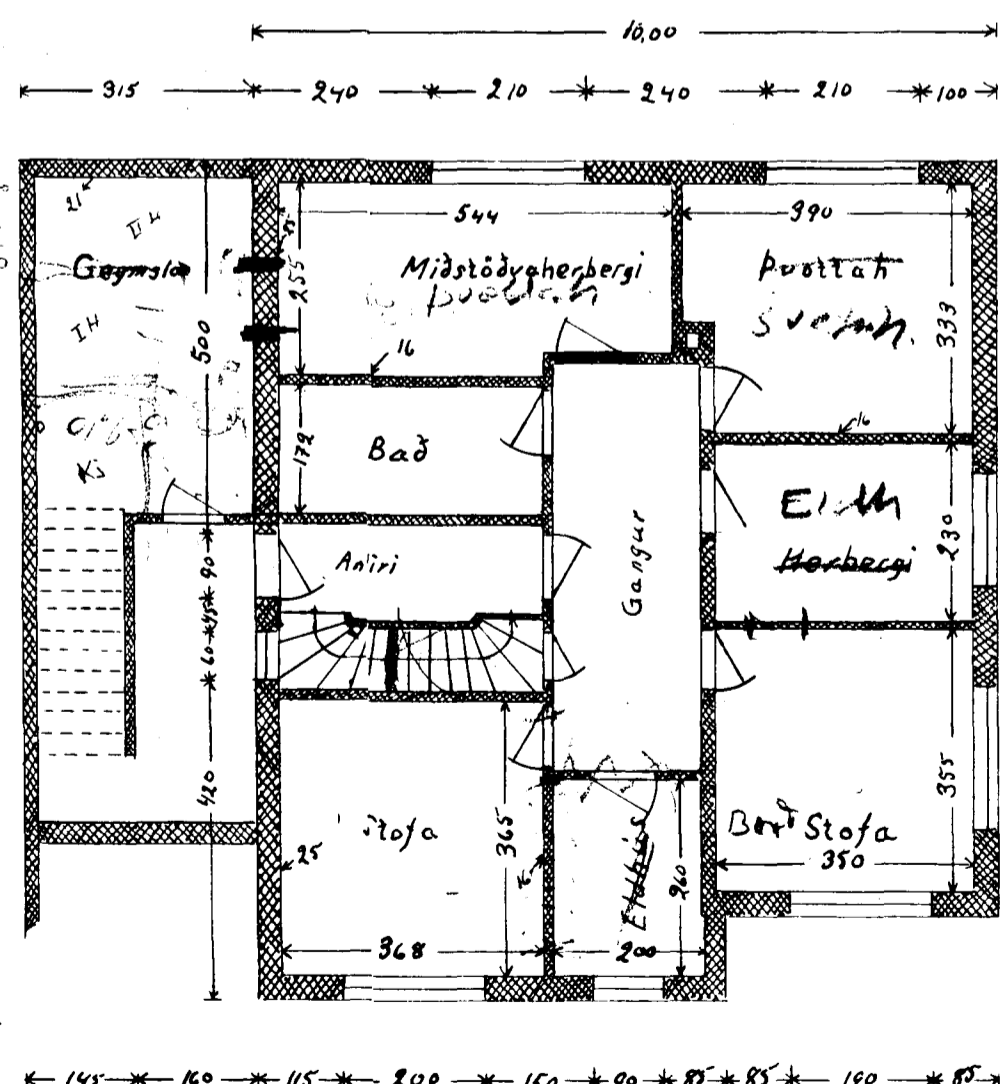

Kjallari

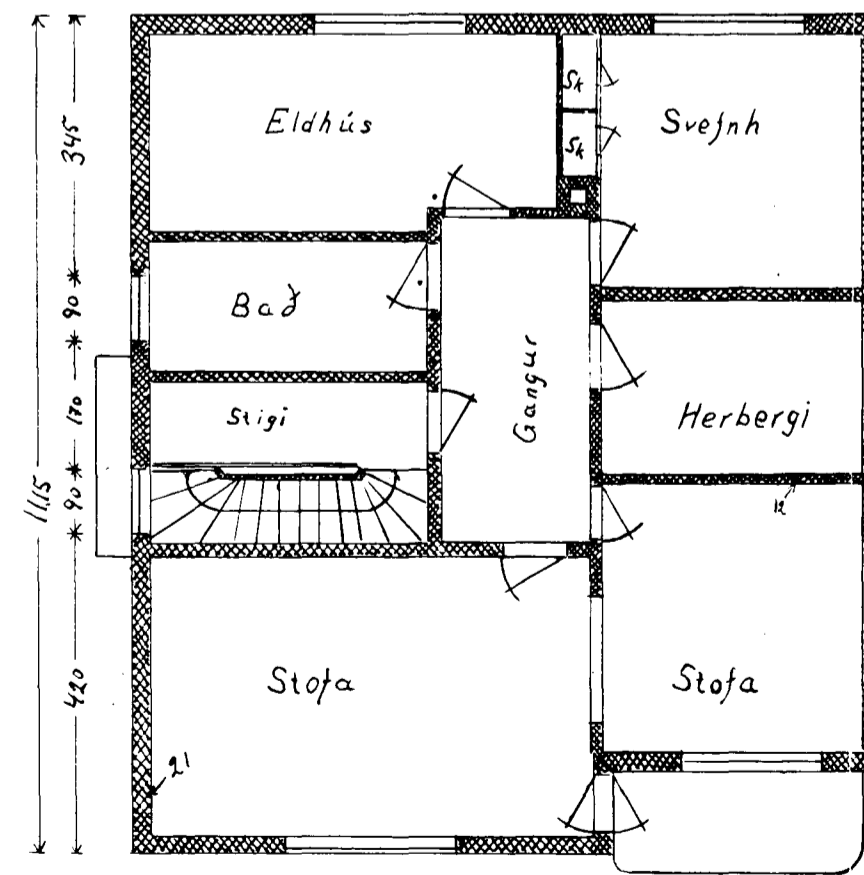

2. Hað

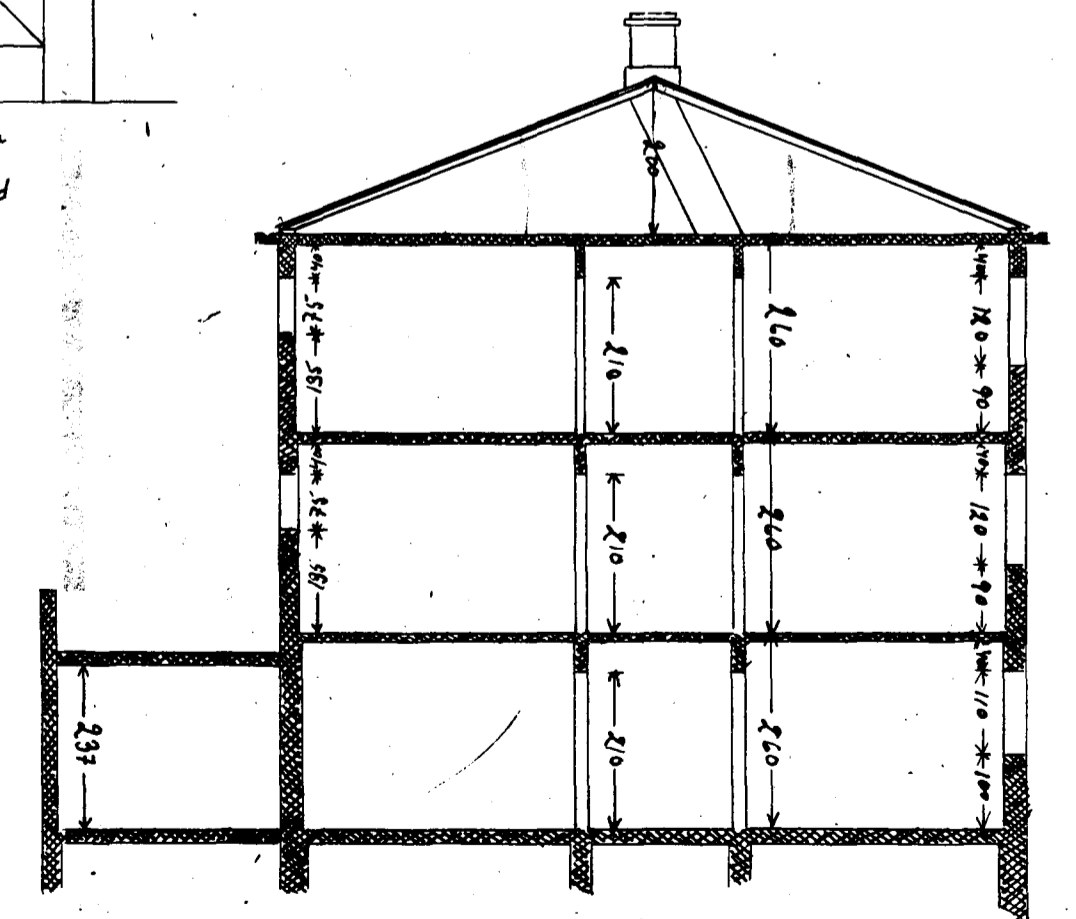

Skarður

Skjalnúmer
1 maí 1947
R.B.R.