





Samþykkt þann

04 AUG. 2000


Byggingatulltrúinn í Hafnarfirði  
E.h. Kristján Þórarinnsson

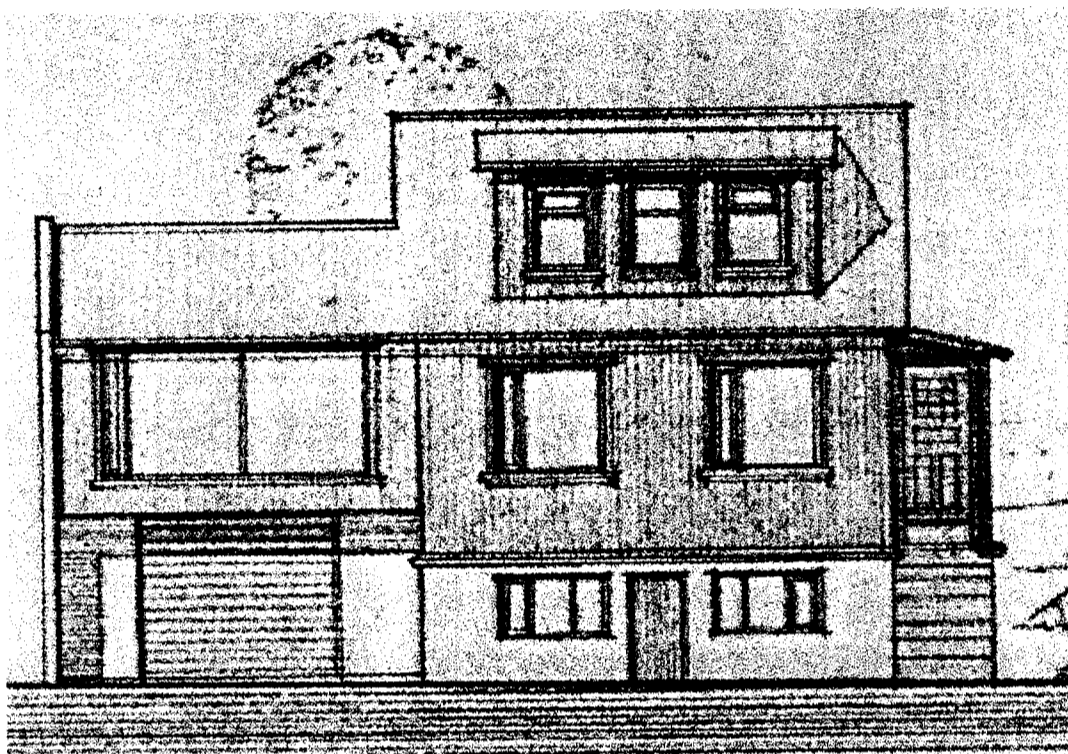


Fyrir breytingu, norð-vestur hlið

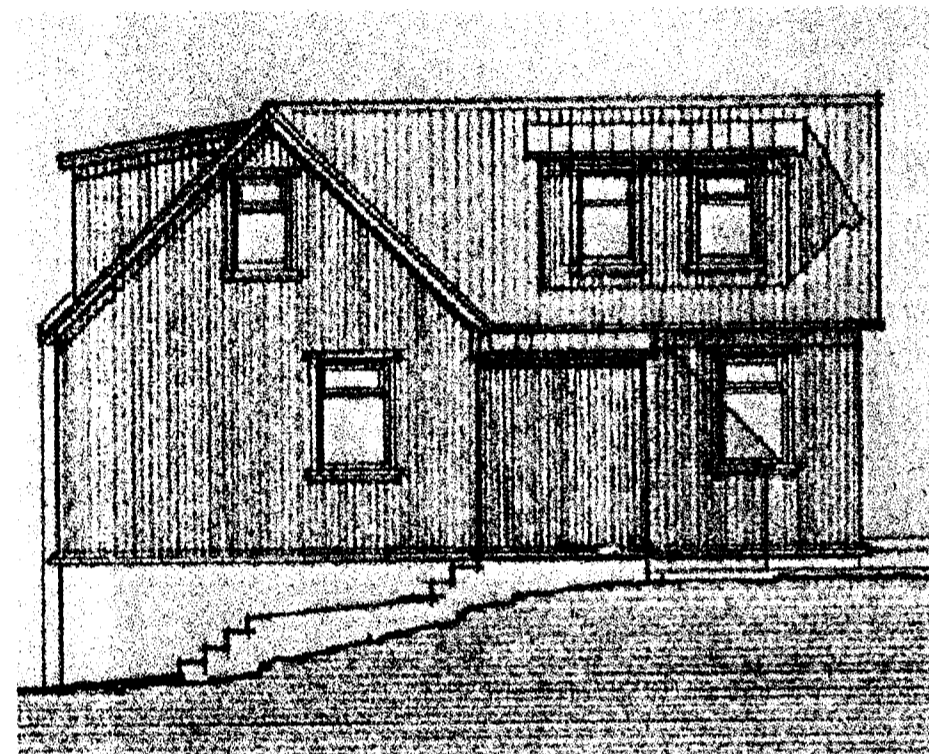

Fyrir breytingu, suð-vestur hlið

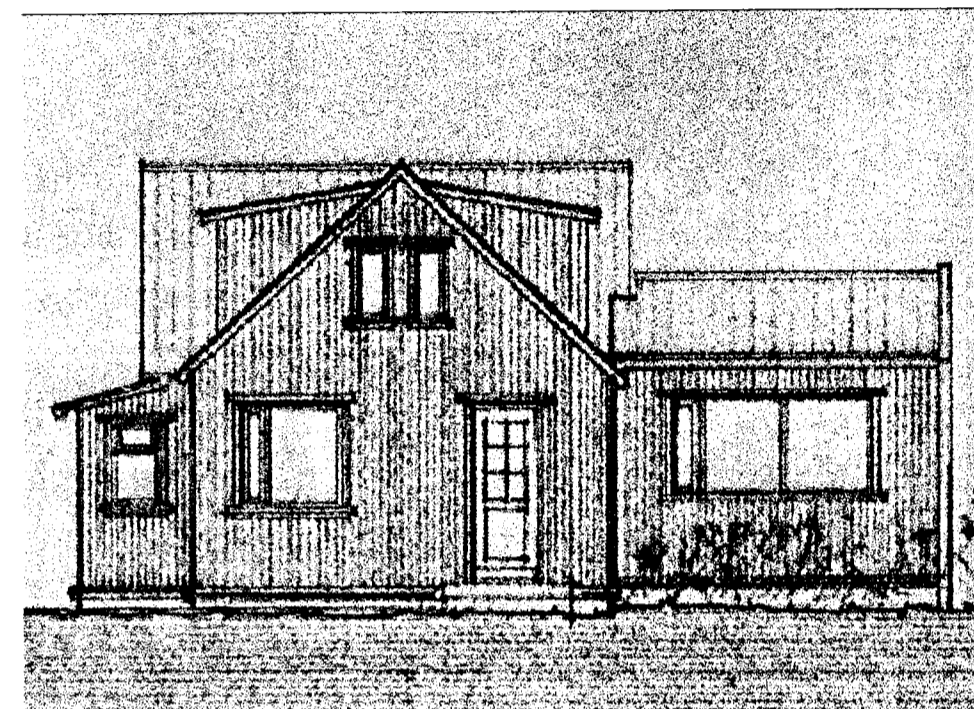


Fyrir breytingu, suð-austur hlið

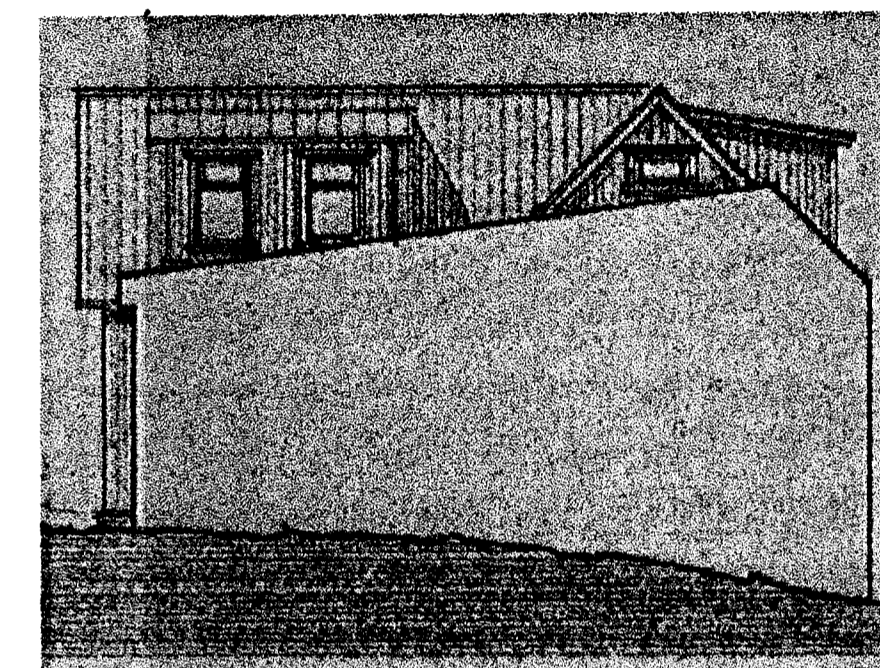

Fyrir breytingu, norð-austur hlið




Eftir breytingu, norð-vestur hlið

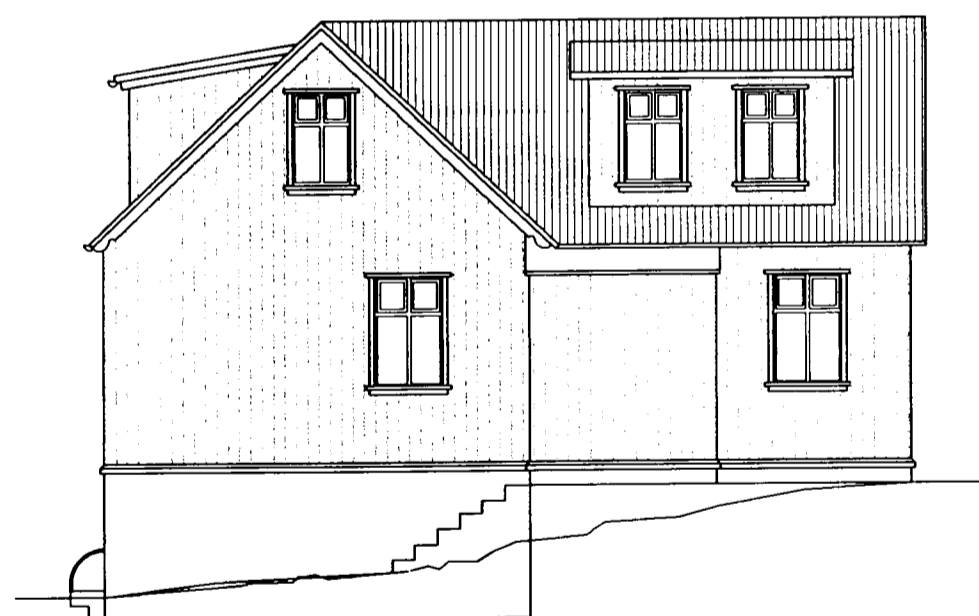

Eftir breytingu, suð-vestur hlið



Eftir breytingu, suð-austur hlið

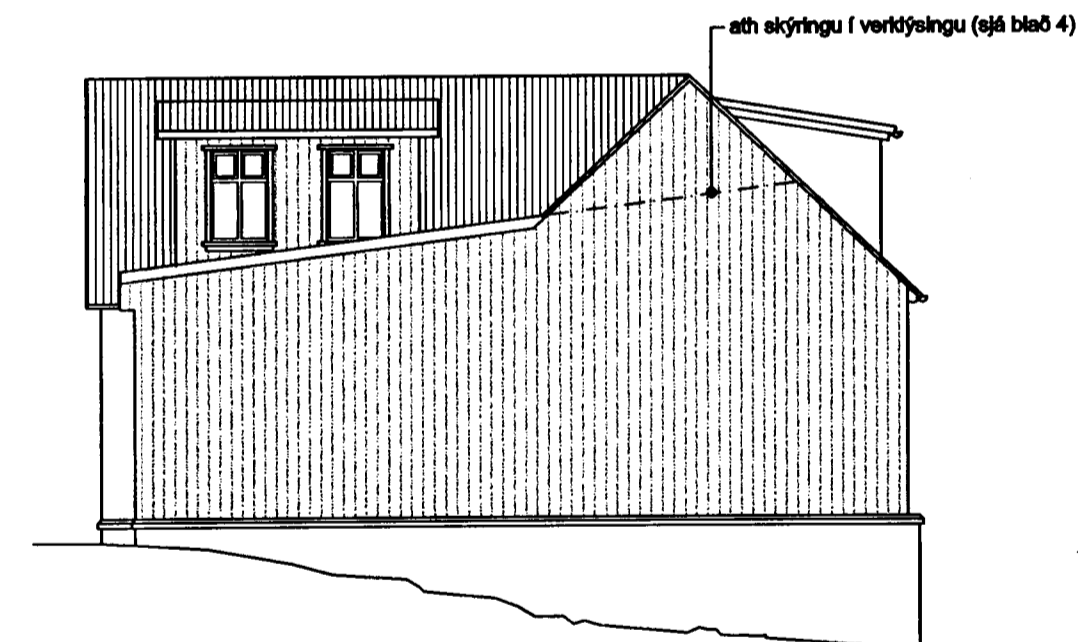

Eftir breytingu, norð austur hlið

Undirritaðir eigendur Suðurgötu 63 samþykkjum að norð austurhlið  
Suðurgötu 67 sé klædd með bárujámí.

*Þorvaldur Guðmundsson* 0412605219  
*Guðlaug Helgadóttir* 230664-5289

Suðurgata 67, breyting á innra skipulagi og gluggum

óttit fyrir og eftir 1:100 3. júlí 2000 nr. 2.

Anna Margrét Tómasdóttir arkitekt fa.  
Þorsbergi 10 S: 565 80 82 GSM: 694 96 90 netfang: amt@hafnarfi.is  
Anna M. Tómasdóttir 260665-5459

25.7.2000  
Samp.  
220656-3479