Samþykkt þann
0 4 AUG. 2000
Byggingafulltrúinn í Hafnarfirði
F.h. Kristján Þórarinsson

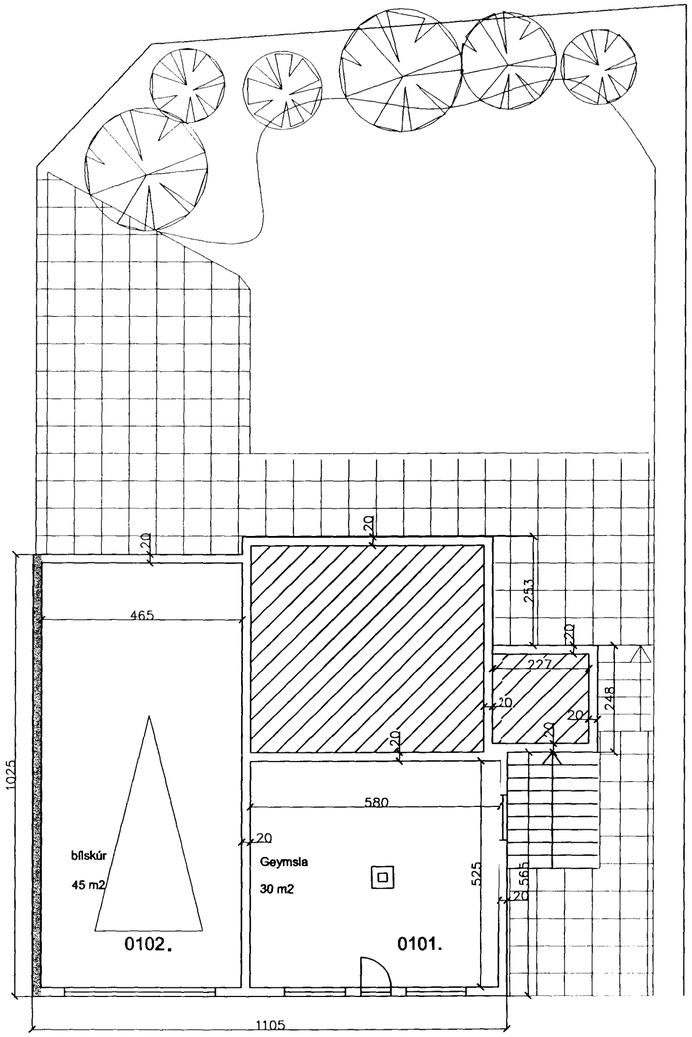

Grunnmynd geymsla og bílskúr

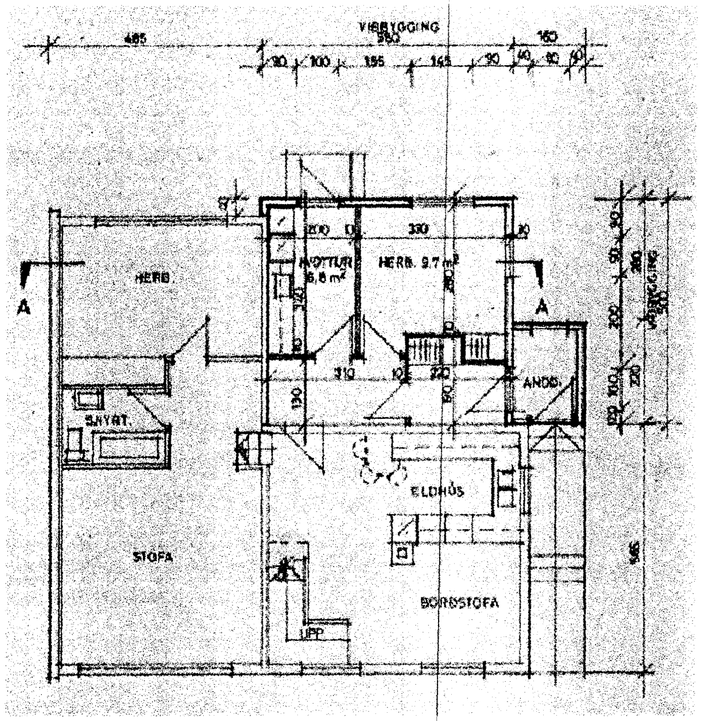

Grunnmynd aðalhæðar fyrir breytingu

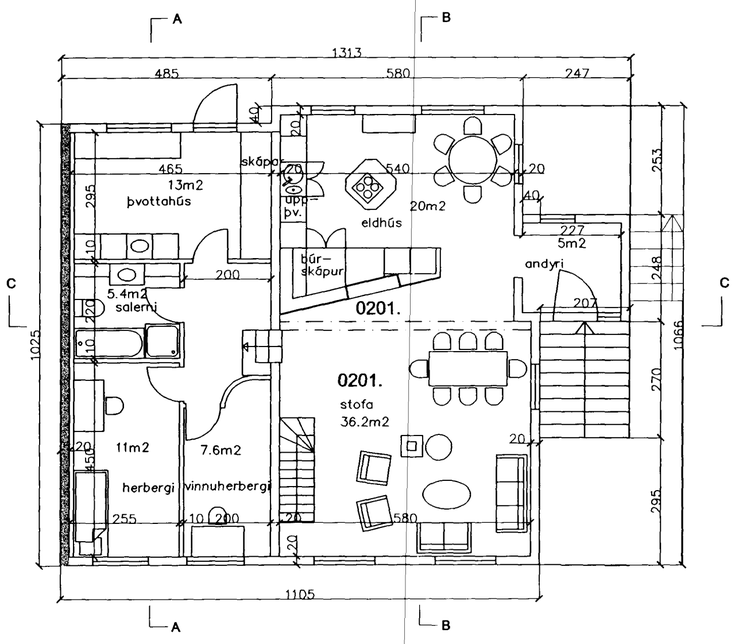

Tillag að breytingum á aðalhæð Suðurgötu 67
Grunnmynd aðalhæðar

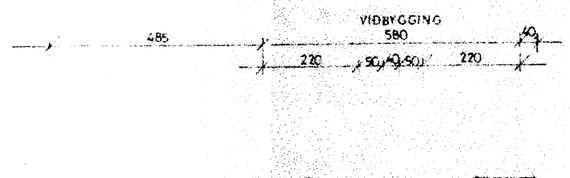

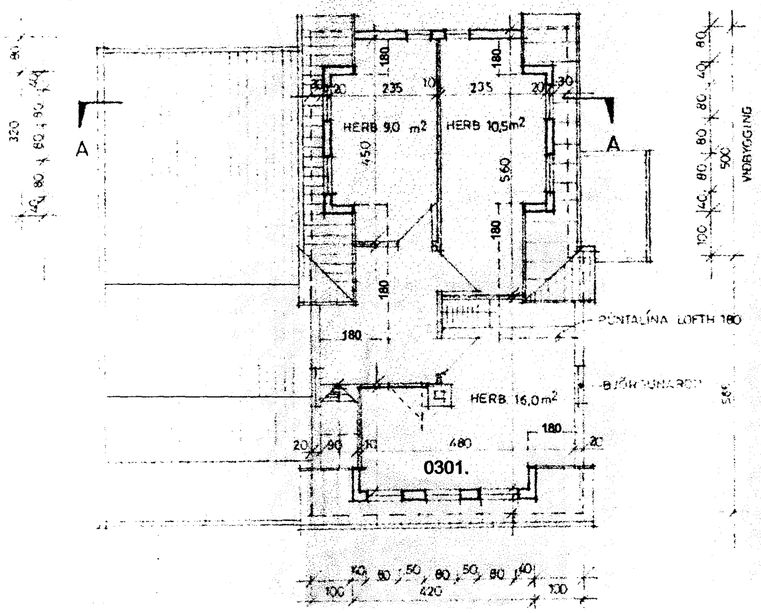

Grunnmynd rishæðar

Suðurgata 67, breyting á innra skipulagi og gluggum
grunnmynd geymslu, bílskúrs, aðalhæðar og rishæðar 1:100 3.júlí 2000 nr. 1.

Anna Margrét Tómasdóttir arkitekt faí.
Þórsberg 10 S:565 80 82 GSM 694 96 90 netfang:arnt@hafnarfjordur.is
Anna M. Tómasd. 260665-5459

25.7.2000
samþ. 565 8082
230656-3429